



ÚTLIT NORÐUR

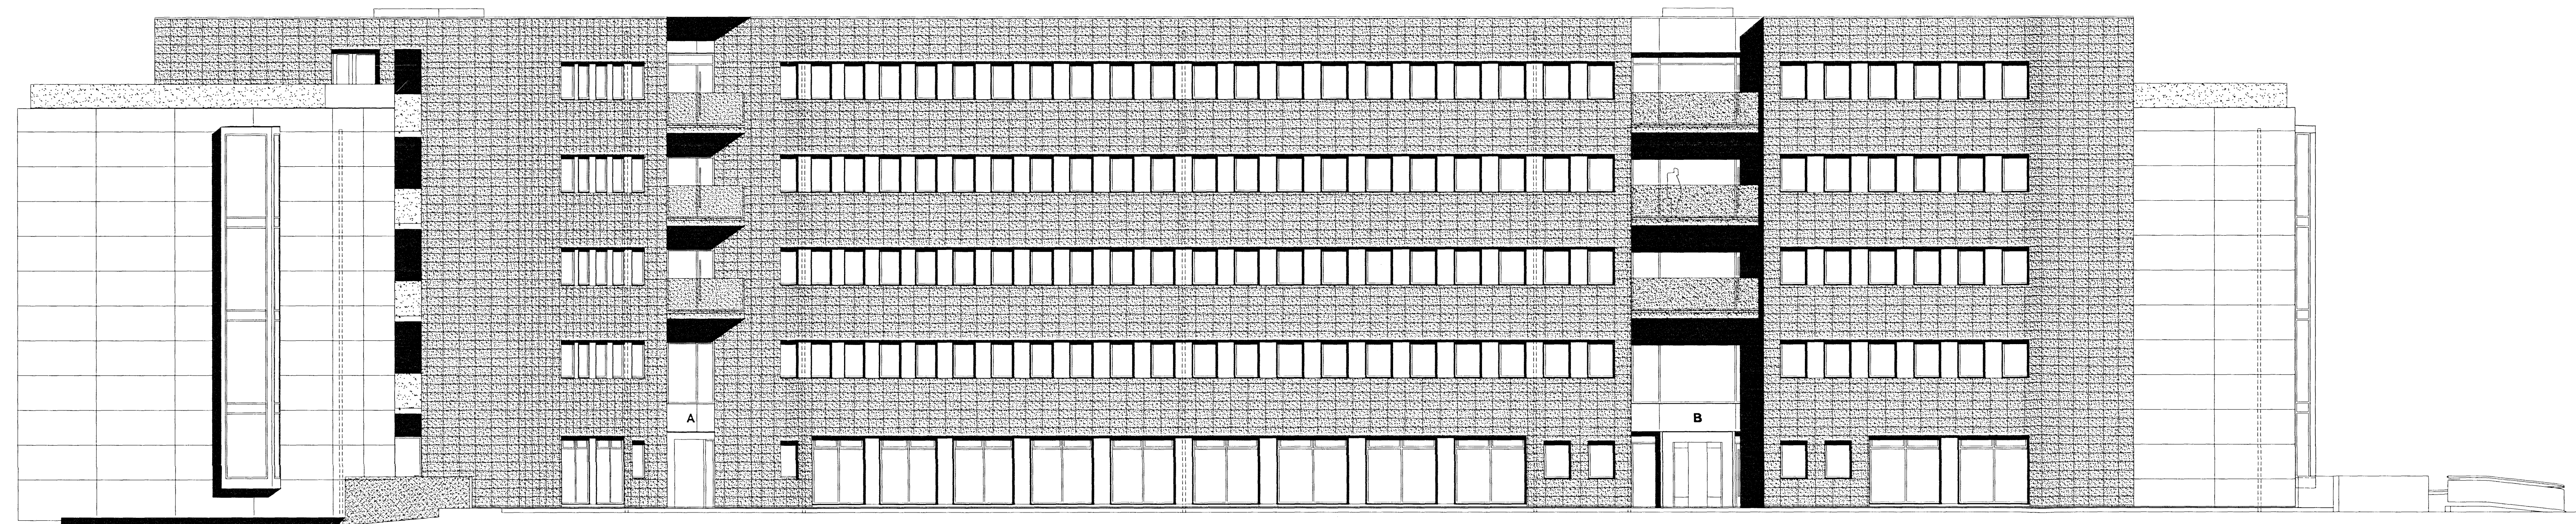

ÚTLIT SUÐUR

C:  
 B:  
 A: Reyndarteikning 24.10.2007  
 BREYTINGAR: DACS

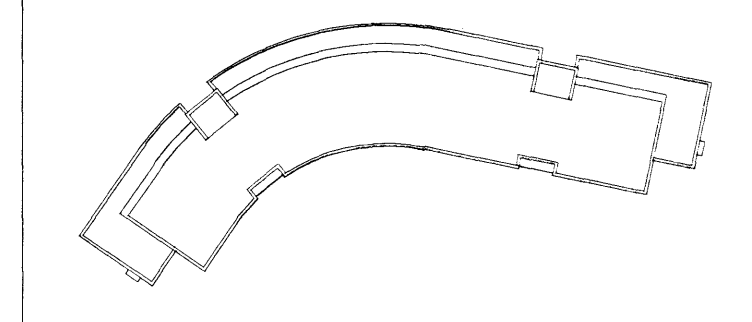

ADALUPPDRÁTTUR

Dalshraun 1, Hafnarfirði  
 Ris ehf  
 VÆR: DAL5 0406  
 KVAÐI: 1:100  
 DACS: 20.04.04  
 ÚTLIT SUÐUR OG NÓRÐUR  
 TEIKN: 08  
 SKRÁÐAG-100 og 081.dwg

**ÚTI INNI**  
**ARKITEKTAR**  
 ÞINGHOLTSSTRÆTI 27 101 REYKJAVÍK  
 Símar 552 7660 & 562 7660 Fax 552 7661  
 Netfang uti.inni@ui.is  
 VEFANG  
 BALDUR Ó. SVAVARSSON ARKITEKTAR FAI  
 120357-5149  
 JÓN ÞÓR ÞÓRVALDSSON ARKITEKTAR FAI  
 021256-7579

**A**  
**A-109**