
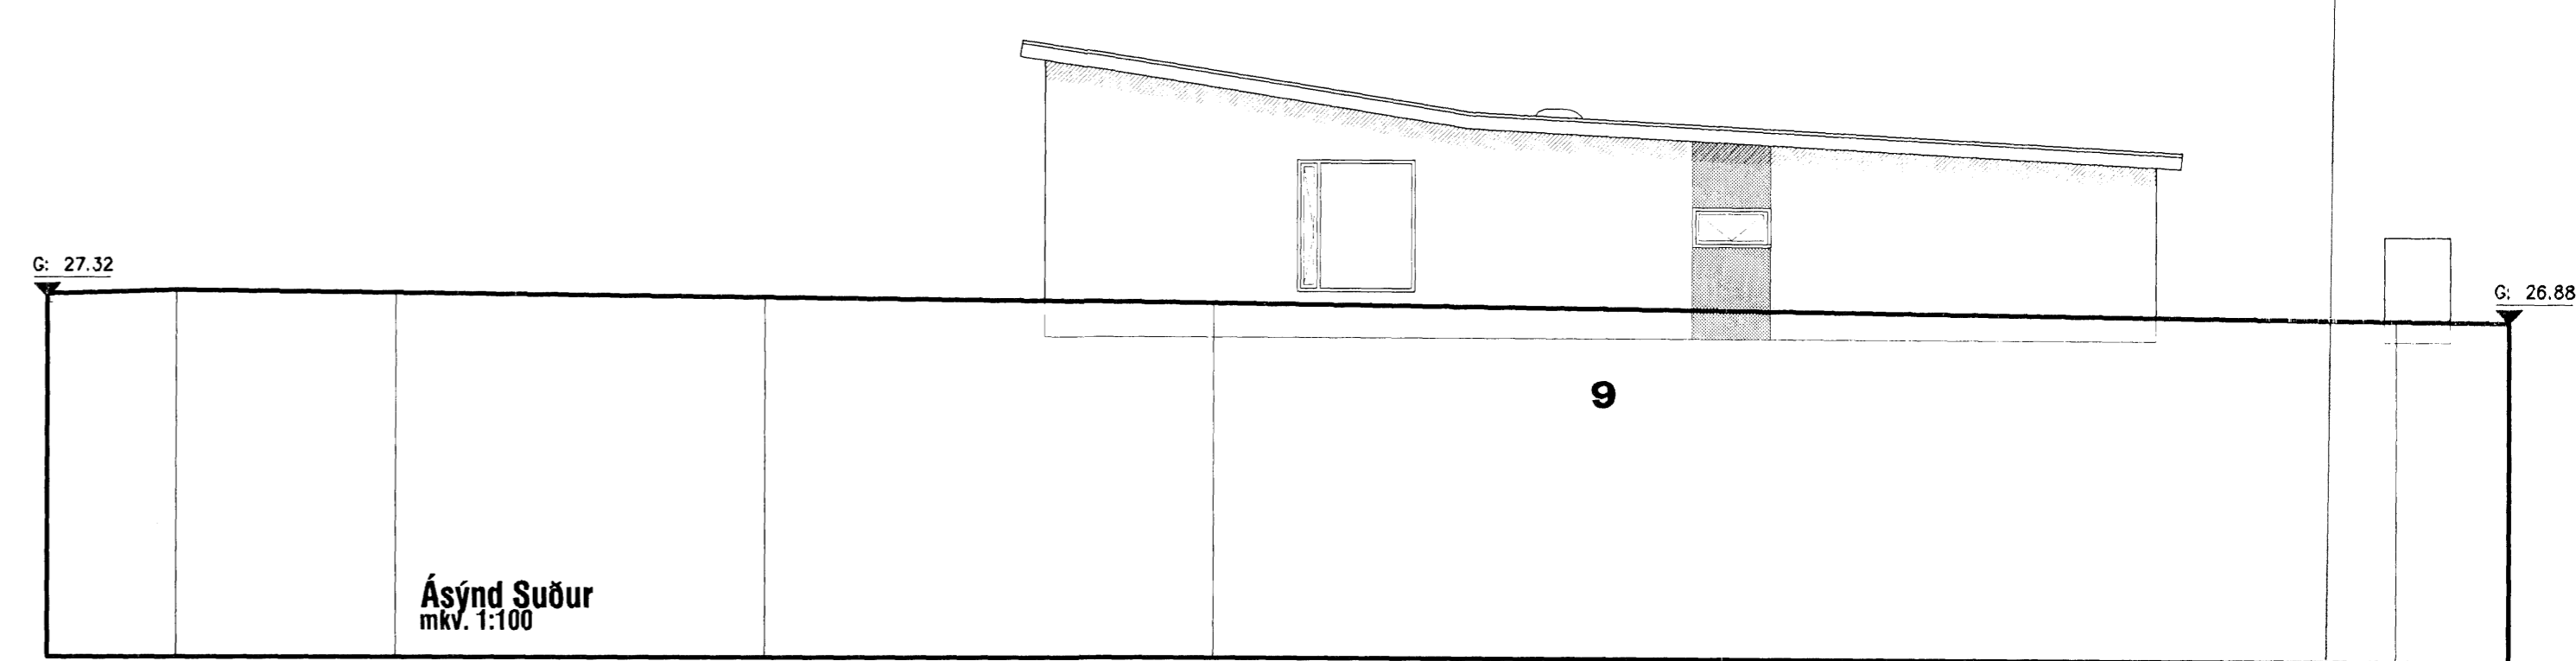
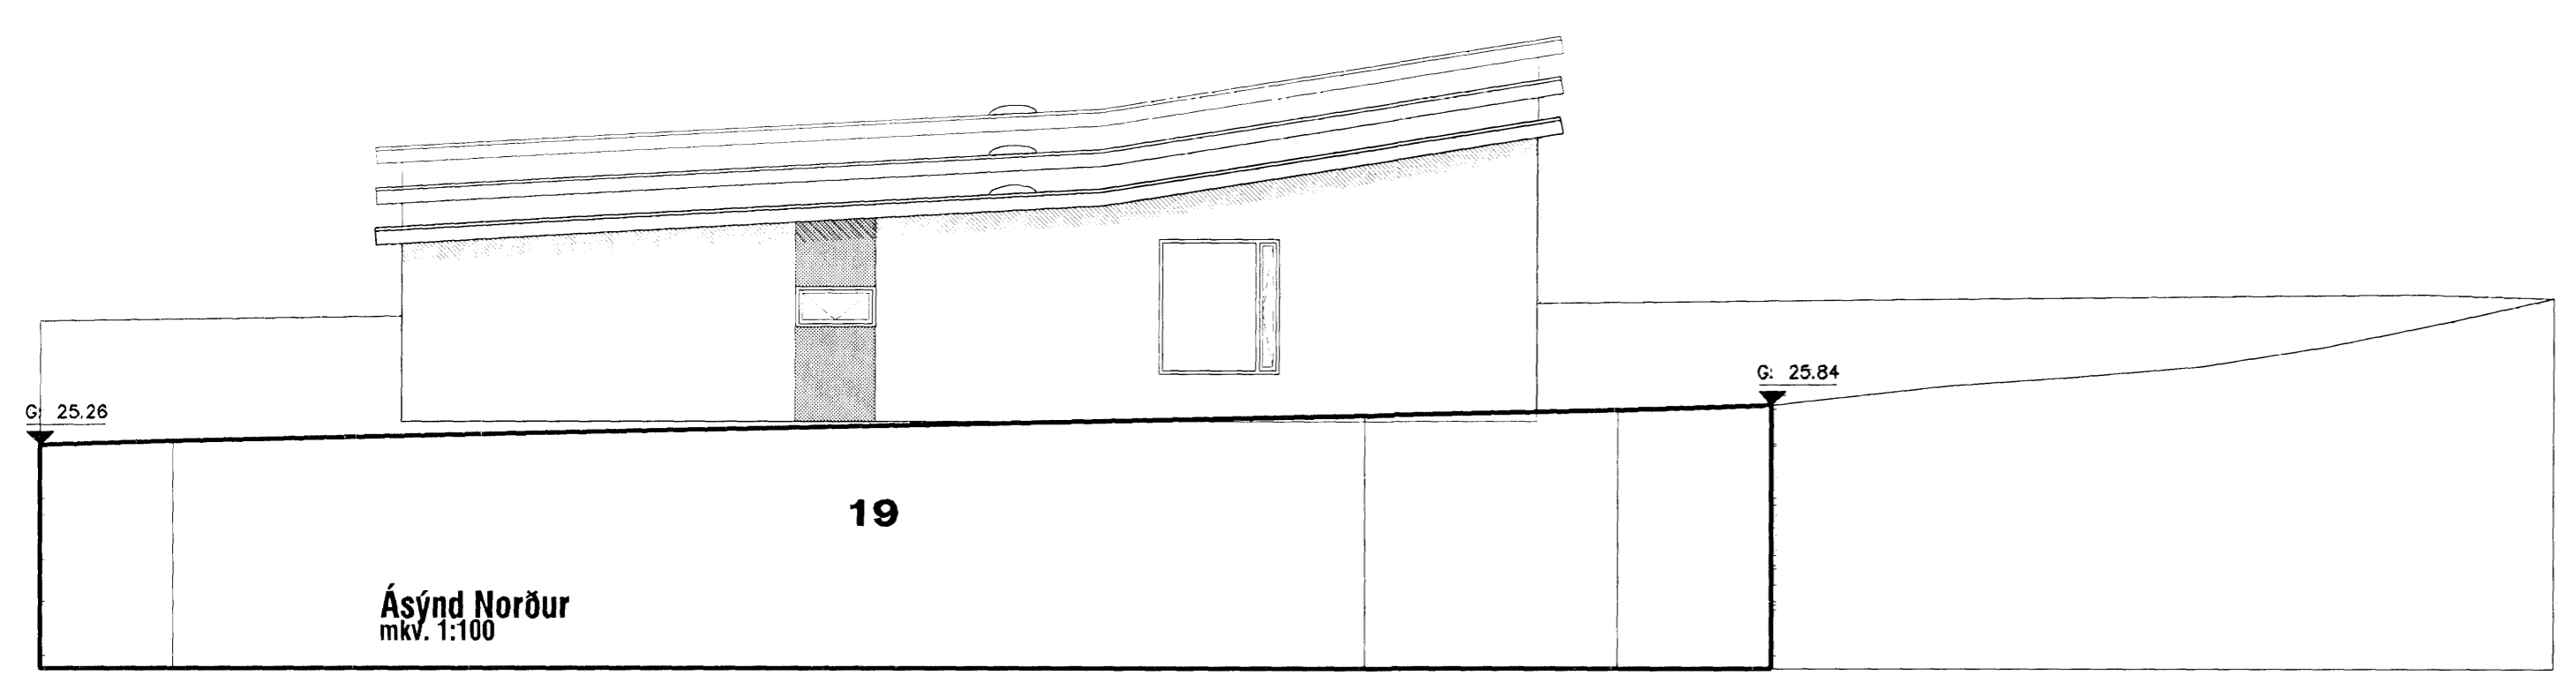
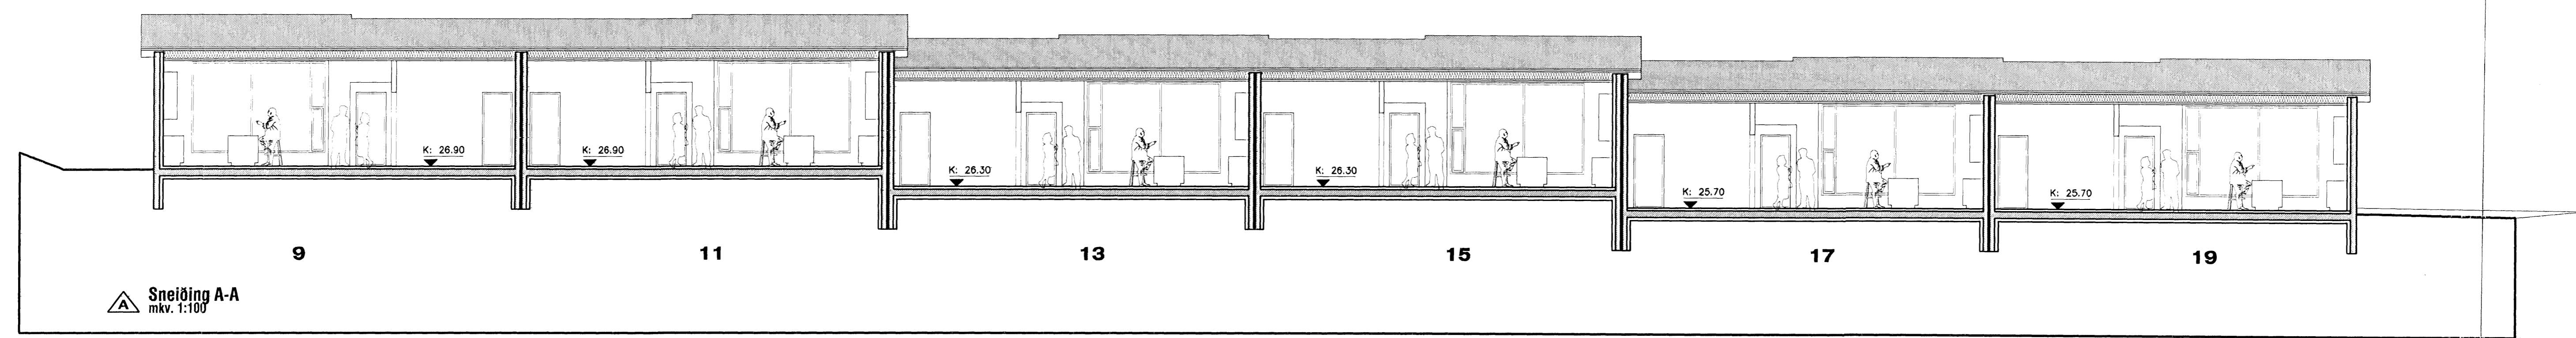
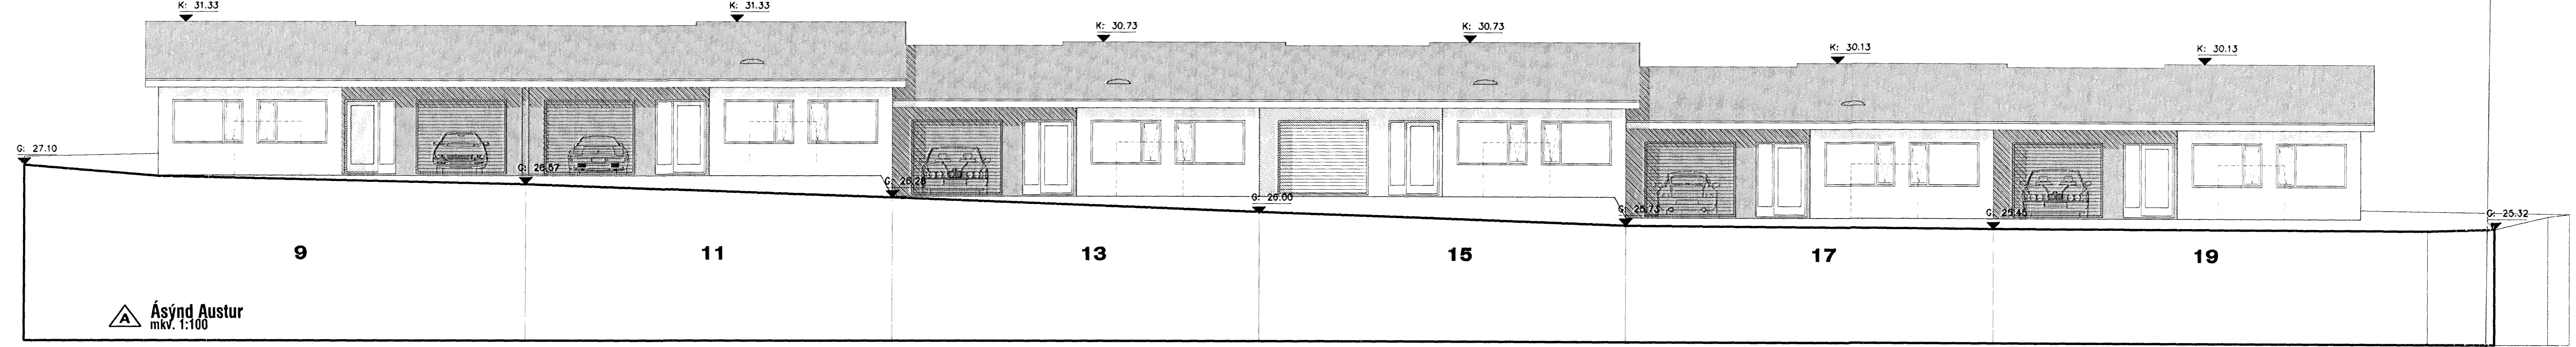
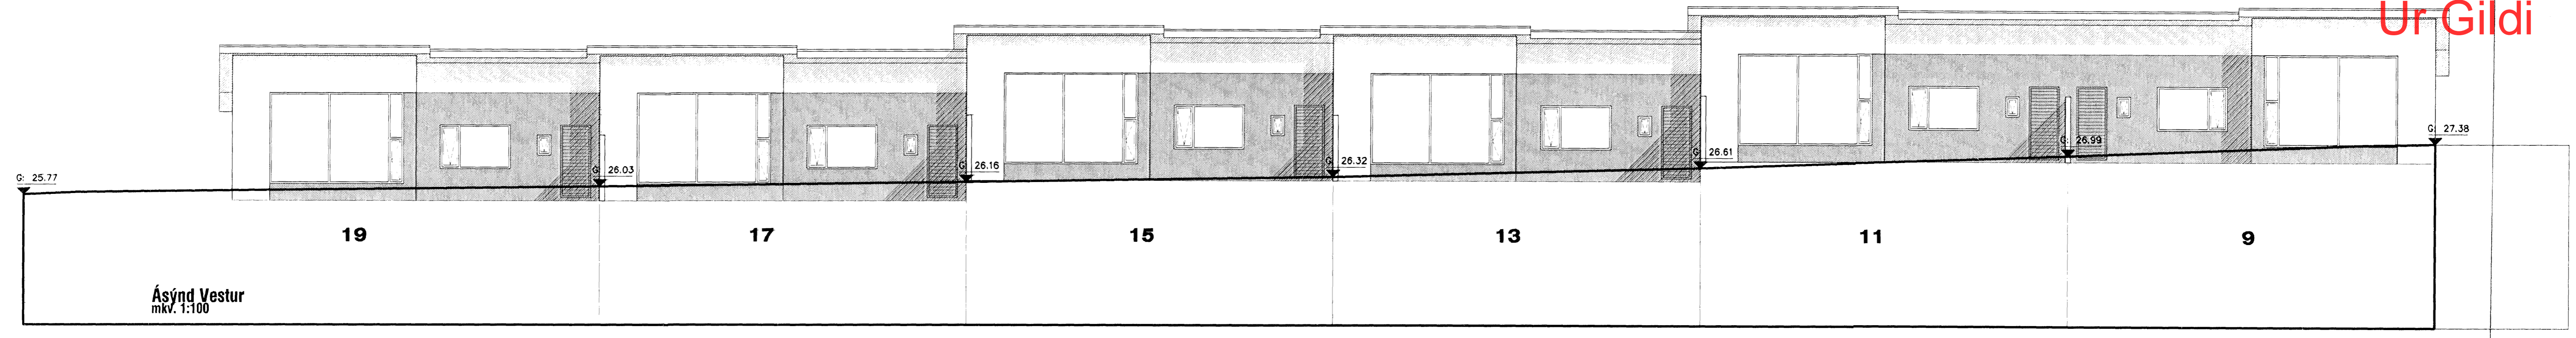


Úr Gildi

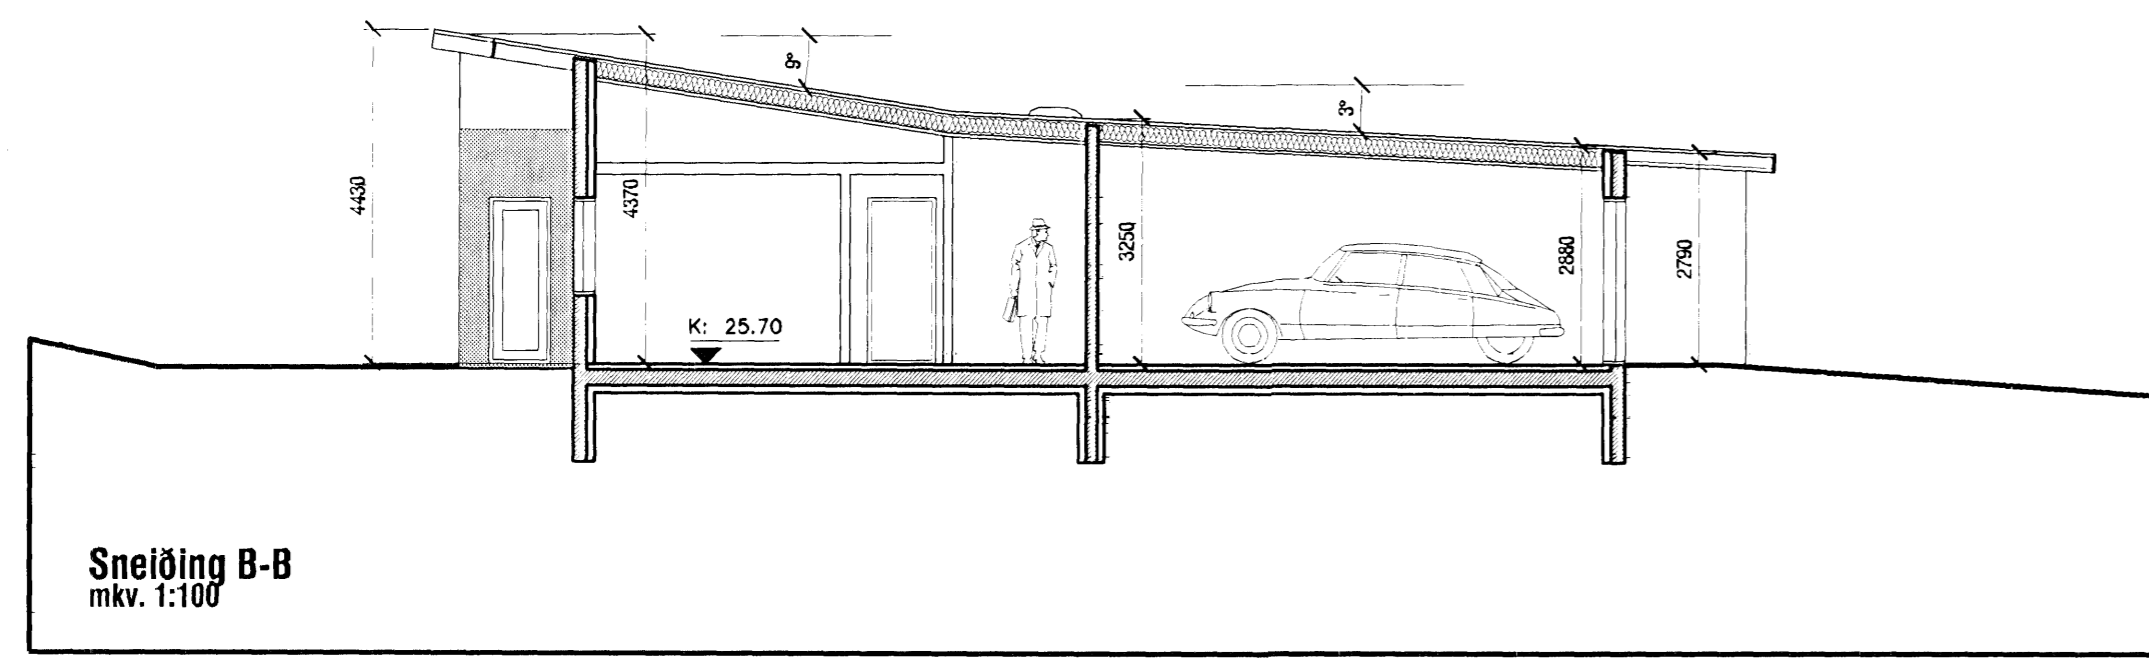

A - 20.13.2007 - breyttir hæðarkortar við götu.

<p>VERKSTÆDI ARKITEKTA ehf. - Gunnarssundi 5 - 220 HF - Sími: 565 9779 KARI EIRIKSSON arkitekt FAI - Sími: 070365-4059 - email: kari@aok.is - www.aok.is</p>	<p>HNOÐRAVELLIR 9-19 - Hafnarfjörður - raðhús</p>		<p>0701 202</p>
	<p>Ásýndir - Sneiðingar A-A og B-B</p>		<p>19. júní 2007</p>
<p>A1</p>	<p>ADALUPPRÁTTUR</p>	<p>1:500</p>	<p>KE KE</p>
