
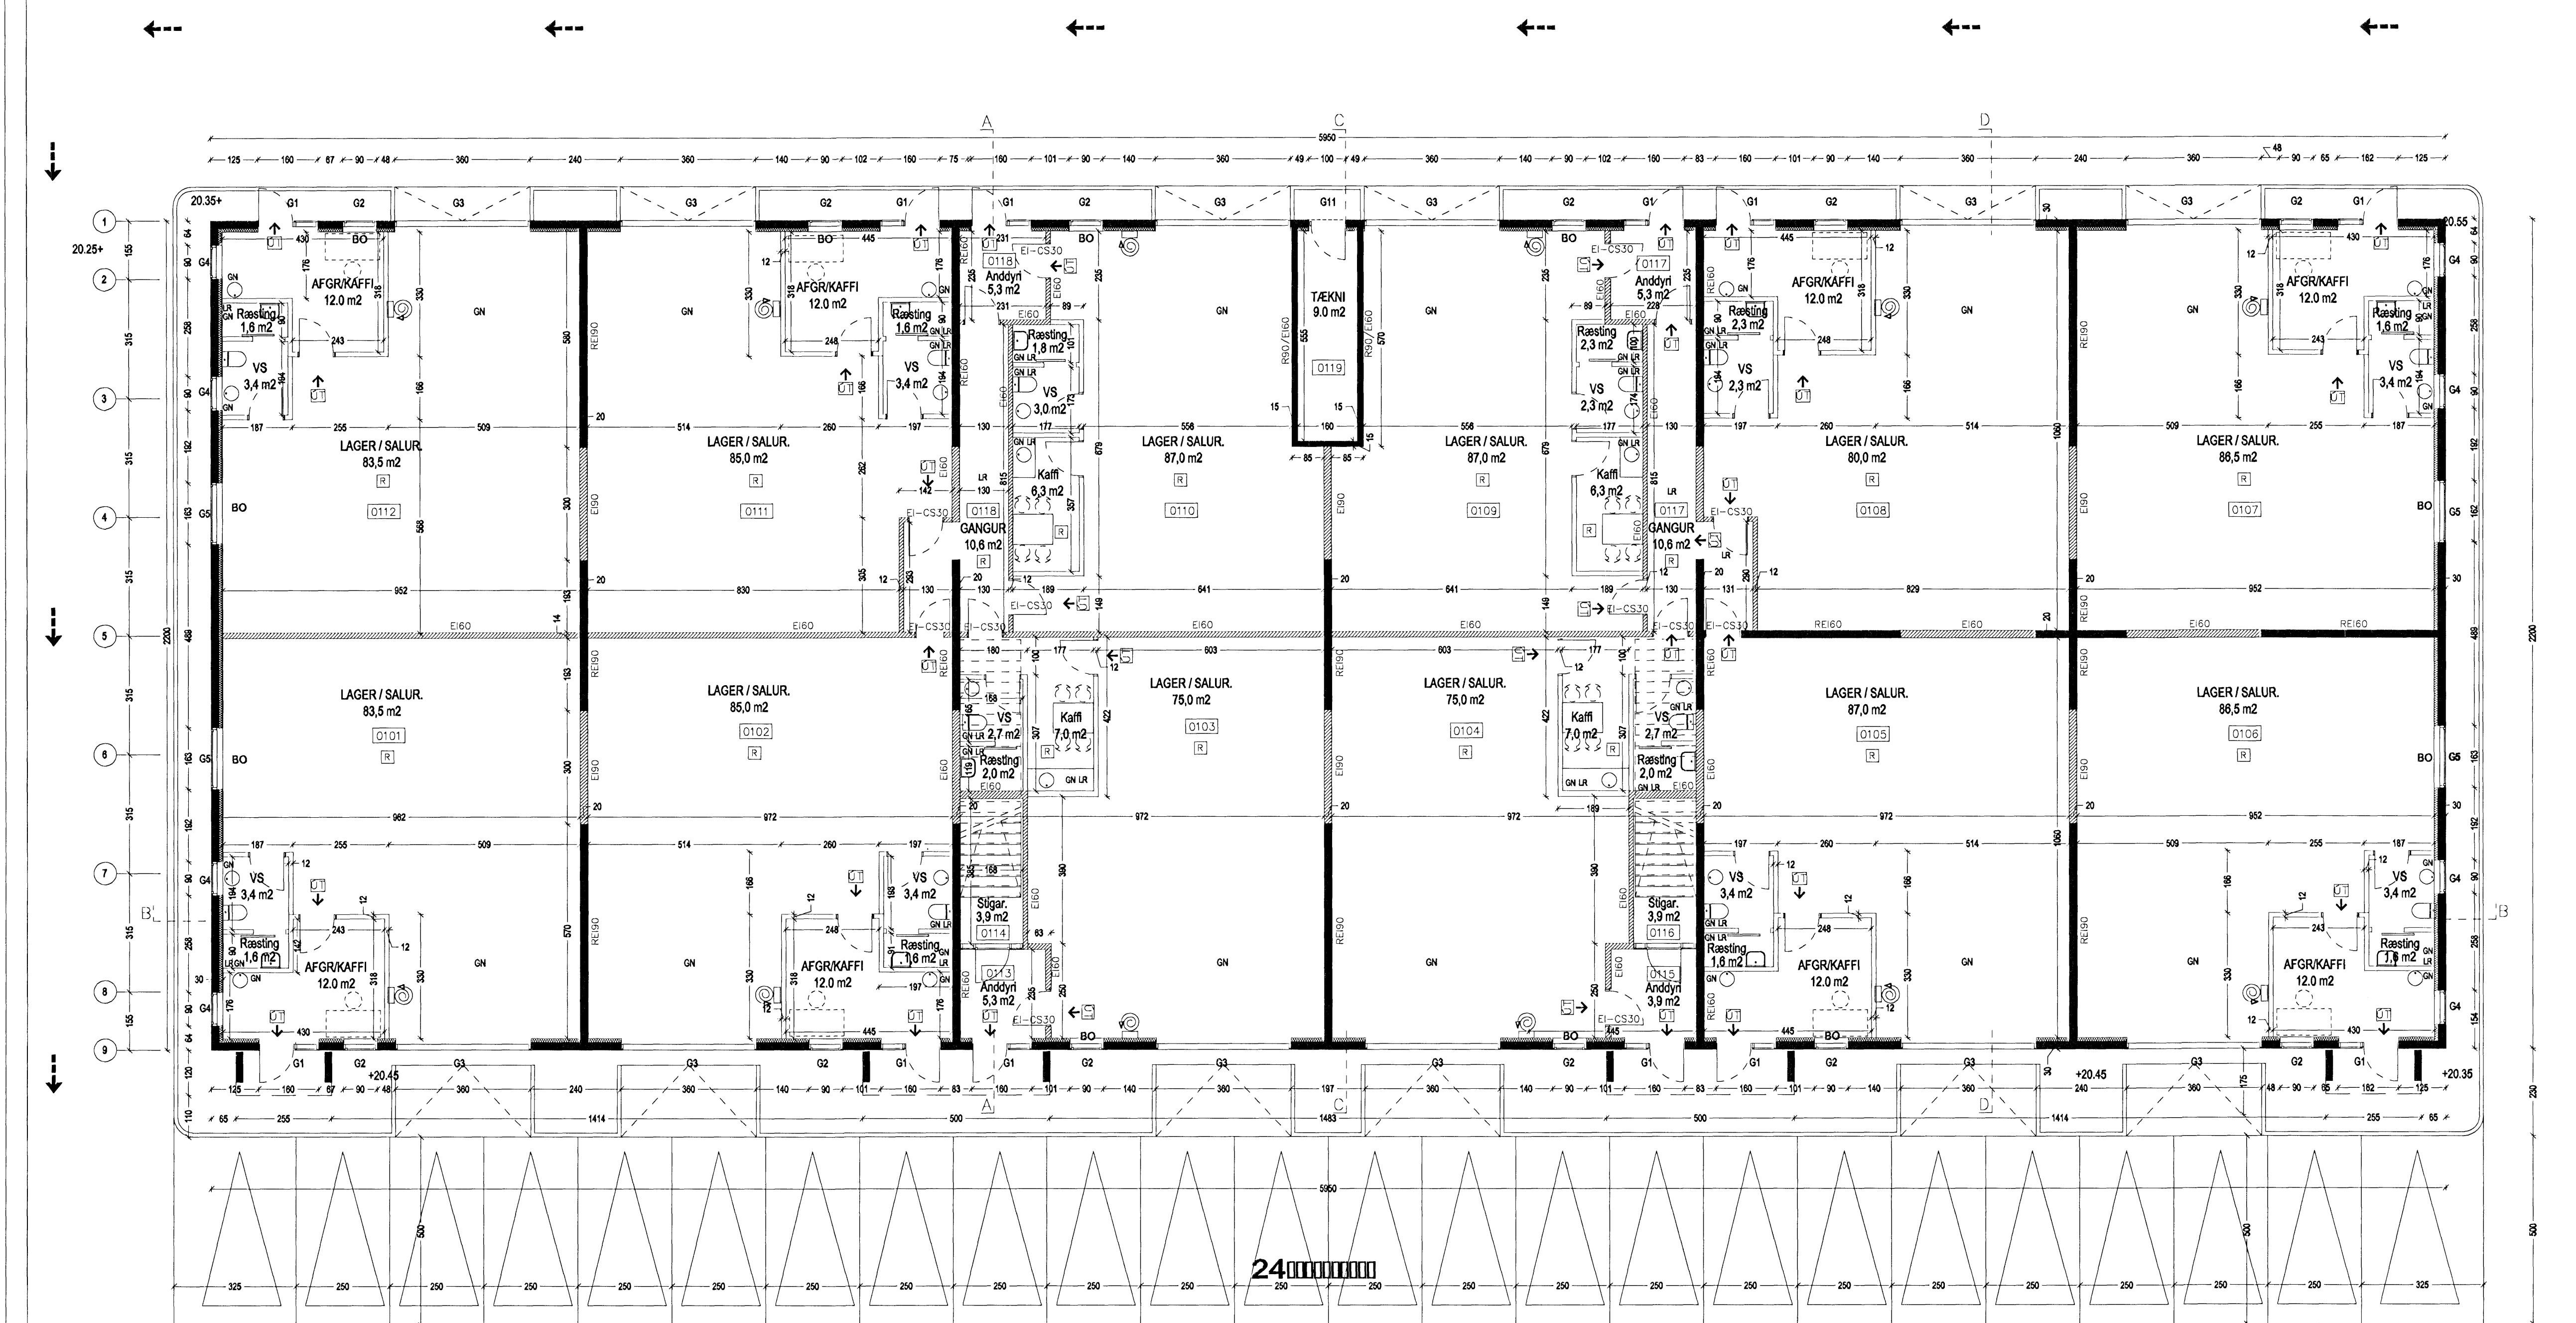


Samþykkt á fundi skipulags- og byggingafulltrúa  
 05. DES. 2007  
 Bjarki Jóhannsson  
 Skipulags- og byggingafulltrúi

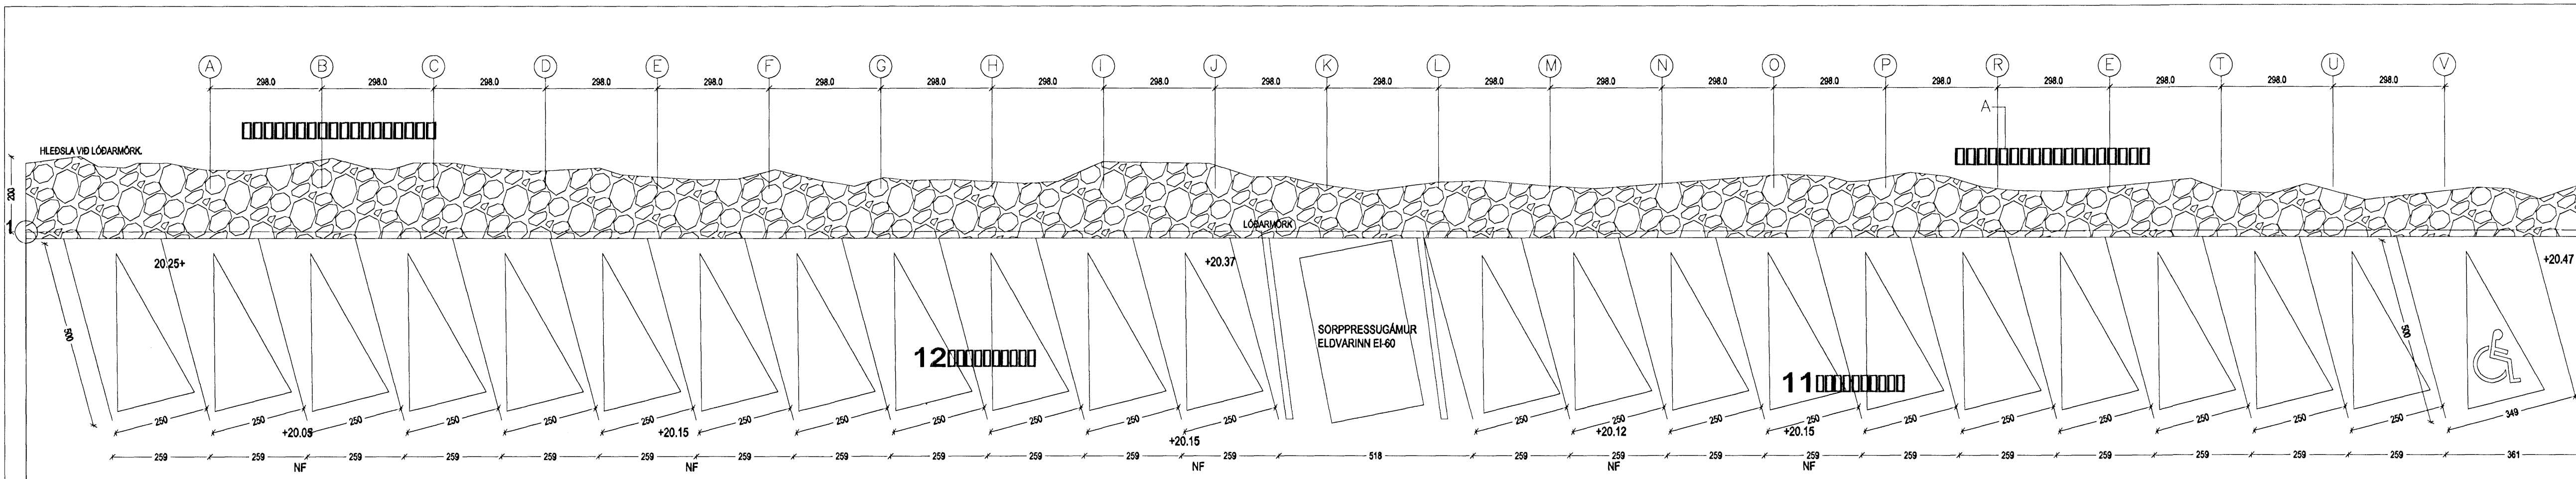

C:  
 B:  
 A: Fjölgun eignarhluta og þröstaða. 15.11.2007  
 BREYTINGAR: DAGS:

VERKHAUPT: VAD Fastignatíðlag ehf.  
**SÚBURHELLA 6**  
**220 HAFNARFIRDI**  
 ADALUPPDRÁTTUR  
 GRUNNMÝND 1 HÆÐAR

VERK: SUDH 0647  
 KVARNÍ: 1:100 TEIKNAR: PMM  
 DAGS: 29.01.2007 SKRÁ: 0647.DWG

**ÚTI** **INNI**

**ARKITEKTAR**  
 ÞINGHOLTSSTRÆTI 27 101 REYKJAVÍK  
 Símar 5527660 & 5827660 FAX 5527981  
 Netfang: ut@ui.is http://www.ui.is  
 VEFFANG  
 BALDUR Ó. SVAVARSSON ARKITEKTAR FAI  
 120357-5149  
 JÓN ÞÓR ÞORVALDSSON ARKITEKTAR FAI  
 021256-7579  
 TEIKNINGARNR: **A-0101** BREYTING: **A**

GRUNNMÝND 1 HÆÐAR 1:100

HEILBRIGDISEFTIRLIT  
 HAFNARFJÁRDAR-  
 OG KÓPAVÖSSV/EDIS  
 Garðatorgi 7 110 Garðabæ  
 28.07.2007

