

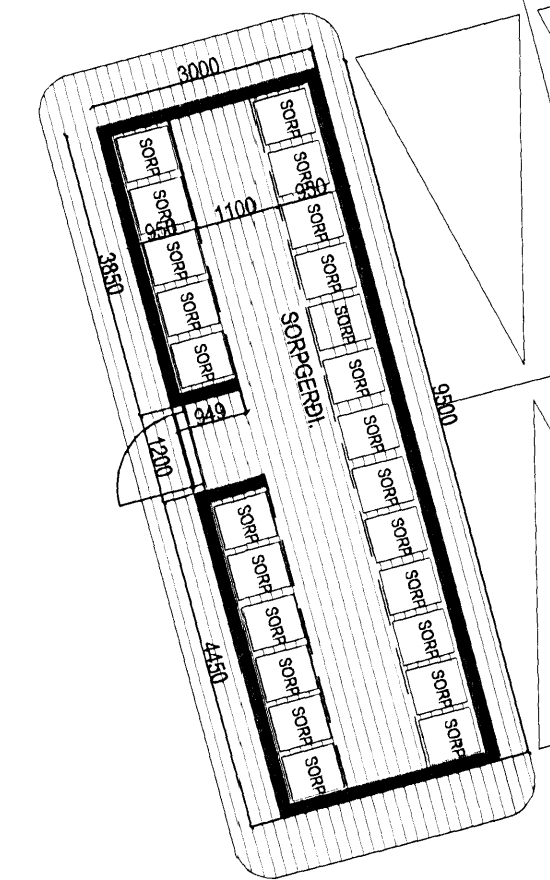


KIRKJUVELLIR

Samþykkt þann
28 NOV 2007
Byggingarfræðingur
F.h. Jón Sigurðsson

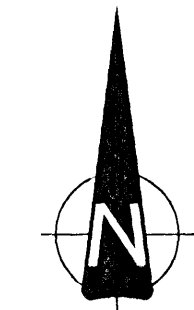

6H
24b
H=17,20

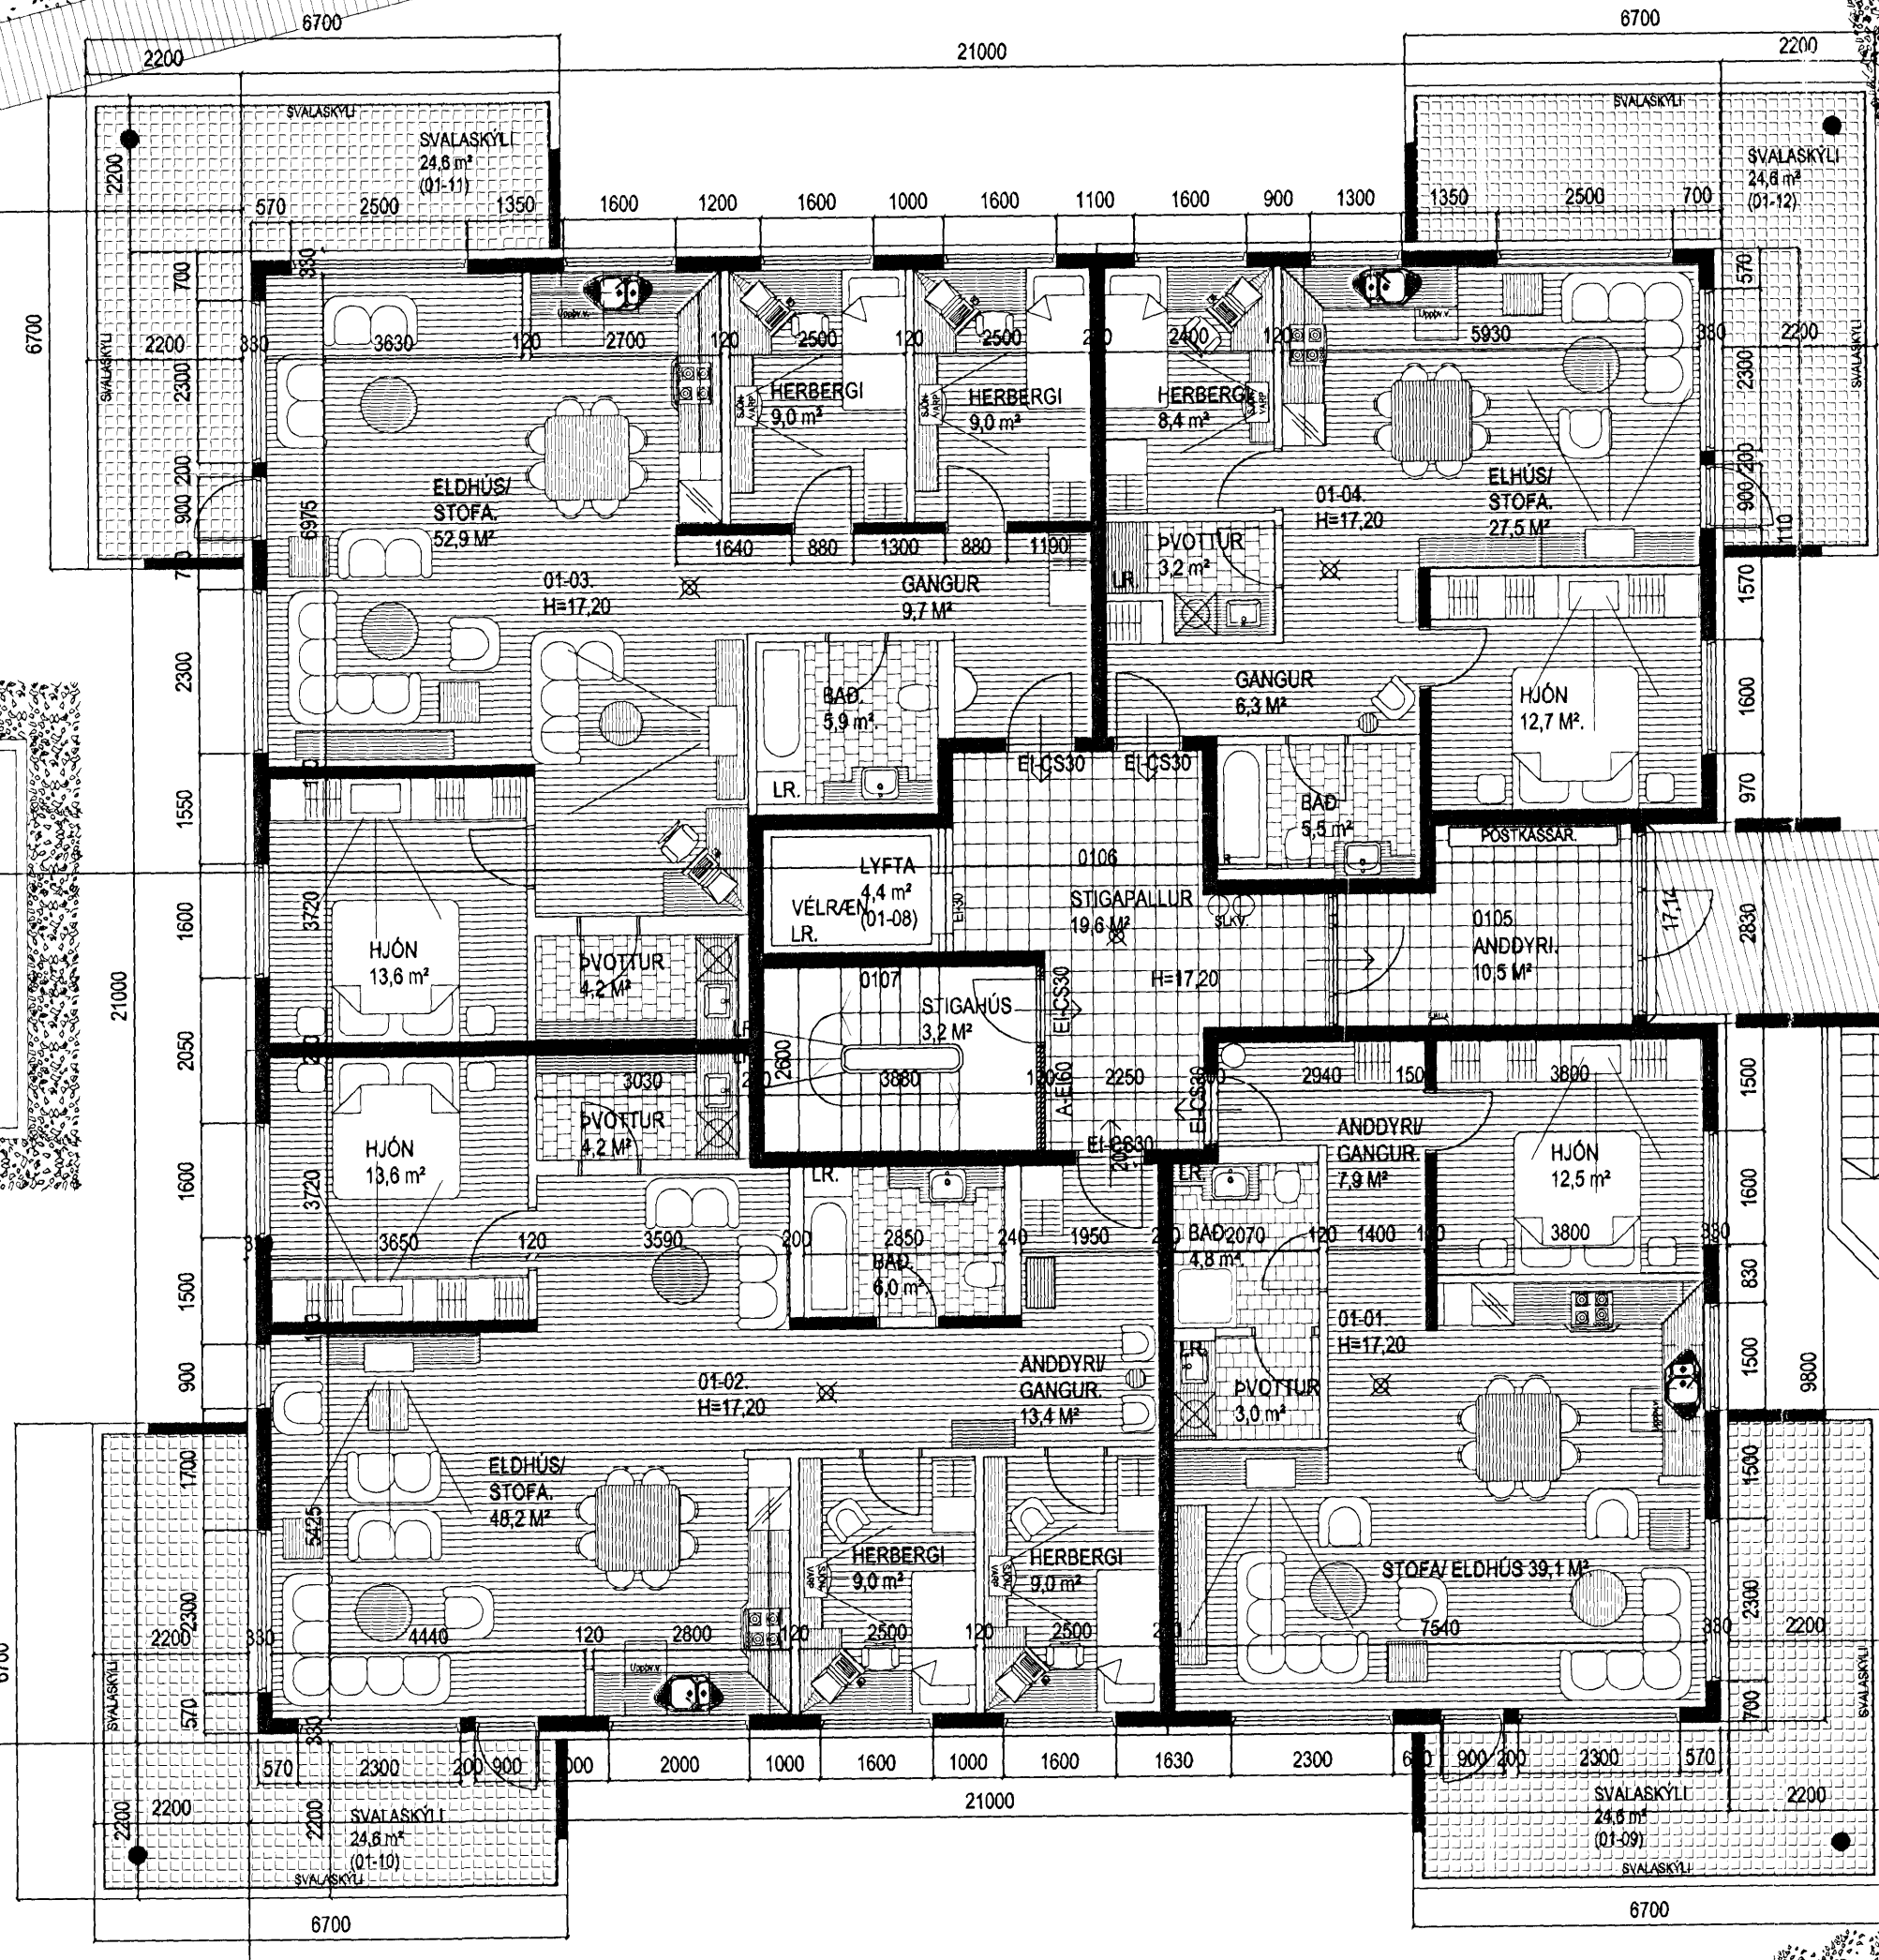

F=2897,1m²

GRUNNMYND 1. HÆD. MKV. 1:100.

Varðandi frekari málsetningar, sjá sérteikningar aðalhönnuðar í mkv. 1:50.
Séruppdrættir skulu unnir þegar aðaluppdrættir hafa verið samþykktir af byggingaryfirvöldum.

Frágangur lóðar:
Þegar aðaluppdrættir hafa verið samþykktar skal gerður lóðaruppdráttur "séruppdráttur", uppdrátturinn skal vera í samræmi við 3. kafla í byggingarreglugerð (441/1998), og kafla 4.7. Frágangur lóðar, í gildandi skipulagsskiðmátum fyrir lóðina. Þess skal sérstaklega gætt að allur búnaður leiksvæða skal vera í samræmi við reglugerð nr. 942/2002, um öryggi leikvallataekja og eftirlit með þeim.

- > BO. lóðnar björgunarpur, samkv. reglugerð um brunavarnir og brunamál.
- > Táknað rýmingarleið, samkv. reglugerð um brunavarnir og brunamál.
- ⊗ Reykskjarni, staðsetjst samkv. teikningu.
- ⊗ Eldvarnarbúnaður og síðkvíttaki skulu staðsetjast í samræði við síðkvíttaki.
- ⊗ Anddyrisurðir íbúða skulu vera sjálflokandi með

KIRKJUVELLIR 3 HAFNARFIRÐI.	
Sigurður Þorvarðarson byggingarfræðingur bfi. Teiknistofan Strandgötu 11 220 Hafnarfirði. Sími: 5651510. Netfang: teiknistofan@simnet.is STH. teiknistofan ehf. kt. 510298-2769. Kt. aðalhönnuðar: 141250-4189.	
Skýringar:	Aðaluppdráttur.
Teikning:	GRUNNMYND 1. HÆD.
Mælikvarði:	1:100. Dagsetning: 5. mars 2005.
Undirskrift:	27/11/07 <i>lvh</i>
Blað nr.:	1 af 15.
Breytt:	Svalaskýli í lokunarflokki B teiknað á svölur dags. 04.09.2007.
Breytt:	Skráningartafna og grunnmyndir leiðréttaðs dags. 22.11.2007.