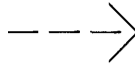
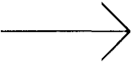

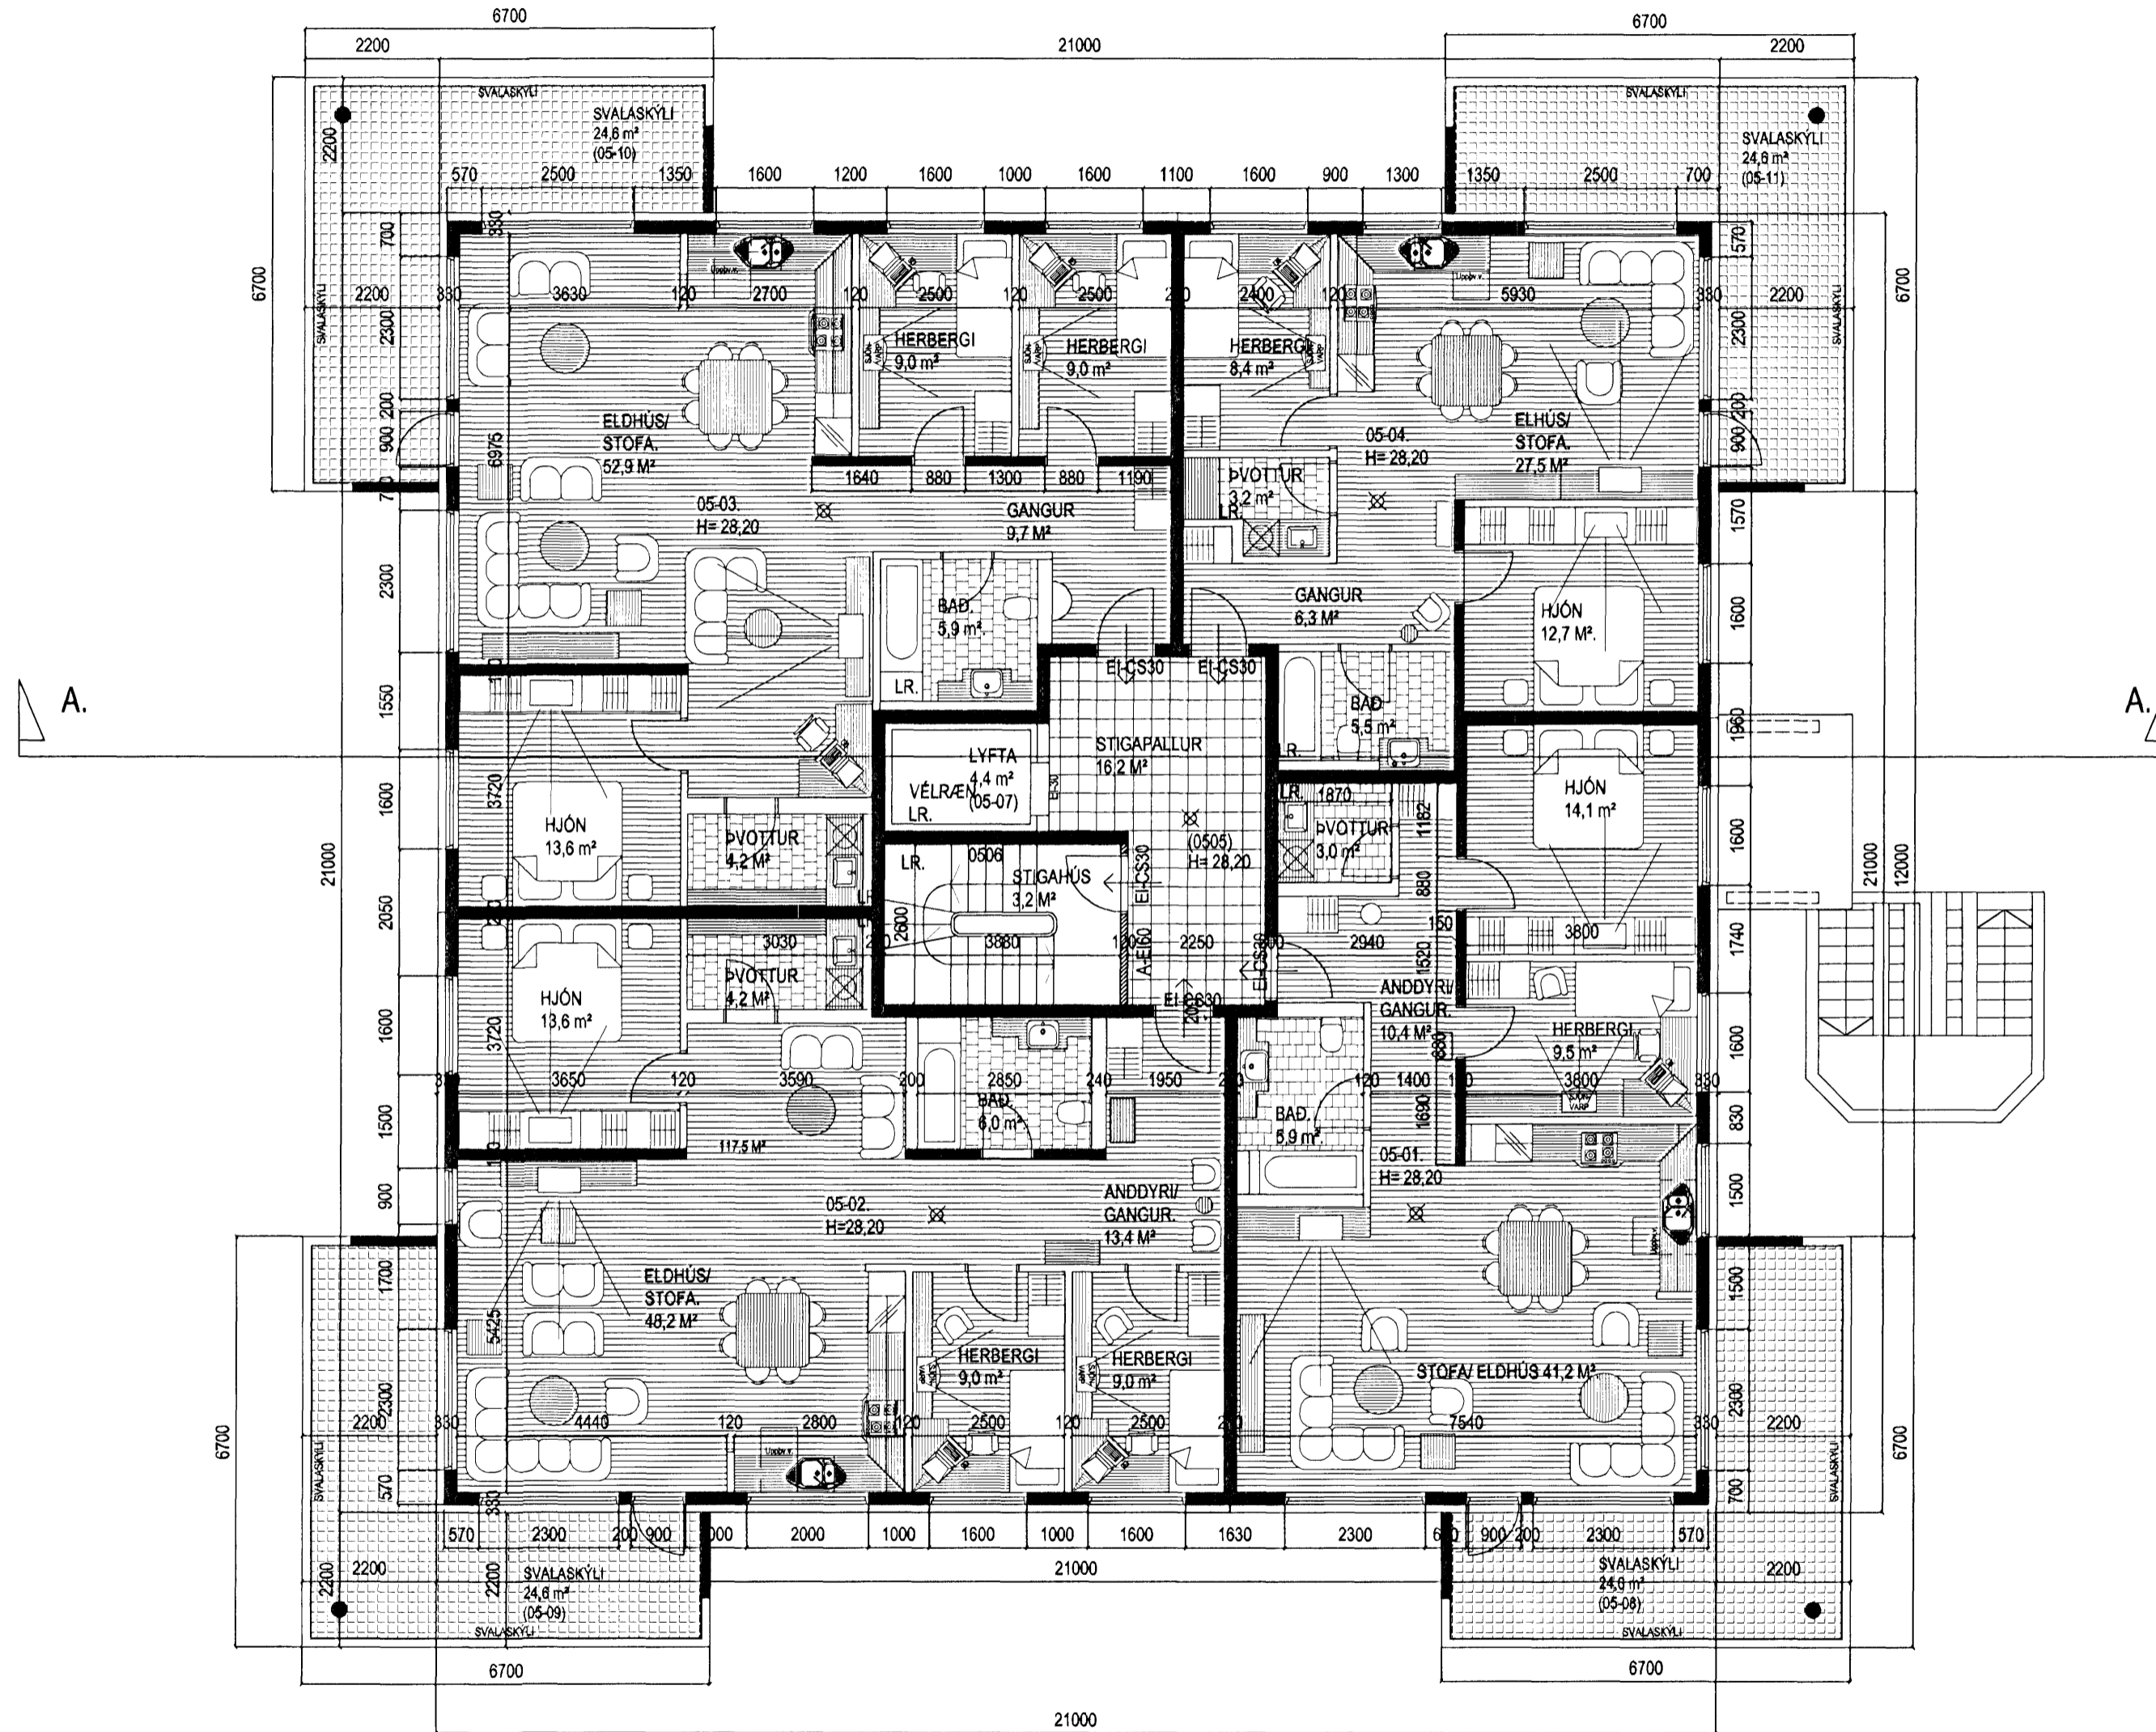


KIRKJUVELLIR 3 HAFNARFIRÐI.

-  BO. táknað björgunarop, samkv. reglugerð um brunavarnir og brunamál.
 -  Táknað rýmingarleið, samkv. reglugerð um brunavarnir og brunamál.
 -  Reykskynjari, staðsetjast samkv. teikningu.
- Eldvarnarbúnaður og slökkvitæki skulu staðsetjast í samráði við slökkvilið.
- Anddyrshúðir íbúða skulu vera sjálflokandi með hurðarpumpu.

Samþykkt þann
28 NOV 2007
Byggingafélagið Ströndur Hafnarfirði
F.h. Jón Sigurðsson

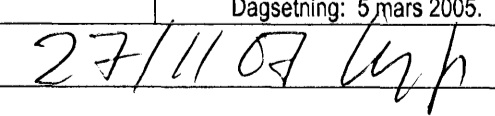


GRUNNMYND 5. HÆÐ. MKV. 1:100.

Varðandi frekari málsetningar, sjá sérteikningar aðalhönnuðar í mkv. 1:50.
Séruppdrættir skulu unnir þegar aðaluppdrættir hafa verið samþykktir af byggingaryfirvöldum.

KIRKJUVELLIR 3 HAFNARFIRÐI.

Sigurður Þorvarðarson byggingafræðingur bfi.
Teiknistofan Strandgötu 11 220 Hafnarfirði.
Sími: 5651510. Netfang: teiknistofan@simnet.is
STH. teiknistofan ehf. kt. 510298-2769. Kt. aðalhönnuðar: 141250-4189.

Skýringar:	Aðaluppdráttur.
Teikning:	Grunnmynd 5. hæð.
Mælikvarði:	1 : 100. Dagsetning: 5 mars 2005.
Undirskrift:	
Blað nr:	5 af 15.
Breytt:	Svalaskýli í lokunarflokki B teiknað á svalir dags. 04.09.2007.
Breytt:	Skráningartafa og grunnmyndir leiðréttað dags. 22.11.2007.