





Samþykkt þann

21 NOV 2007


Byggingafrúnn í Hafnarfirði
F.h. Jón Sigurðsson

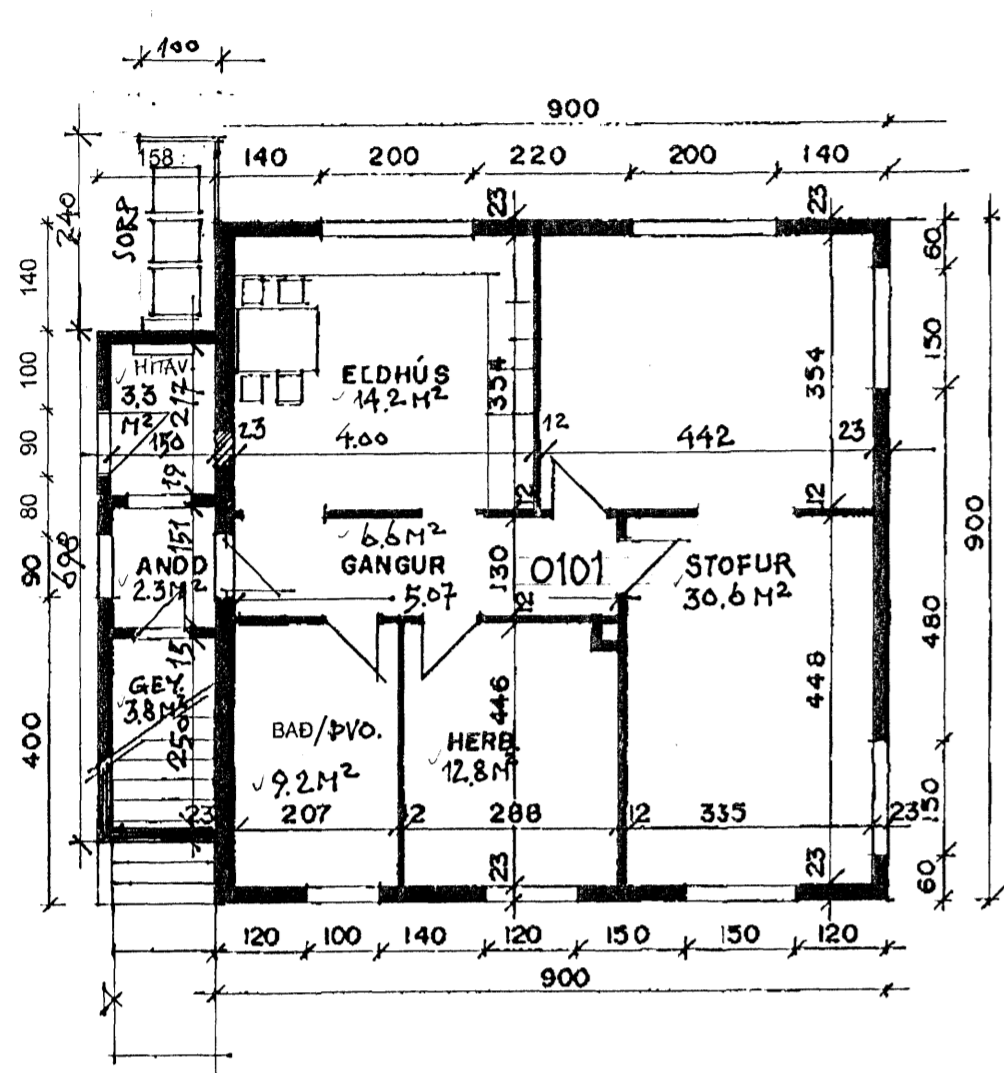


GRUNNMYND 1. HÆÐ M = 1:100

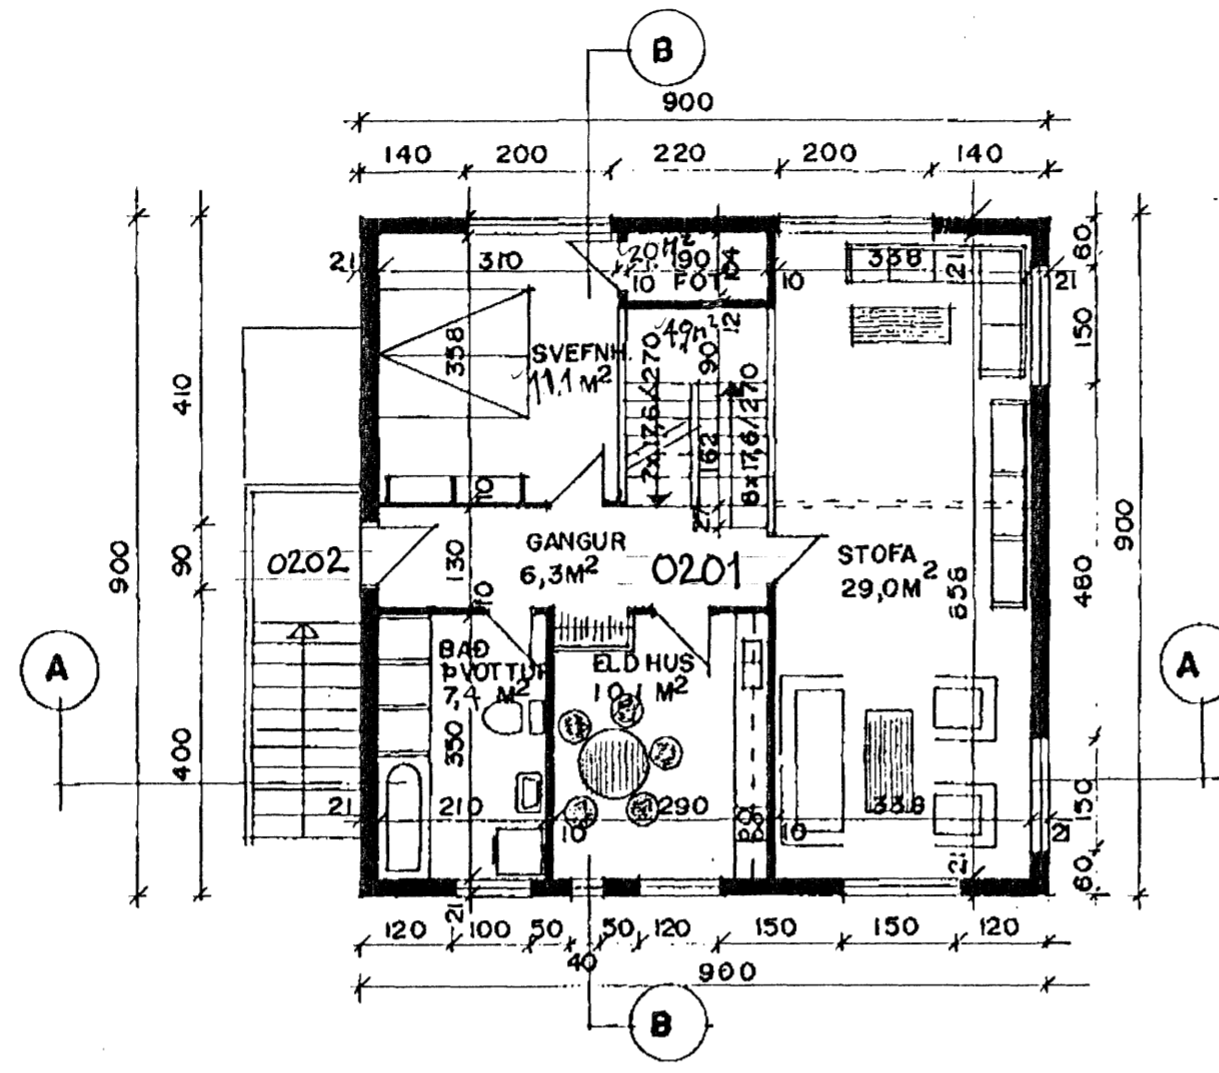


GRUNNMYND 2. HÆÐ M = 1:100

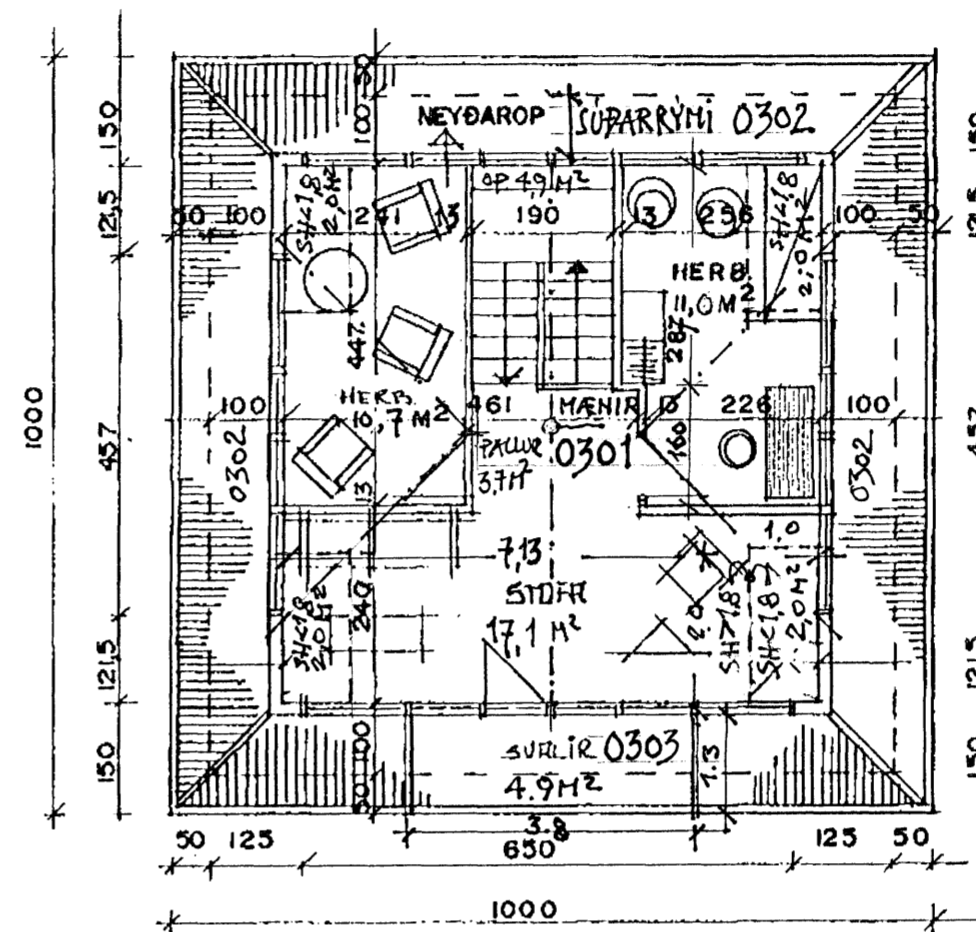


GRUNNMYND 3. HÆÐ (RIS) M = 1:100

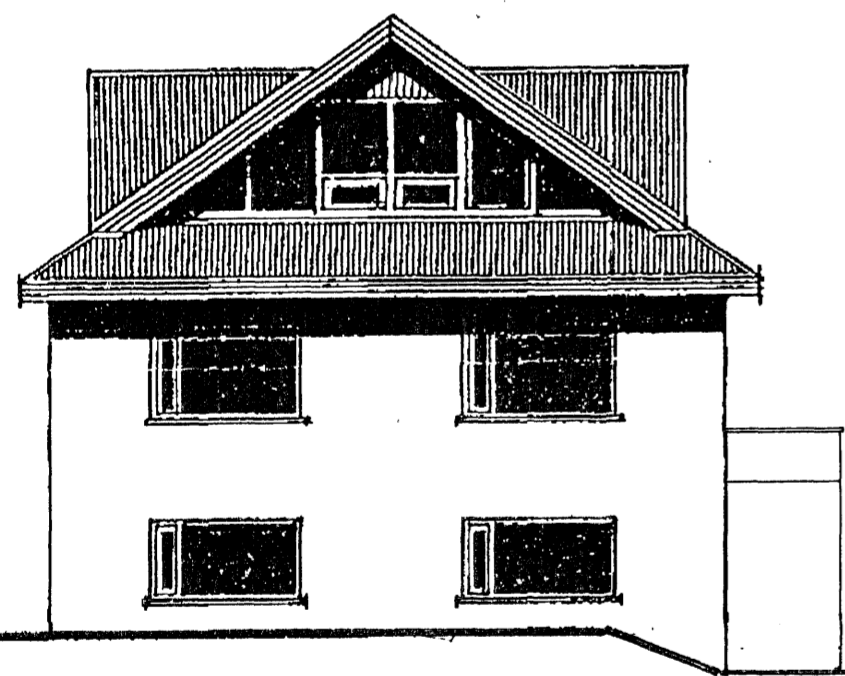


SUÐ - AUSTUR M = 1:100

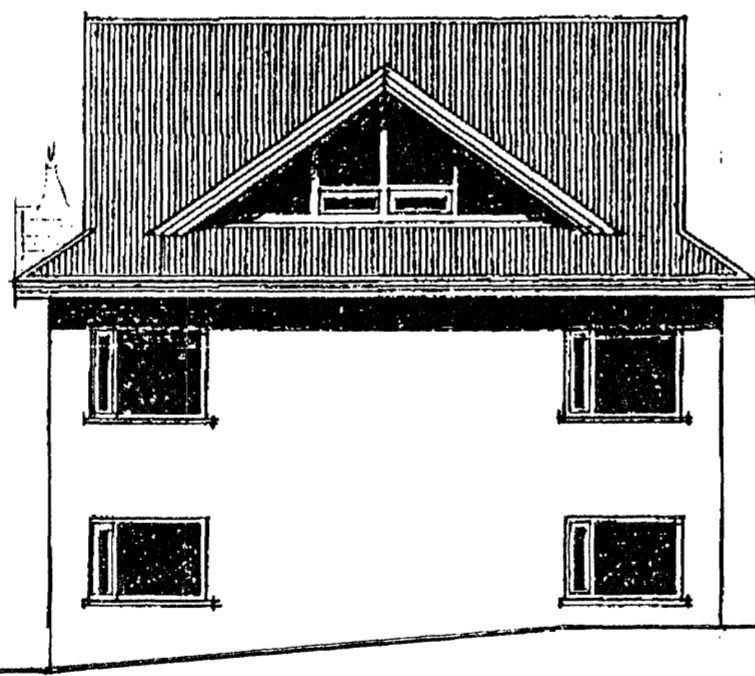

SUÐ - VESTUR M = 1:100

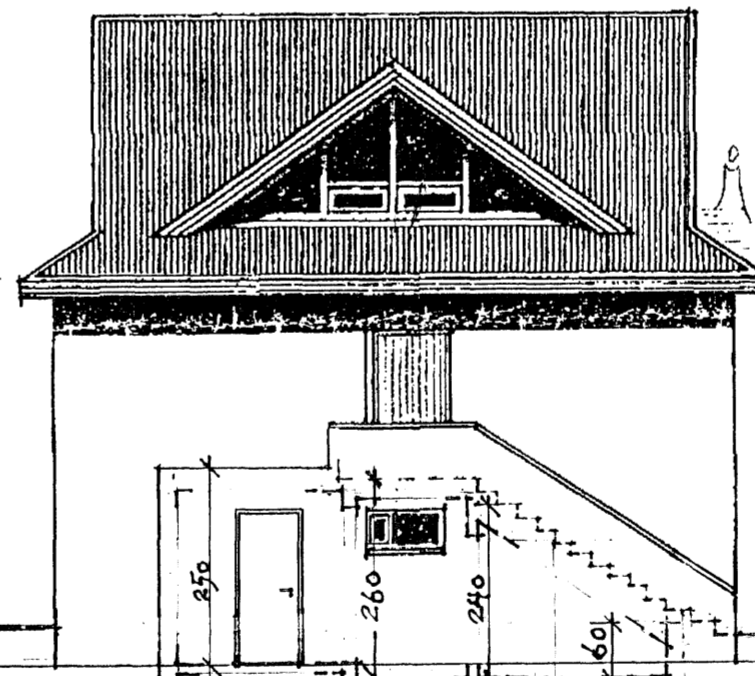

NORÐ - AUSTUR M = 1:100

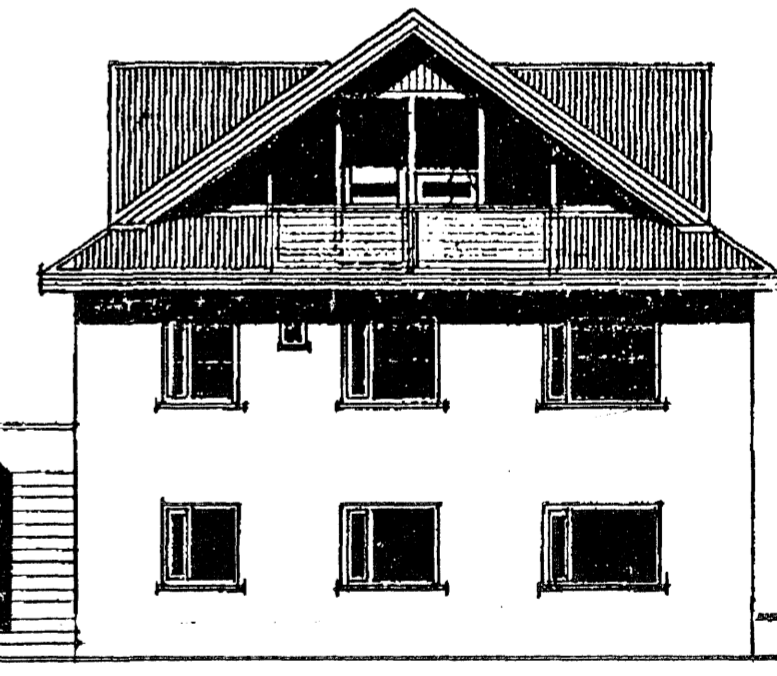

NORÐ - VESTUR M = 1:100

Br. 15.10.2007: Skráningartafla leiðrétt dags 15.10.07 (nettóflótur 3. hæð)

Br. 15.08.2007: Breytt skráningartafla dags 15.8.07

Hringbraut

HRINGBRAUT 11, HAFNARFIRÐI 01

UPPRUNALEGIR UPÐRÆTTIR VORU SÁÞYKKTIR
Í BYGGINGARNEFND HAFNARFJARÐAR 1951.
ERLENDUR HJÁLMARSSON TEIKNADI BREYTINGAR Á RISI 21.04.92,
SAMP. Í BYGGINGARNEFND HAFNARFJARÐAR 29 / 4 1992.

UPÐRÆTTI Á ÞESSU BLAÐI DAGS. 13.02.2007 VANN SIGURÞÓR
ADALSTEINSSON Á ÞANN HÁTT AÐ FÆRA ÁORÐNAR BREYTINGAR INN Á
LJÓSRIT AF UPÐRÁTTUM ERLENDIS HJÁLMARSSONAR FRÁ 92.



ÞRIÐJA HÆÐIN, ARKITEKTAR - SIGURÞÓR ADALSTEINSSON FAI
GRUNNMYNDIR, ÚTLIT

HANNAD: TEIKNAD: EH/SA DAGS: 13.02.2007 MKV: 1:100

STRANDGÖTU 28 220 HAFNARFIRÐI
SÍMI: 555 46 10 FAX: 565 43 31
NETFANG: KT:250144-3939
VERKNR: sí@islandia.is