Samþykkt þann
21 NOV 2007
Byggingafulltrúinn í Hafnarfirði
F.h. Jón Sigurðsson

Skráningartafla:	HRINGBRAUT 11, HAFNARFIRÐI					**Skrásetjari:**	Sigurbór Aðalsteinsson										
Landnúmer:	121039					**Kennitala:**	250144-3939										
Matshlutanúmer:	01				Útgáfa: 4.01	**Dags.:**	15.10.2007										
Uppskipting og lýsing					**Stærðir**												
D0 Lokun	D1 Rými hæð-röð	D2 Notkun texti	D3 Hólfú-flokkun	D4 Eignar-hald	D5 Botnflötur m²	D5M Millflötur m²	D6 Skigar m²	D7 Op m²	D8 Brúttóflötur m²	D9 Brúttóflötur sh < 1,8	D10a Salarhæð min	D10b Salarhæð max	D11 Brúttó rúmmál m³	D12 Nettóflötur m²	D16 Birt flatarmál m²	Reiknitala skiptarúmmáls	D17 Skipta-rúmmál m³
		Matshluti			254,0	0,0	4,9	4,9	219,9	10,7			574,0	196,1	209,2		476,387
		Botn											18,4				
	01	**1. hæð**			92,0	0,0	0,0	0,0	92,0	2,7			238,1	82,8	89,3		
A	0101	**íbúð**	N	0101	92,0				92,0	2,7	0,60	2,60	238,1	82,8	89,3	2,59	214,452
	02	**2. hæð**			81,0	0,0	4,9	0,0	81,0	0,0			218,7	70,8	81,0		
A	0201	**íbúð**	N	0201	81,0		4,9		81,0		2,70	2,70	218,7	70,8	81,0	2,70	191,160
C	0202	**útitrappa**	U	X	8,5				8,5								
	03	**3. hæð**			81,0	0,0	0,0	4,9	46,9	8,0			98,8	42,5	38,9		
A	0301	**íbúð**	N	0201	51,8			4,9	46,9	8,0	0,95	3,50	80,2	42,5	38,9	1,55	65,875
A	0302	**súðarrými**	F	0201	29,2								18,6				
C	0303	**svalir**	S	0201	4,9				4,9							1,00	4,900
Athugasemdir																	
Íbúð 0101 á 40 % í lóð, Íbúð 0201 á 60 % í lóð sbr. Eignaskipti í okt 1981 þingl.27.11.1981																	
Sameignir sumra																	
Eignarhald																	

	Eignar-hald	Notkun texti	Birt flatarmál m²	Skiptarúmmál Sereign m³	Sereign og sameign m³
	0101	**íbúð**	89,3	214.452	214,452
	0201	**íbúð**	119,9	261,935	261,935
		Alls	209,2	476,387	476,387

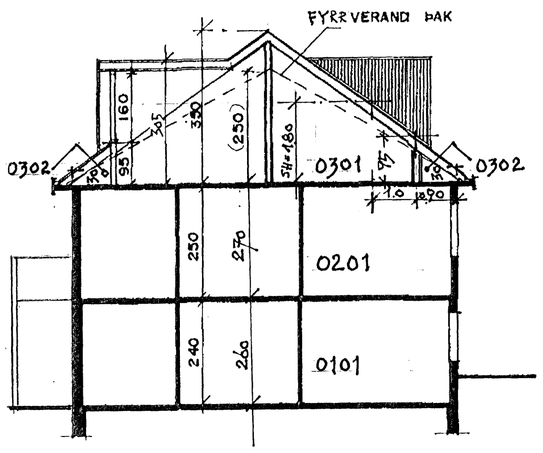

SNEIÐING A – A. M = 1:100

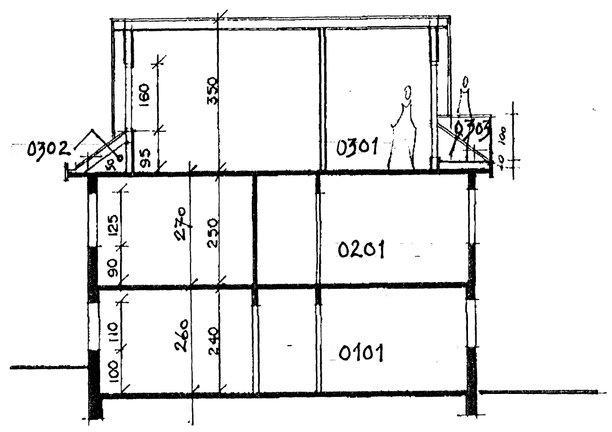

SNEIÐING B – B. M= 1:100

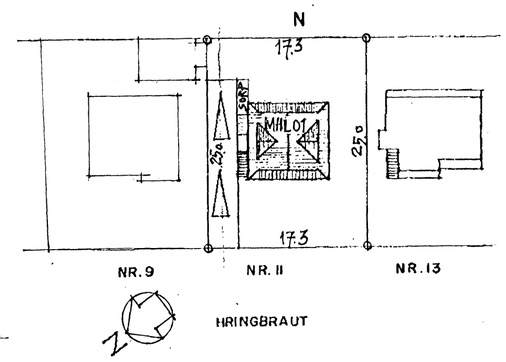

AFSTÖÐUMYND M= 1:500

Br. 15.10.2007: Skráningartafla leiðrétt dags 15.10.07 (nettóflötur 3. hæð)

Br. 15.08.2007: Breytt skráningartafla dags 15.8.07

Sigurbór Aðalsteinsson

HRINGBRAUT 11, HAFNARFIRÐI 02

UPPRUNALEGIR UPPDRÆTTIR VORU SAÞYKKTIR
Í BYGGINGARNEFND HAFNARFJARÐAR 1951.
ERLENDUR HJÁLMARSSON TEIKNAÐI BREYTINGAR Á RISI 21.04.92,
SAMÞ. Í BYGGINGARNEFND HAFNARFJARÐAR 29 / 4 1992.

UPPDRÆTTI Á ÞESSU BLAÐI DAGS. 13.02.2007 VANN SIGURÞÓR
AÐALSTEINSSON Á ÞANN HÁTT AÐ FÆRA ÁORÐNAR BREYTINGAR INN Á
LJÓSRIT AF UPPDRÁTTUM ERLENDS HJÁLMARSSONAR FRÁ 92.

ÞRIÐJA HÆÐIN, ARKITEKTAR – SIGURÞÓR AÐALSTEINSSON FAÍ
STRANDGÖTU 28 220 HAFNARFIRÐI
SÍMI: 555 46 10 FAX: 565 48 31
KT:250144-3939
NETFANG: si@islandia.is

SNIÐ, AFSTM., SKRÁNINGARTAFLA

HANNAÐ: TEIKNAÐ: EH/SA DAGS: 13.02.2007 MKV:1:100 VERKNR: