
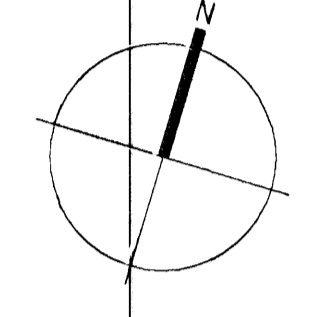


Afstöðumynd Mkv. 1:500

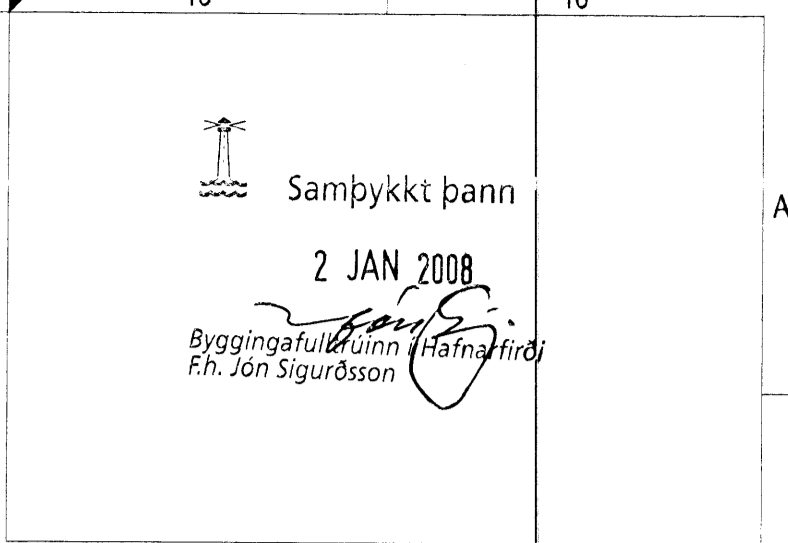

- TAKN**
- GN = Gólfurfall
 - BN = Þakurfall
 - LR = Loftþræsing
 - VLR = Væðing loftþræsing
 - PK = Þakþjúsar
 - NL = Neyðlysta
 - BR = Brunaslanga
 - OS = Stigleðsla
 - OS = Stigleðsla út
 - OS = Stigleðsla brunavörðunarkerfis
 - = Inntak
 - = Blástæði fyrir fastada
 - E160 = Veggi og hæðaskil
 - E190 = A-E160
 - A-E160 = A-EI120
 - RE160 = REI120
 - A-REIM120 = E-CS30 = Hurð
 - EI-CS30 = EI-CS60
 - E30 = Gluggur

Breyting	Dagsetning	Teknað	Yfirfarið
1	20.12.07	MC	KIR

BYGGINGARLÝSING

ALMENN LÝSING
 Atvinnuhúsið við Tjarnavelli 9 er fjögura hæða bygging sem er staðsteypt með vottuðum gólf og þak-holplötueiningum. Byggingin nær næstum yfir alla löðina. Bilastæði eru samkvæmt gr.4.5 í skipulagsskilmátum á sameiginlegri lóð sem afmarkast af helgunarsvæði Reykjanesbrautarannars vegar og að aðliggjandi lóðum hins vegar.
 Húsið er ætlað verslun og þjónustu. Starfsemi hússins er óljós þannig að allri rými er óráðstafað og starfsmannafloki ekki þekktur.

BURÐARVIRKI
 Sökkjar, botnplata, burðarsúlur, berandi út- og innveggir eru staðsteypt með jámbentri steinsteypu. Milligólf, þakplötur (holplötur), stigar á milli hæða og berandi burðarbitar eru úr vottuðum einingum.

EINANGRUN OG KLÆÐNING
 Sökkjar og botnplata eru einangruð með 75 mm plasteinangrun. Útveggir eru að hluta til staðsteyptir og að öðrum hluta til glerjuðu gluggakerfi (Curtain wall). Staðsteyptir útveggir eru einangraðir að utan með 100mm. steinull. Þakvirkið er einangrað að ofan með 200 mm. sniðskorinni plasteinangrun sem hefur 2% vatnshalla að niðurfallsrórum. Gluggar eru úr áli og glerjaðir með tvöföldu lagi af K-gleri með lágu U-gildi 1.5 W/m² K. Á suður og vestur hlíð er gler sérstaklega varð fyrir inn og út hitageislun. Útveggir jarðhæðar og þjónunarsigahúsa á göllum eru klæddir með flisalögn sem límd er á sérstakt festingarkerfi á burðarvirki útveggja. Þakið er varí með víðurkenndum þakdúk(T-vörn) sem dybblaður er niður. Hluti Þaks einnar hæðar byggingar sem myndar terrassa fyrir aðra hæð skrifstofubyggingar er byggður upp með filterlagi ofan á þakdúk. Ofan á þakdúkin er sandlag og síðan hellur.

ADRAR LÝSINGAR
 Í húsinu er gert ráð fyrir einni fólkslyftu ásamt stiga milli hæða. Ennfremur er gert ráð fyrir tveim öryggisstigahúsum á síthvorum gaffli hússins Milli hæða er gert ráð fyrir sérstökum loftstokkum svo og lagnastokkum (eldvarnarkörður EI60). Húsið er hitað upp með gólfhitalögn og hefðbundnu ofnakerfi að hluta.
 Í aflokuðum gluggalausum innrymum skal vera loftþræsing. Í votrymum, sorpgeymslu tæknirympi og

bilageymslu skal gera ráð fyrir gólfniðurföllum. Allar hurðar inn í skrifstofurými skrifstofuhluta byggingar eru opnanlegar með rafknúnum útbúnaði fyrir hreyfihlaða.

KÓLNUNARTÖLUR
 Kólnunartölur hússins skulu standast ákvæði byggingarreglugerðar gr 180.3 sem hér segir

U-gildi Þaks	0.20 W/m² K
U-gildi Útfragandi gólfplötu 2. hæðar	0.20 W/m² K
U-gildi Útveggja vegið meðaltal	0.85 W/m² K
U-gildi Útveggja	0.40 W/m² K
U-gildi glugga	1.5 W/m² K
U-gildi Hurða	3.0 W/m² K

STÆRDARMÁL

Flatarmál húss	4.718,1 m²
Rúmmál húss	19.836,7 m³
Lóðarstærð	2381,7 m²
Nýtingarhlutfall	1.98

Brunavarnir:
Brunasamtæður
 Verslanir á fyrstu hæð mynda eina brunasamtæðu, u.þ.b. 2300 m2, en skiptast upp í fjögur brunahólf.
 Hver skrifstofuhæð myndar sér brunasamtæðu en skiptist í fjögur brunahólf.
 Stigahús mynda brunastöku á milli hæða.

Brunahólfun
 Brunahólf skulu almennt vera a.m.k. EI 60 veggir með EI2 30-Csm/EI 30-Csm hurðum. Gler í brunahólfandi veggjum er almennt a.m.k. E30.
 Hver verslun verður sér brunahólf.
 Inntaksklefi vatnsúðakerfis verður sér brunahólf.
 Sorpgeymsla verður sér brunahólf.

Hver skrifstofa á efn hæðum verður sér brunahólf.
 Stigahús eru sér brunahólf.
Burðarvirki
 Brunamóstaða aðalburðarvirki verður a.m.k. R90.
 Brunamóstaða burðarvirkis þaks verður a.m.k. R60.
 Brunamóstaða burðarvirkis stiga verður a.m.k. A-R30.
 Hæðaskil verða a.m.k. REI90.

Klæðningar
 Allar innanhúsklæðningar verða í flokki 1 og gólfefni í flokki G.
 Upphengd loft verða úr A-efnum.
 Utanhúsklæðningar verða í flokki 1.
 Þakklæðningar verða a.m.k. í flokki B(roof). (I2).

Flóttaleiðir
 Hvergi er lengra en 25 m í útgang eða annað brunahólf.
 Frá hverri verslun verða tvær óháðar flóttaleiðir um tvær tvöfaldir hurðir.
 Frá hverri skrifstofu eru a.m.k. tvær óháðar flóttaleiðir.
 Flóttahurðir frá verslunum skulu búnar neyðaropnunarúnaði (panik).

Loftþræskerfi
 Þannig skal gengið frá loftþræskerfum að þau rými ekki brunahólfun byggingarinnar og stuðli ekki að reykútbreiðslu við bruna.
 Bruna- og reyklokur (a.m.k. EIS60/ES60) verða í brunasamtæðuskilum / meginbrunahólfunarskilum.
 Loftþræskerfi skulu slökkva á sér við boð frá vatnsúðkerfi eða handboða.
 Við brunaboð skulu brunalokur lokast.

Reyklosun
 Reyklosun úr öllum stigahúsum verður með reykloðu a.m.k. 1.0 m2 sem hægt er að opna með hnappi frá neðstu hæð.

Reyklosun frá verslunum og skrifstofum verður um glugga og hurðir.

Vatnsúðakerfi
 Sjálfvirk vatnsúðakerfi skv. reglugerð nr. 245/1994 verður í öllu húsinu. Vatnsúðakerfið verður tengt stjórnstöð brunavörðunarkerfis.
 Áhættuflokkur fyrir verslanir verður ákvæðinn í endanlegri brunahönnun.
 Cera má ráð fyrir að kerfið verði flokki OH1 á skrifstofuhæðum.
 Klefi með stjórnbúnaði fyrir vatnsúðakerfi verður í sér brunahólf og aðgengilegur utanfrá.

Stigleðsla
 Í flóttastigahúsum í götjum hússins verður komið fyrir stigleðslum fyrir slökkvilið skv. gr. 163 í byggingarreglugerð. Innþæling inn á stigleðslur verður við útgöngudyr úr stigahúsi.


Slöngukefli og slökkvitæki
 Slöngukefli verða sett upp í öllu húsinu þannig að brunaslöngur nái út í öll horn.
 Slökkvitæki skulu m. a. staðsett við brunaslöngur en auk þess vera í kaffistofum, eldhúsum og tæknirympum. Hámarks fjarlægð í næsta slökkvitæki má hvergi vera meira en 25 m. Slökkvitækini skulu sett upp af víðurkenndum aðila.
 Staðsetning brunaslanga og slökkvitækja skal merkt með til þess gerðum skiltum af hæflegri stærð míðað við sjónfjarlægð.

Út- og neyðarlýsing
 Út- og neyðarlýsing verður sett upp í öllu húsinu skv. byggingarreglugerð.
 Reikna skal með a.m.k. 1 lux á flóttaleiðum en 0,5 lux í stærri rýmum (>60 m2) svo sem í verslunum og skrifstofum en einnig í fólkslyftum og salemum fyrir fatlaða.
 Neyðarlýsing verður í tæknirympum.
 Lýsing þarf að vera utanhúss við neyðarstiga og útdýri flóttaleiða.

Eftirlit og viðhald brunavarnakerfa
 Þjónustusamningur verður gerður um eftirlit og viðhald á brunavarnakerfum hússins (vatnsúðakerfi, brunavarnabúnaði loftþræskerfa, reykloðum, handvirkum slökkvibúnaði, út- og neyðarlýsingu, vararafmagni rennihurða). Sett skal upp eigið eftirlitakerfi brunavarna fyrir Tjarnavelli 9, Hafnarfjörður.

Tjarnavellir 9

blað	verkhúti
L101	Afstöðumynd
L102	Hæðarlega lóðar
A101a	Grunnmynd 1.hæð
A101b	Grunnmynd 1.hæð
A102	Grunnmynd 2.hæð
A103	Grunnmynd 3.hæð
A104	Grunnmynd 4.hæð
A201	Norður og Vestur útlit
A202	Austur og Suður útlit
A301	Snið S.1 og S.2
A302	Snið S.3
A601	Skráningartafla

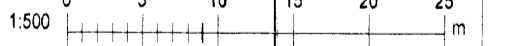

KRark Kristinn Ragnarsson arkitekt ehf.
 Suðurlandsbrat 4a-3 hæð 108 Reykjavík Ísland
 Sí. 564 2255 Fax. 544 4225
 hl. 591268.5559 www.krark.is krark@krark.is

Tjarnavellir 9
 Hafnarfjörður

Afstöðumynd

Verknúmer:	07089AV	Verkefnastjórn:	YAI
Hönnun:	KR.YAI	Teknað:	YAI
Yfirfarið:	YAI	Sampykkt:	Kristinn Ragnarsson hl. 120944.2659
Mælikvarði:	1:500	Dagsetning:	04.12.2007
Skrá:	07089AV-L101.dwg	Blað:	L101