
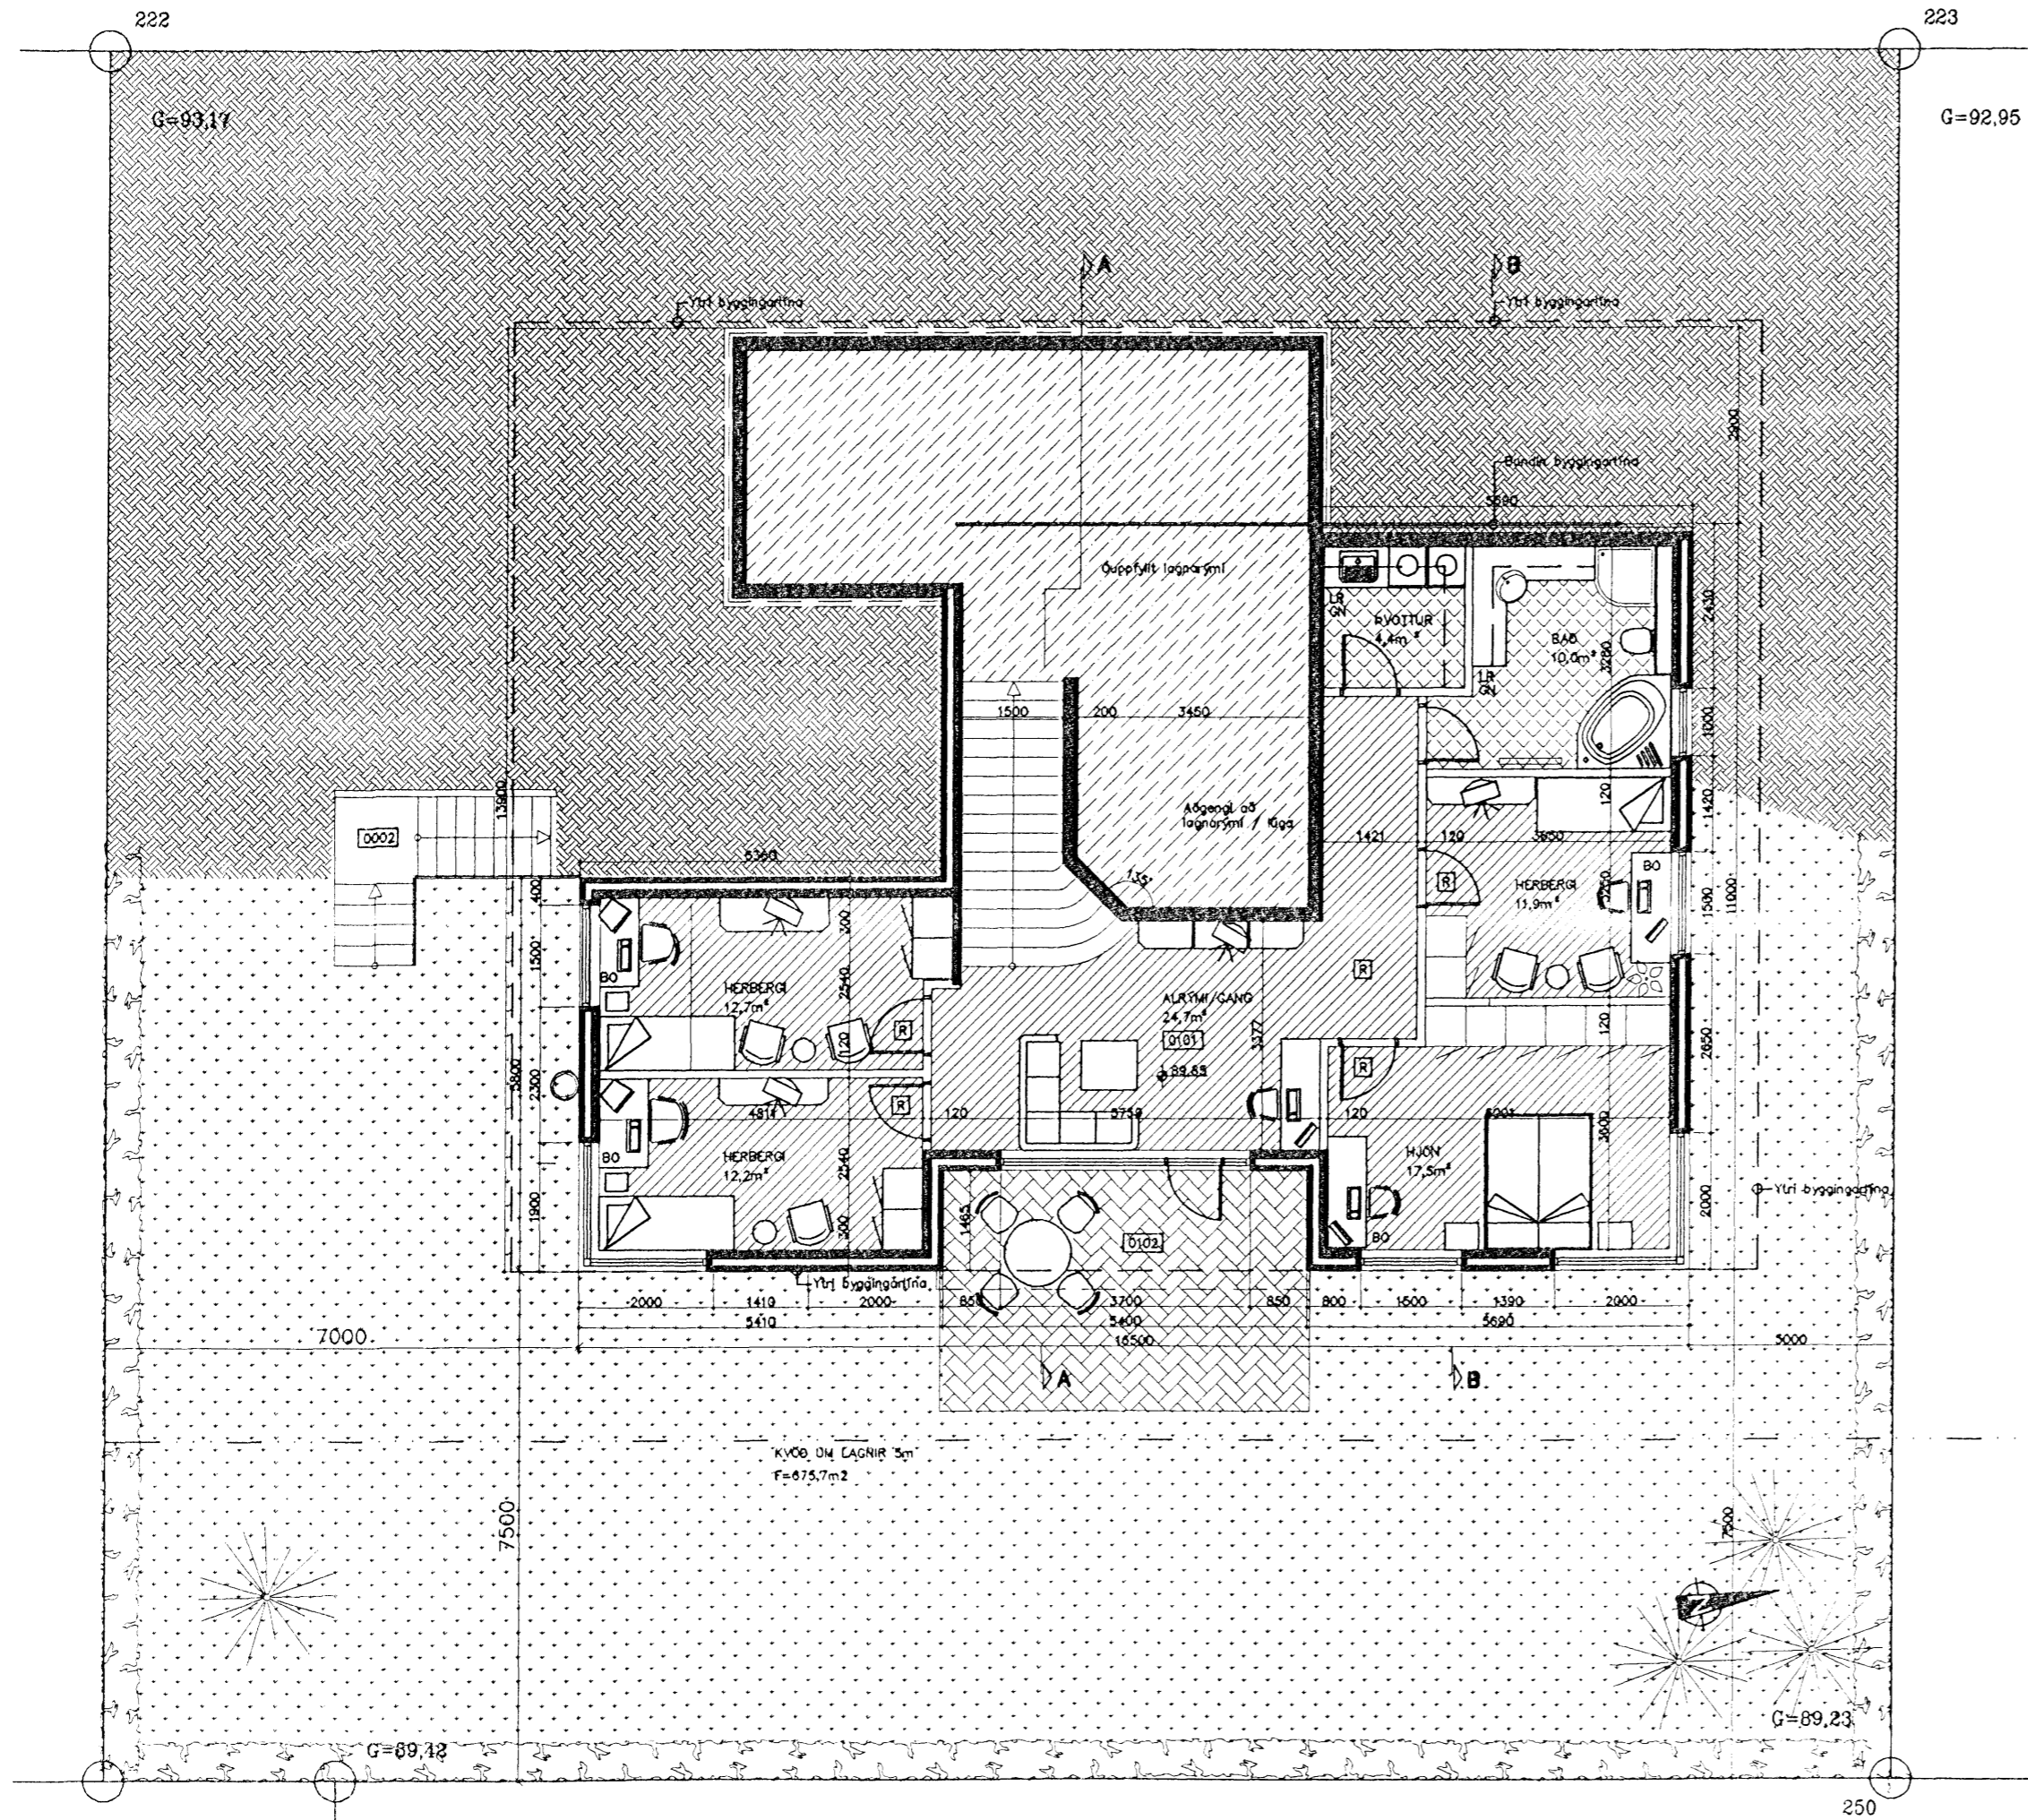


Samþykkt þann
 21 MARS 2007
 Byggingfulltrúinn í Hafnarfirði
 F.h. Lilja Ólafsdóttir

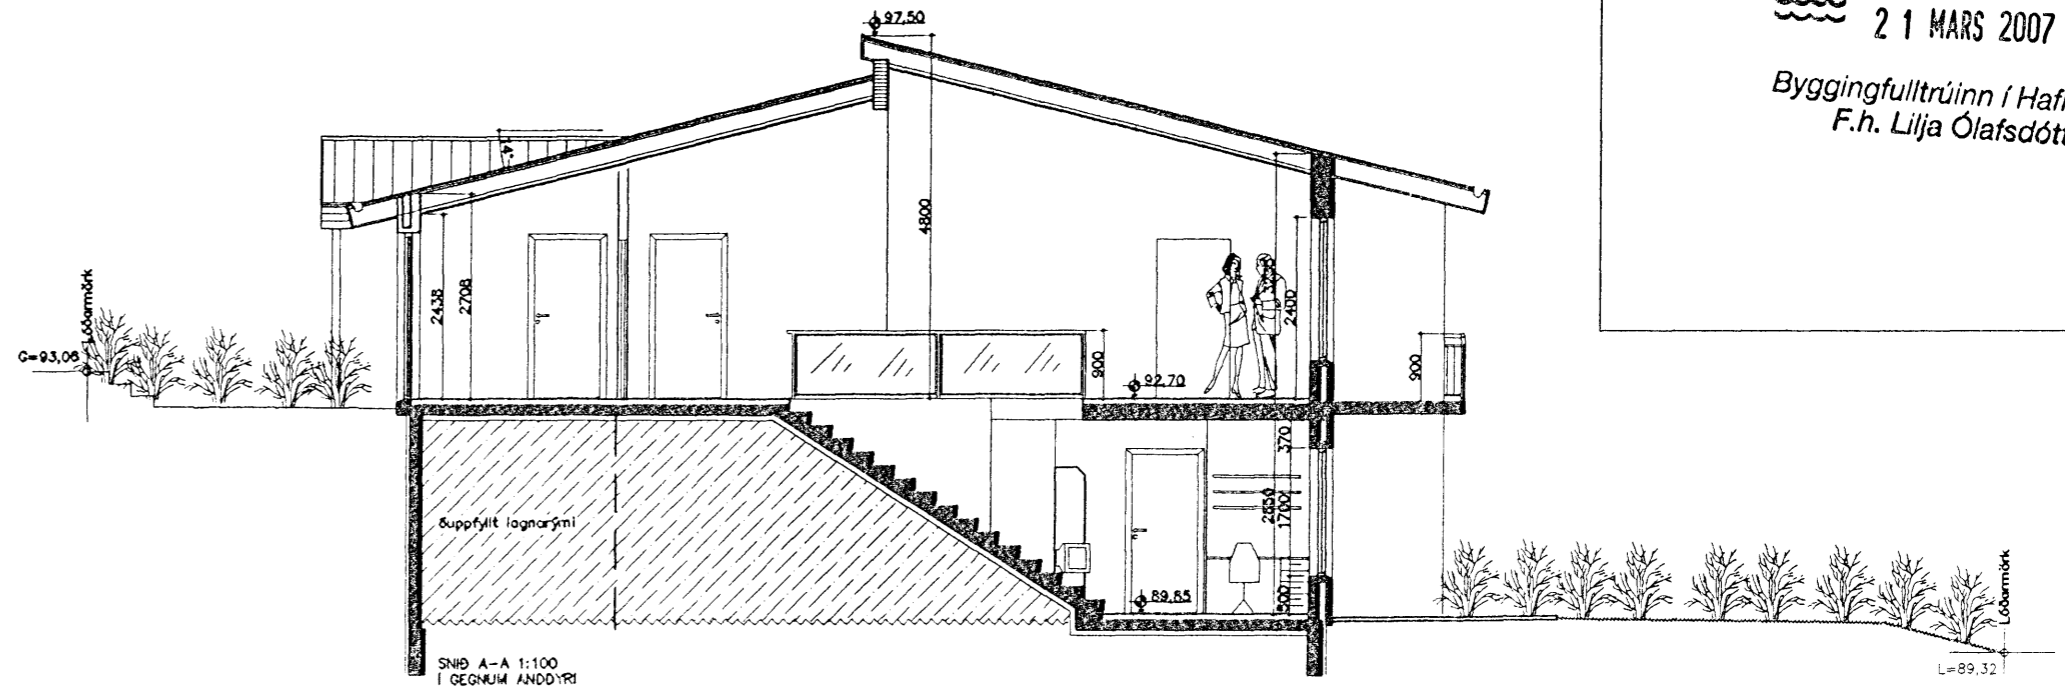

2* = gólfplata fjarlægðu er þuppfylltu lagnarými.
 1* = sökkjar á suðvesturhlíð hækkadir, þuppfyllt lagnarými myndast.

		Brynjar Danielsson Byggingafr.	
		Skjólslun 9 201 Kópavogi	
		Sími. 861 5655	
		Fax. 587 2610	
		Netfang. onyx@simnet.is	
nr. Breyting.		af dags	VERKEFNI
1	1*	BD 23.02.07	BREKKUÁS 27 HF
2	2*	BD 08.03.07	
			TEIKNING.
			<i>Grunnmynd neðri hæð</i>
			<i>Sneiðing A-A</i>
			YFIRFARIN OG SAMÞYKKT.
			Kr. 09.04.67-5229
			MÆLIKVARÐI. 1:100
			Öll mál á teikningunni eru í mm
			0,0 100 200 300 400 500 600 700 800 900 1000mm