



Samþykkt þann  
 31 OCT 2007  
 Byggingafultrúinn / Hafnarfirði  
 F.h. Jón Sigurðsson

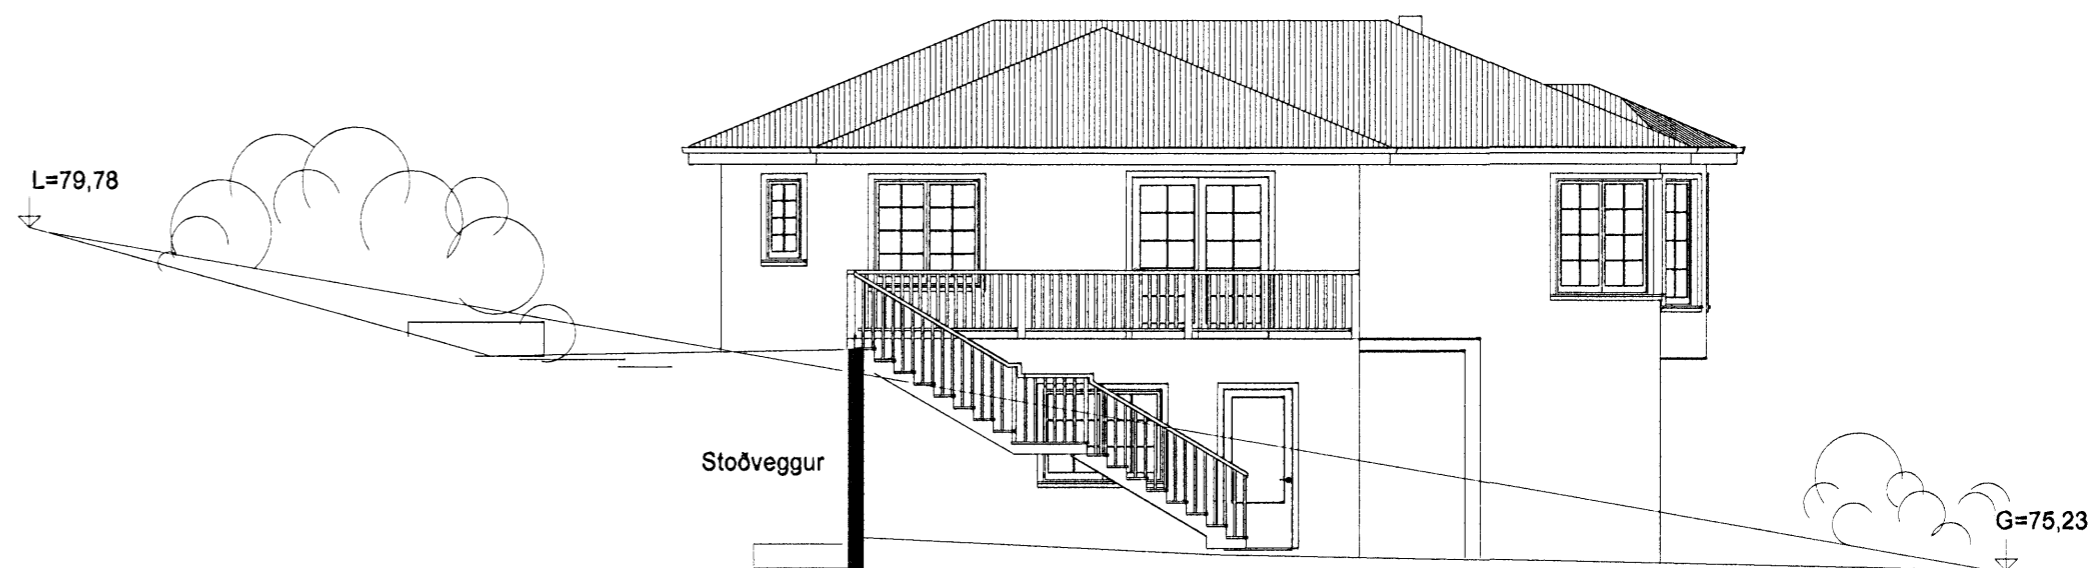


AUSTURHLIÐ, 1:100



SUÐURHLIÐ, 1:100

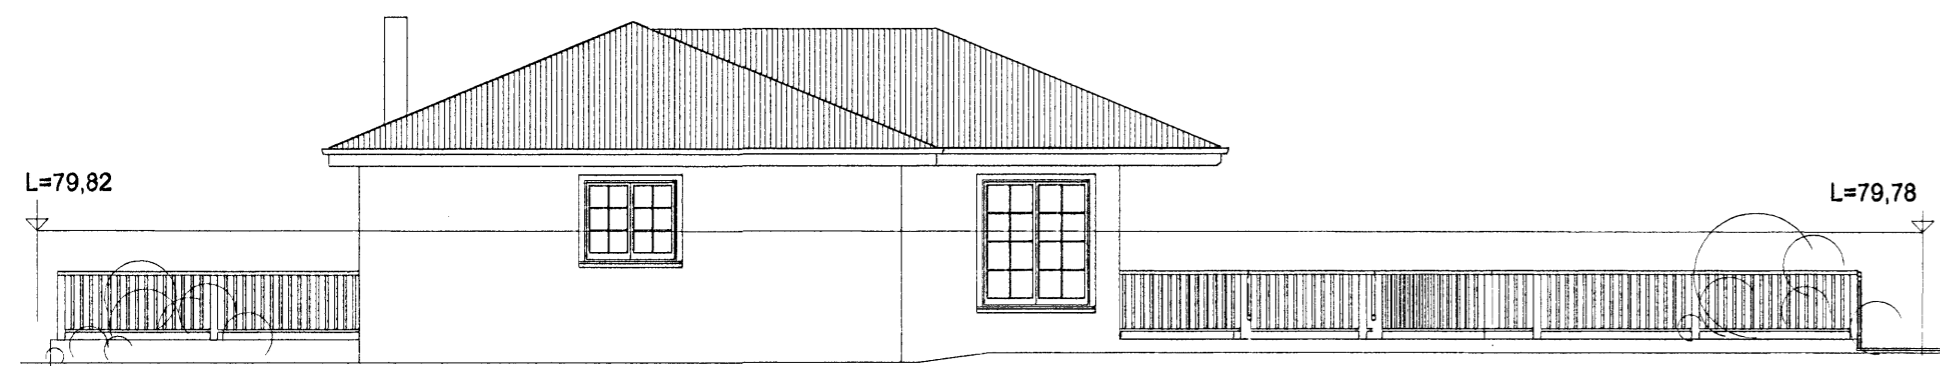

VESTURHLIÐ, 1:100

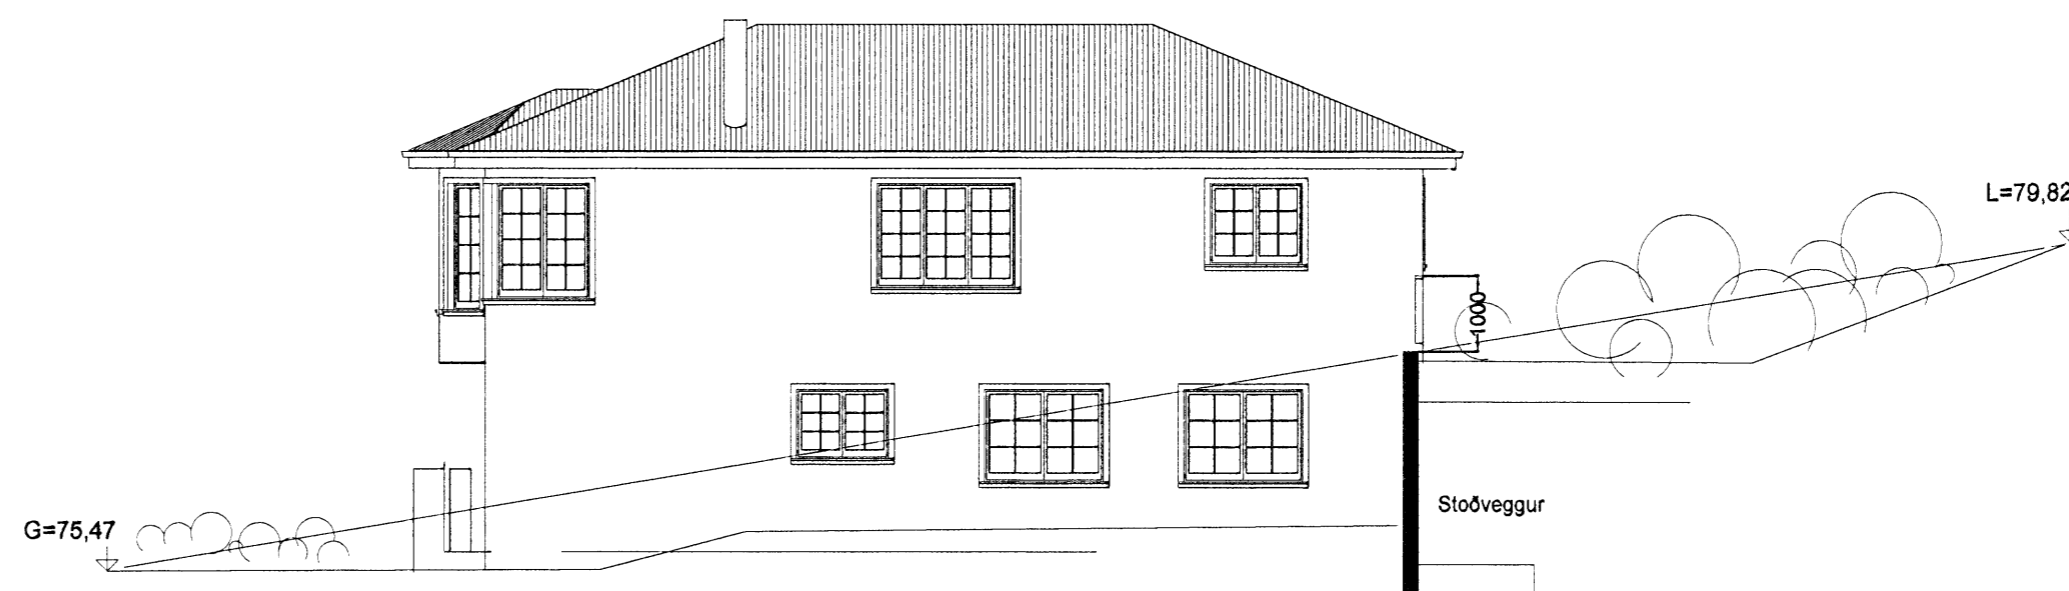

NORÐURHLIÐ, 1:100

Breyting: A-25.04.2007-Hæð handriðs á svölum  
 Breyting: B-23.09.2007-Stoðveggir og útistigi.  
 Breyting: C-21.10.2007-Efri hæð steinsteypt.  
 Skyggni yfir anddyri stækkað.

**HUGVERK HÖNNUNARÞJÓNUSTA**  
**STEFÁN INGÓLFSSON ARKITEKT**  
 stefanlax2@simnet.is s: 848-1316

Furuás 35, Hafnarfirði

Kópavogi 10.04.2007  
 Verkefni nr. 0359

*Stefán Ingólfsson*  
 Teikning nr. 0359-sing-0003-C