

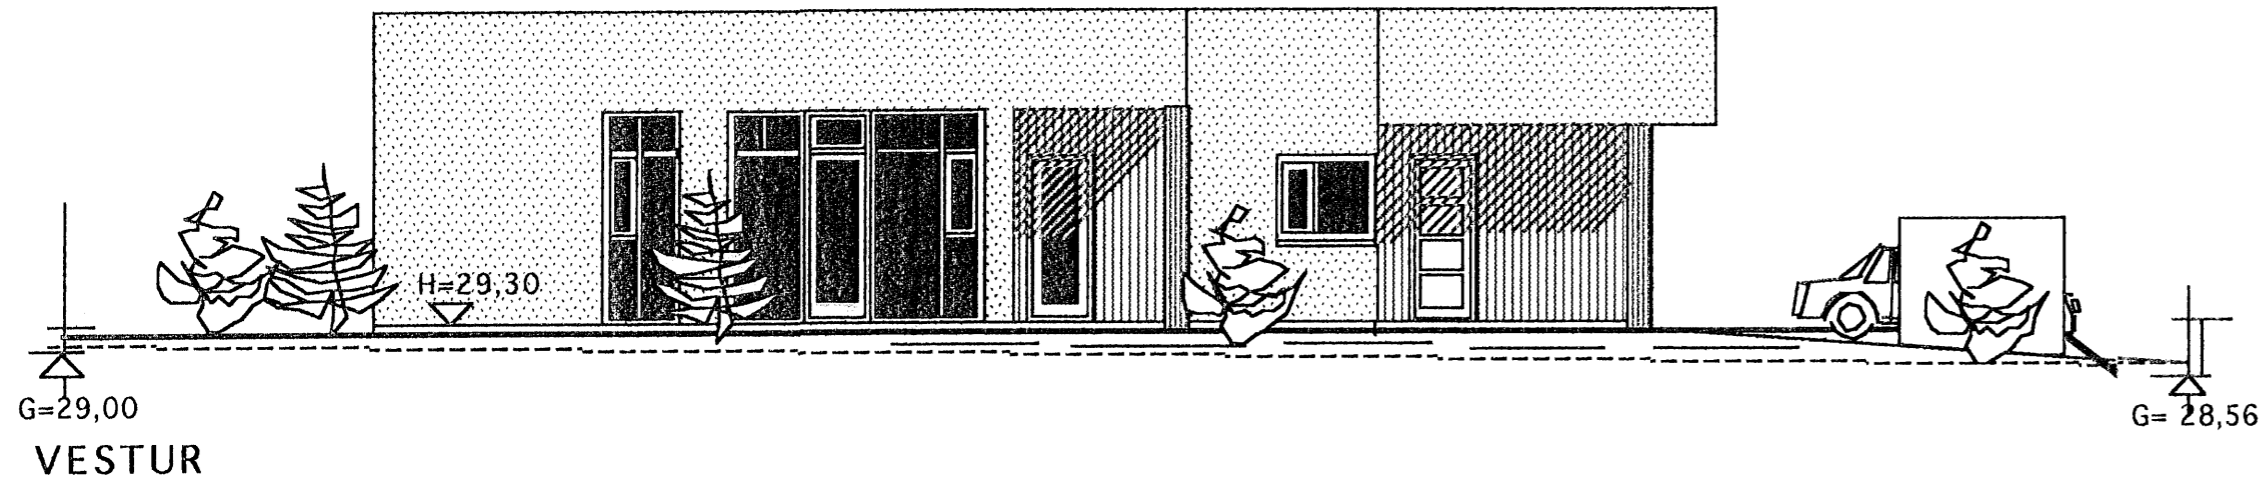
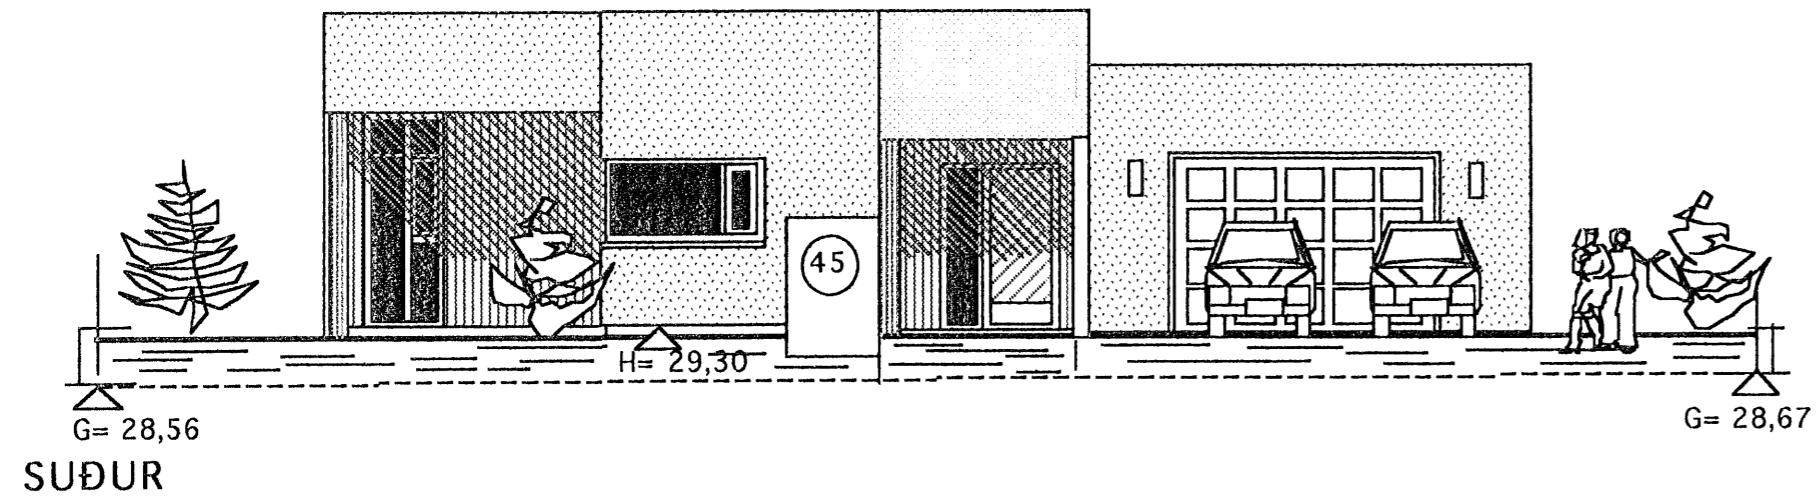


Samþykkt á fundi skipulags- og byggingafulltrúa
 05 DES. 2007
 Bjarki Jóhannesson
 Skipulags- og byggingarfulltrúi

Úr Gildi

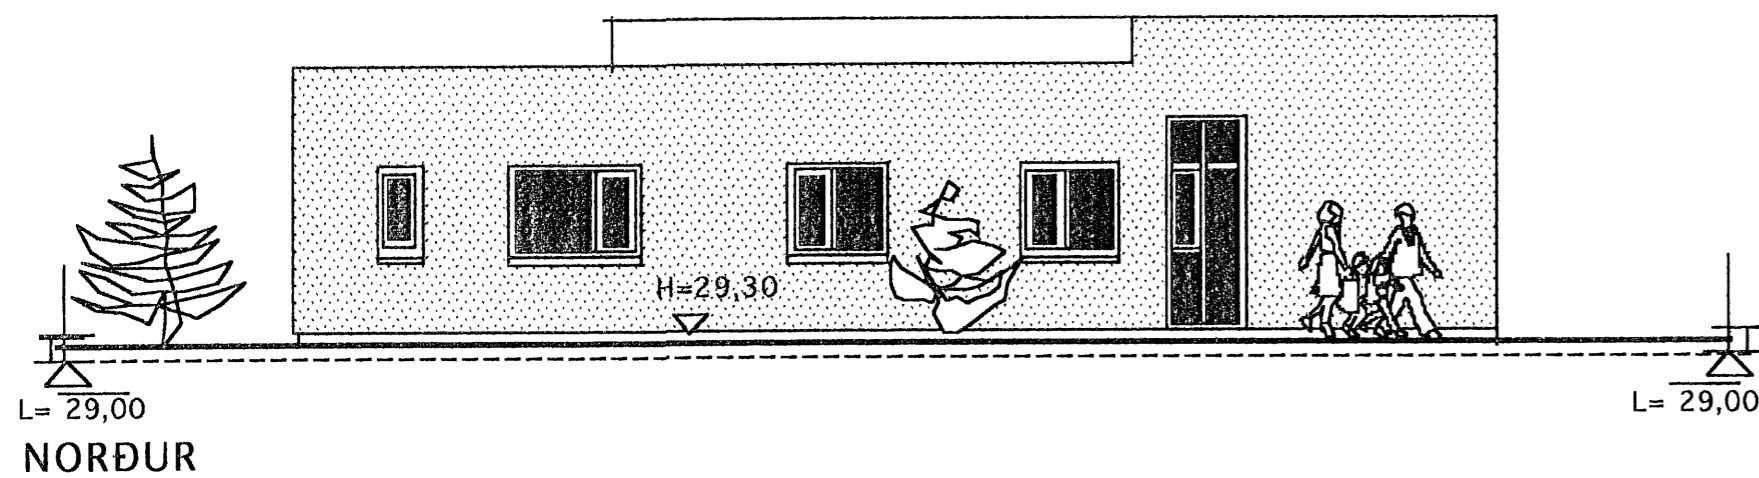

Skráningartafla: Kvistavellir 45, Hafnarfirði				Skrásetjari: Vigtúa Halldóresson													
Landsnúmer: 204415				Kennitala: 100760-5849													
Matshlutanúmer: 01				Útgáfa: 4.01b													
Uppskipting og lýsing				Dags: 05-11-2007													
D9	D1	D2	D3	D4	Stærðir			D7	D8	D9	D10a	D10b	D11	D12	D18	D17	
Lokun	Rými hæð-röð	Nöskun texti	Höfuð-flokkun	Eignar-hald	D5 Botnflokkur m²	D5M Milliflokkur m²	D6 Slagar m²	Op m²	Brúttuflokkur m²	Brúttuflokkur sk < 1,8	Salarhæð min	Salarhæð max	Brútturúmmál m³	Nettóflokkur m²	Birt flatarmál m²	Rekintala skiptarúmmáls	Skiptarúmmál m³
		Matshluti			219,4	0,0	0,0	0,0	219,4	0,0			754,4	192,7	219,4		624,696
		Boln											43,9				
	01	1. hæð			219,4	0,0	0,0	0,0	219,4	0,0			710,5	192,7	219,4		
A	0101	Íbúð	N	0101	183,6				183,6		3,05	3,50	601,3	160,7	183,6	3,28	527,096
A	0102	Bílskúr	B	0102	35,8				35,8		3,05	3,05	109,2	32,0	35,8	3,05	97,600
C	0103	Pallur	U	0101	28,0				28,0								
Athugasemdir																	
Samfelgnir summa																	
Eignarhald																	
	Eignar-hald	Nöskun texti	Birt flatarmál m²	Skiptarúmmál Sævegn m³	Skiptarúmmál Sævegn og sameign m³												
	0101	Íbúð	183,6	527,096	527,096												
	0102	Bílskúr	35,8	97,600	97,600												
		Allt	219,4	624,696	624,696												

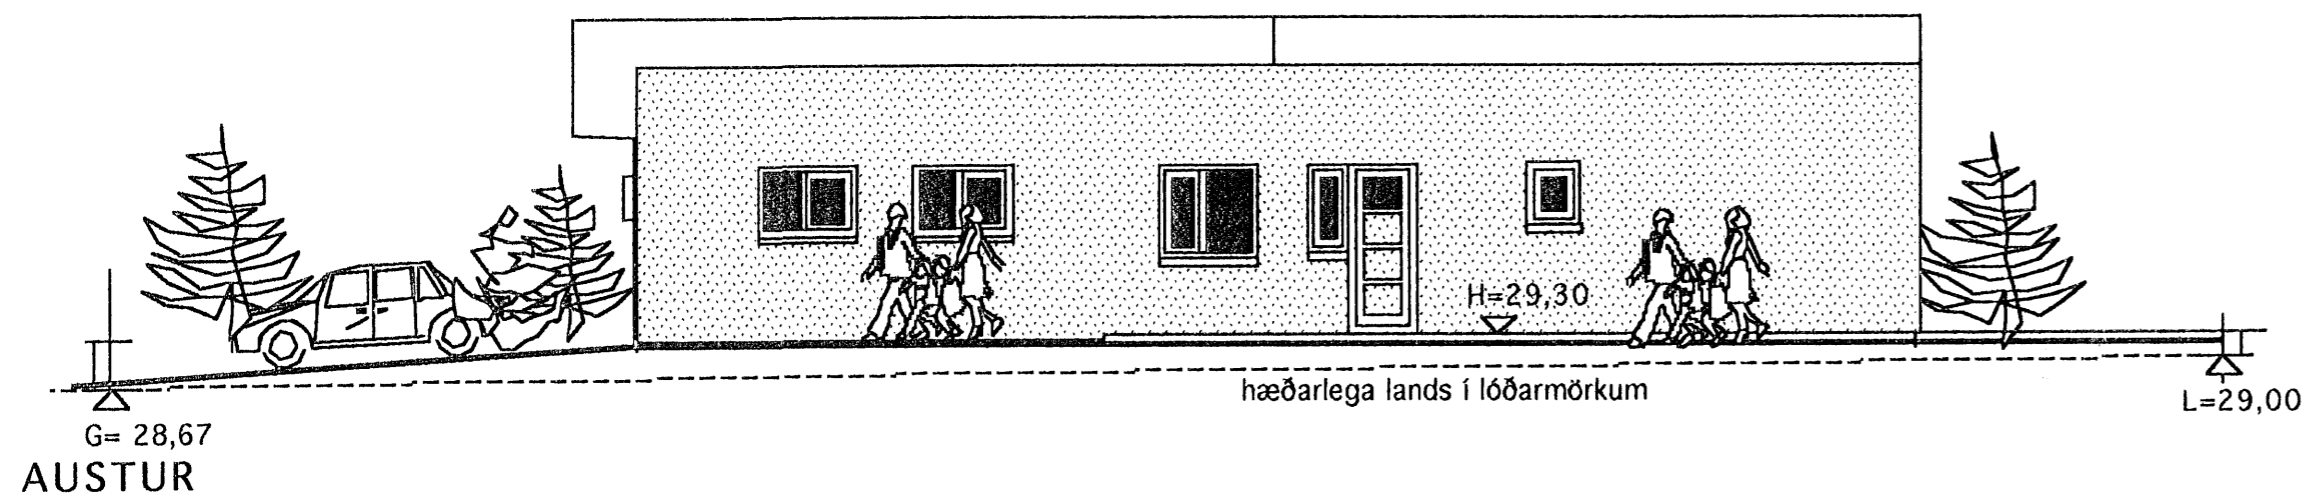

BREYTT 15 nóv 2007
 Frágangur teikn. og skráningartafla
 Gólfkóti hefur verið hækkaður um 30 cm samkv. fyrirsp.

TEIKNISTOFAN Verkefni
KVISTAVELLIR 45 HAFNARFIRÐI
 Heiti
ÚTLITSMYNDIR SKRÁNINGARTAFLA

kvarði	1:100	1:500	verk.nr
dags.	15	18 JÚNÍ 2007	dags br. 15. NÓV. 2007
hönnun	G. G.		teikn nr
teikn	G. G.		A-2

Hringbraut 17 220 Hafnarfirði
 s. 555-2020 FAX 555-2021
 Gísli G. Gunnarsson BÍ kt. 020649-2409