

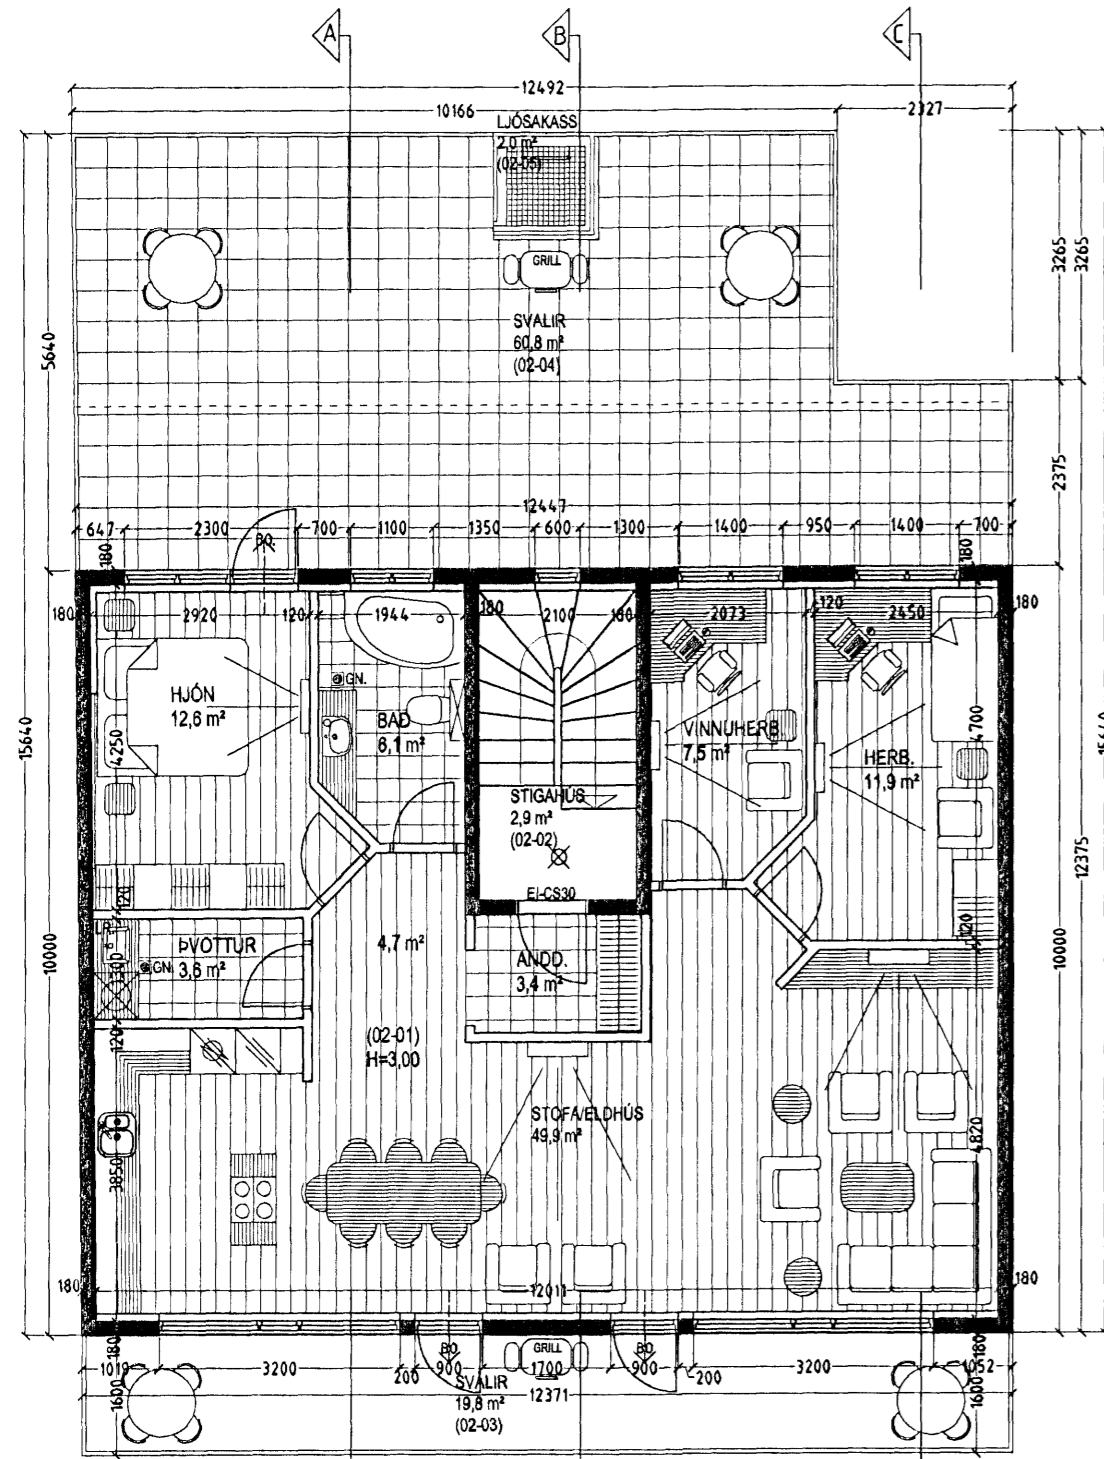


# STRANDGATA 39 HAFNARFIRÐI.


Samþykkt þann  
19 DEC 2007  
Byggingafræðingur (Hafnarfirði)  
F.h. Jón Sigurðsson

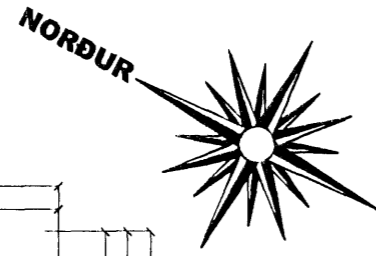


**GRUNNMYND 2. HÆÐ MKV. 1:100.**

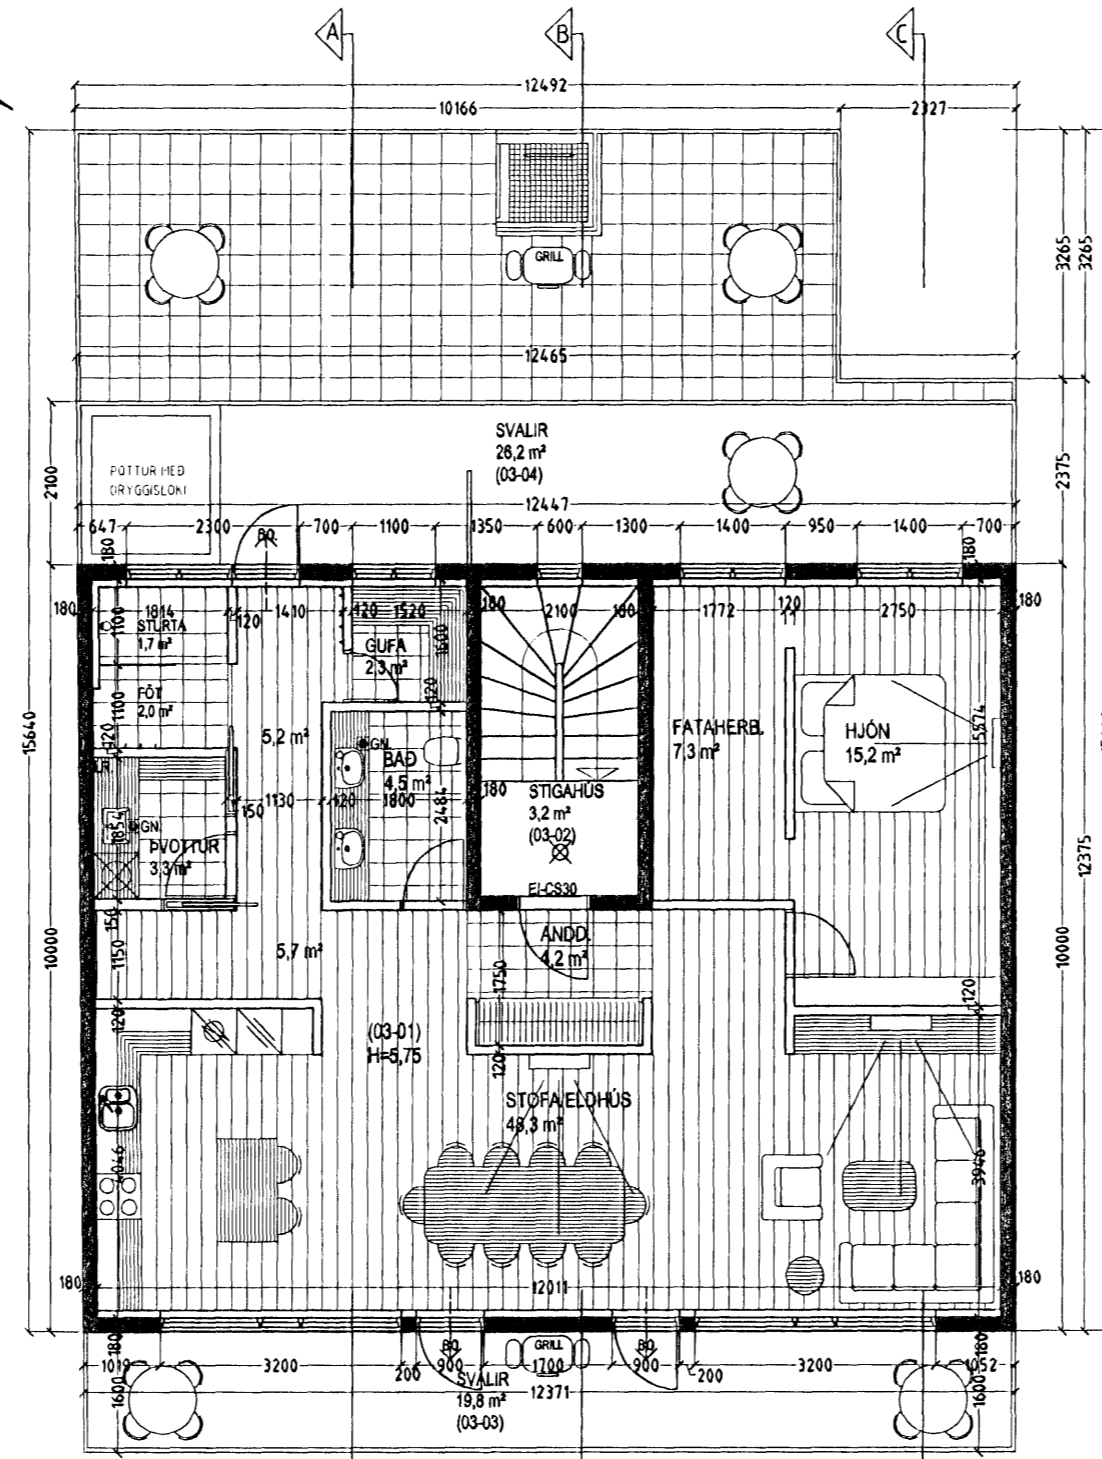

**GRUNNMYND 3. HÆÐ MKV. 1:100.**

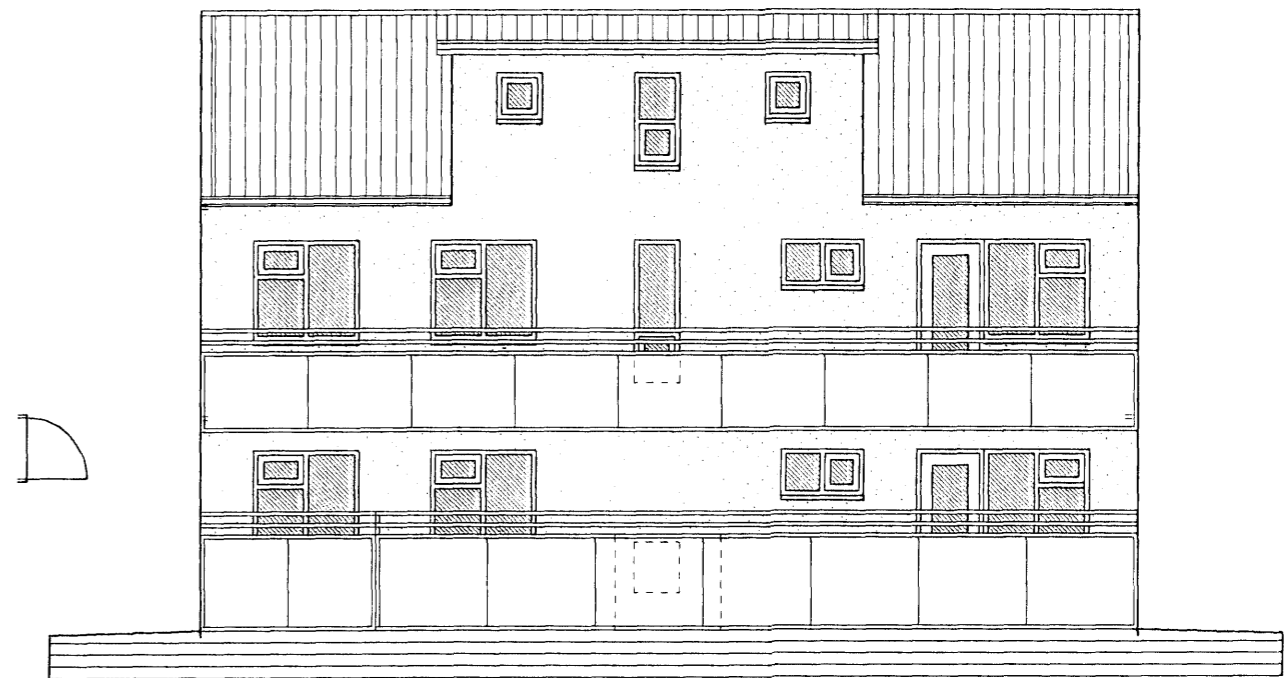

**ÚTLIT NORÐAUSTUR MKV. 1:100.**

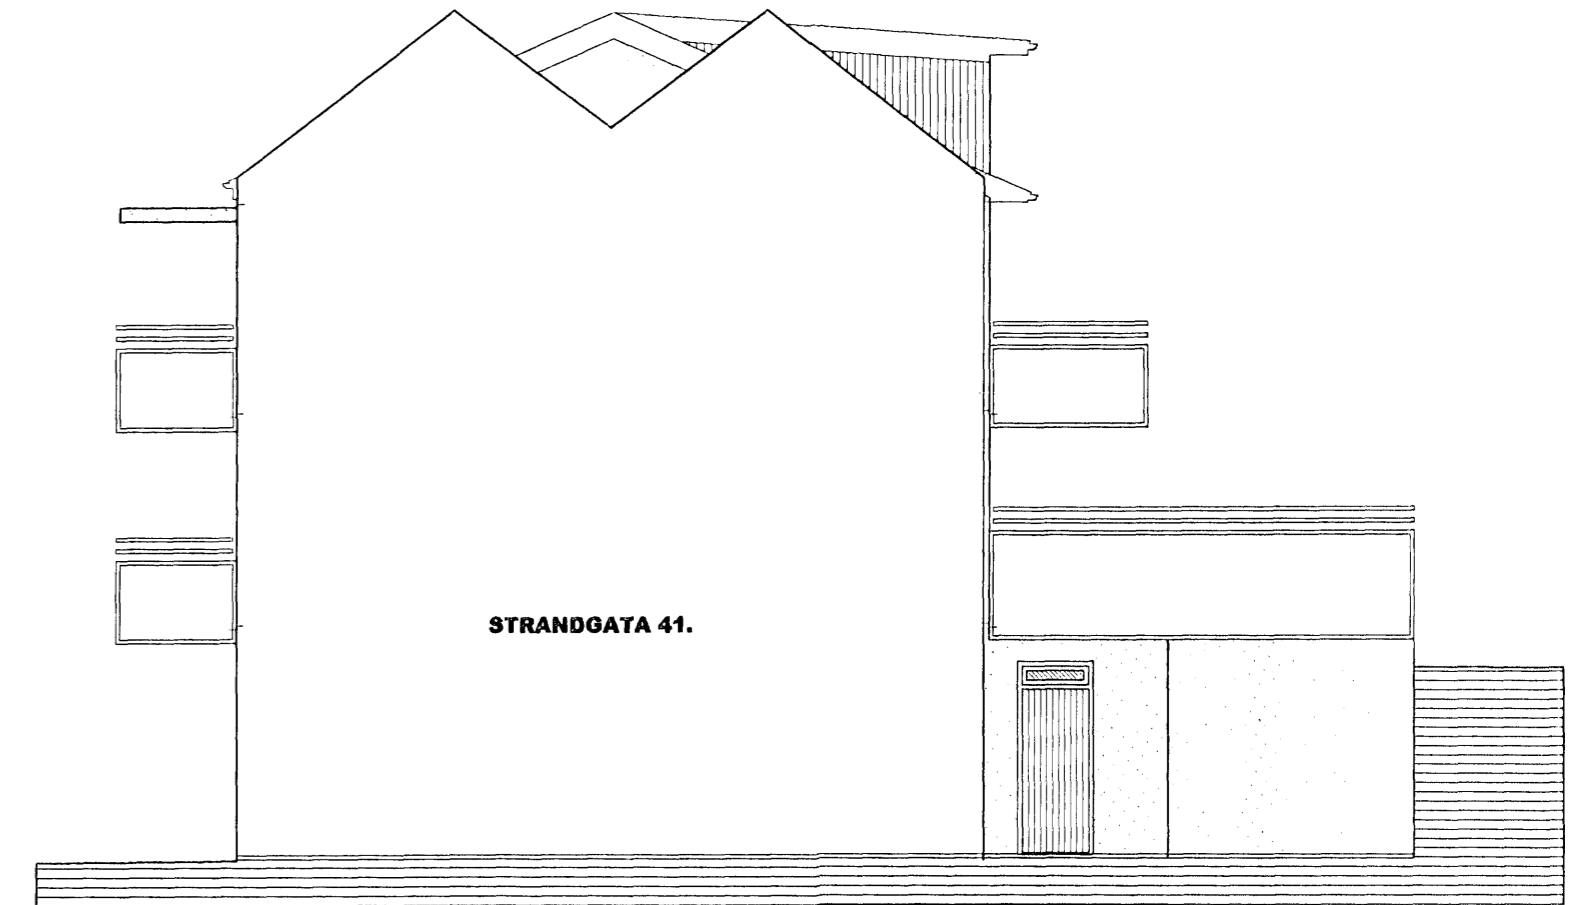

**ÚTLIT SUÐAUSTUR MKV. 1:100.**



**ÚTLIT SUÐVESTUR MKV. 1:100.**

## STRANDGATA 39 HAFNARFIRÐI.

Sigurður Þorvarðarson byggingafræðingur bfi.  
Teiknistofan Strandgötu 11 220 Hafnarfirði.  
STH. teiknistofan ehf. kt. 510298-2769. Kt. aðalhönnuðar: 14.1250-4.189.  
Sími: 5651510. Netfang: teiknistofan@simnet.is

Skýringar:	Aðaluppdráttur.
Teikning:	Grunnmynd 2. - 3. hæð & útlit.
Mælikvæði:	1: 100.
Undirskrift:	<i>Jón Sigurðsson</i>
Blað nr:	2 af 5.
Dagsetning:	18 september 2005.
Breytt:	Grunnmyndum, útlitum, sniðmyndum og afst. breytt dags. 06.10.2006.
Raunteikning:	1. hæð minnkuð um 59 sm, gluggi fjarlægður af gaffli, þakgluggar teiknaðir, innra skipulagi 1. hæðar breytt & skráningartöflu breytt. 15.08.2007.