

Suðurgata 82-84, Hafnarfirði

Samþykkt þann

16 JAN 2008

Byggingatillit Hafnarfirði
F.h. Jón Sigurðsson

v/ Svaveör 82




ÚTLIT AUSTUR




ÚTLIT VESTUR



ÚTLIT SUÐUR

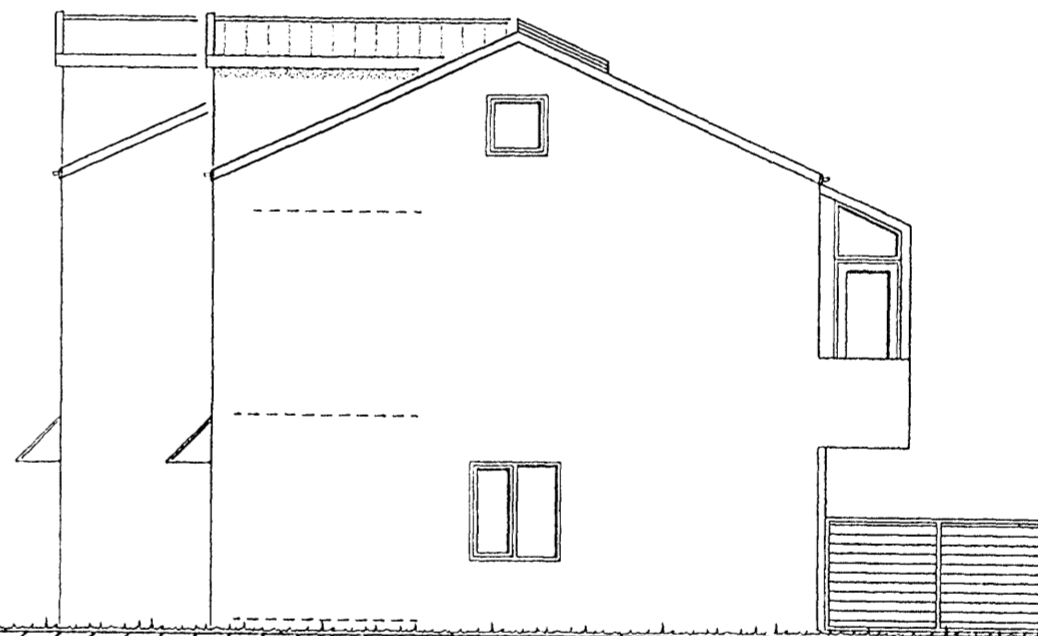

ÚTLIT NORDUR

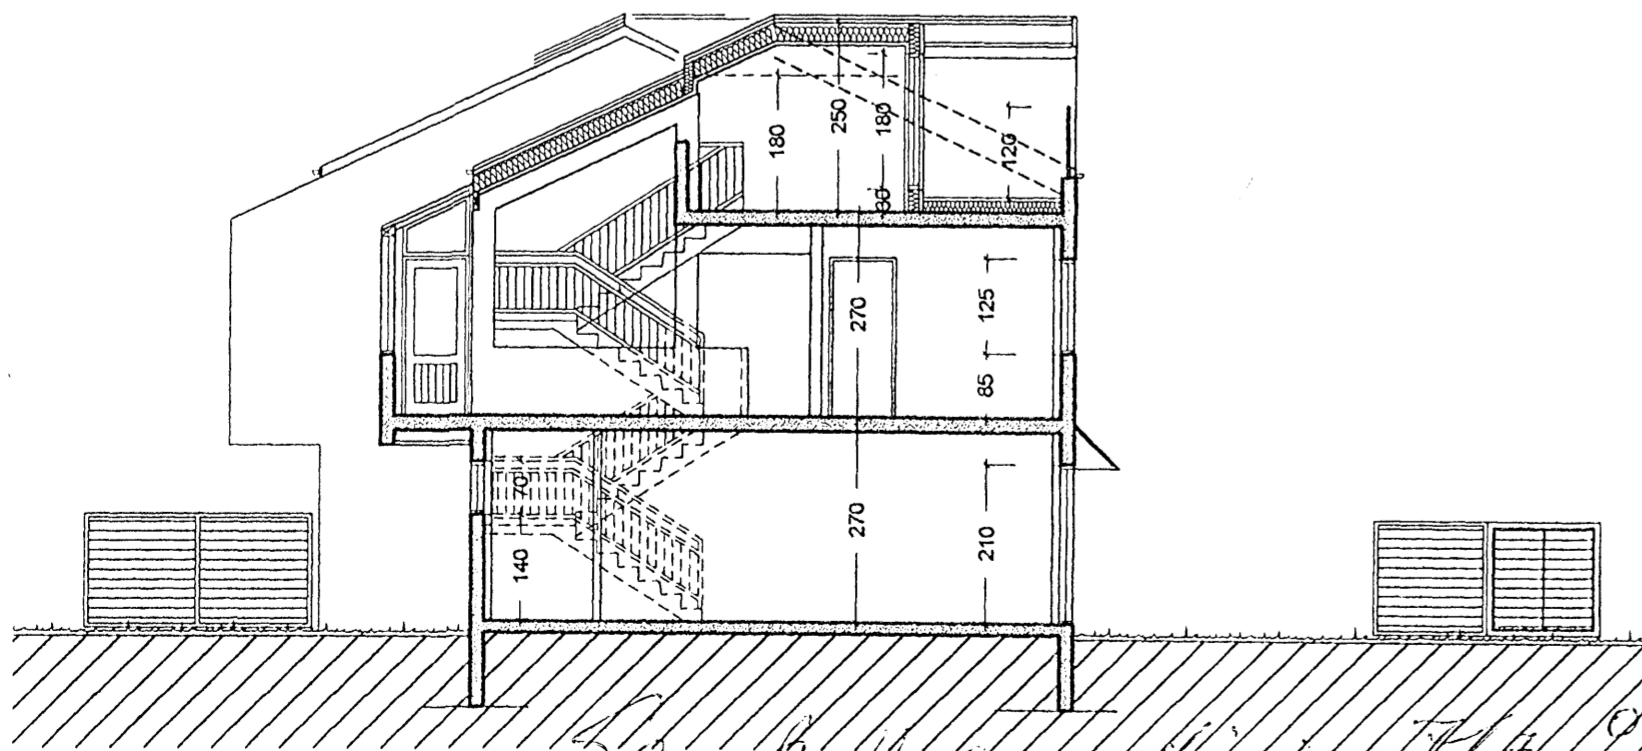

SNEIDING

Sanna Þ. Harðardóttir
Jónna Þ. Ólafsson

Breytt með leyfi höfundar
Sigurþórs Aðalsteinssonar.

Samþykkt myndandi:
Bjarki Þor Magnússon 18.1.2005
Ing. B. A.

Samþykki meðeigenda.

Suðurgata 82-84, Hafnarfirði

Útlit, snið

VERK. NR.

DAGS. 16-08-2001

MÁL. 1:100

TEIKN. NR. 02

BREYTT.

JÓN GUÐMUNDSSON ARKITEKT

VINNUSTOFA SUÐURLANDSBRAUT 16

REYKJAVÍK

SÍMI 552 5055

KT. 310551
3259