



BRASTARÁS 65, 67 OG 69 HAFNARFIRÐI


Samþykkt þann
16 JAN 2008
Byggingafélagið Hafnarfirði
Fh. Jón Sigurðsson

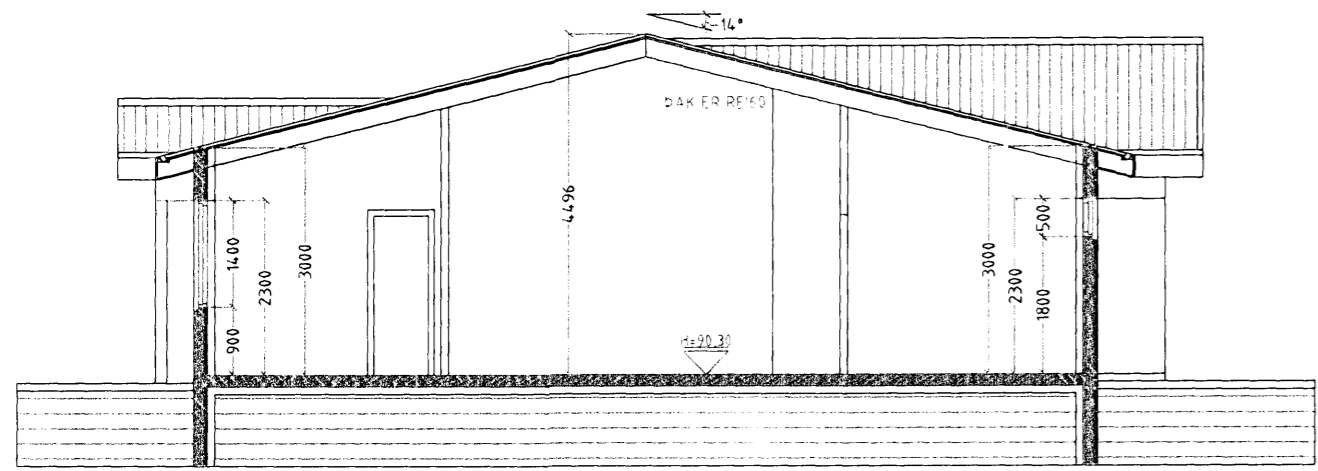


SNID A-A MKV 1:100

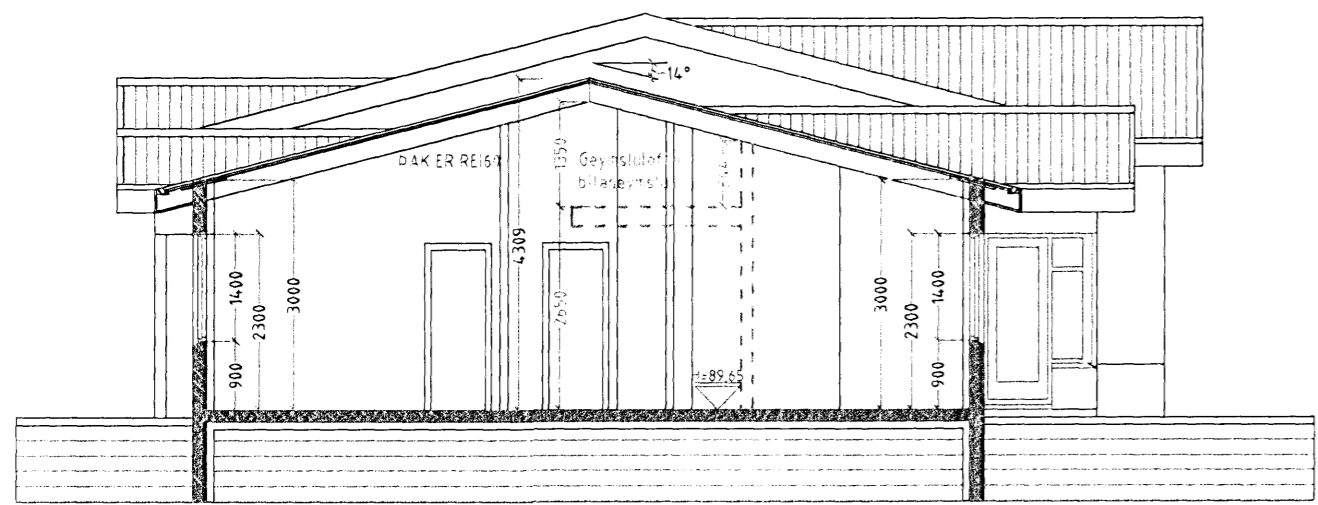

SNID B-B MKV 1:100

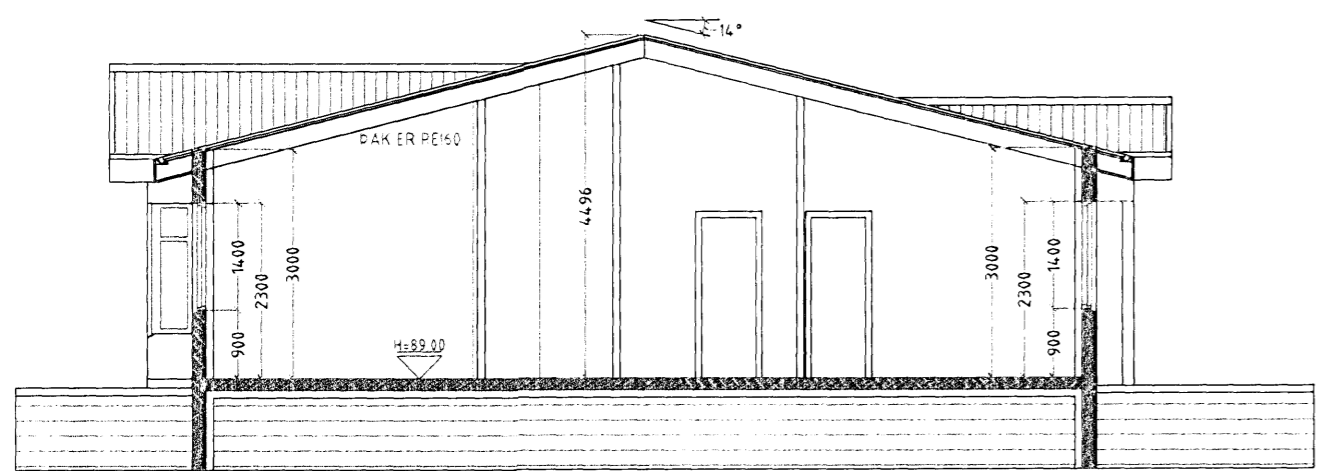

SNID C-C MKV 1:100

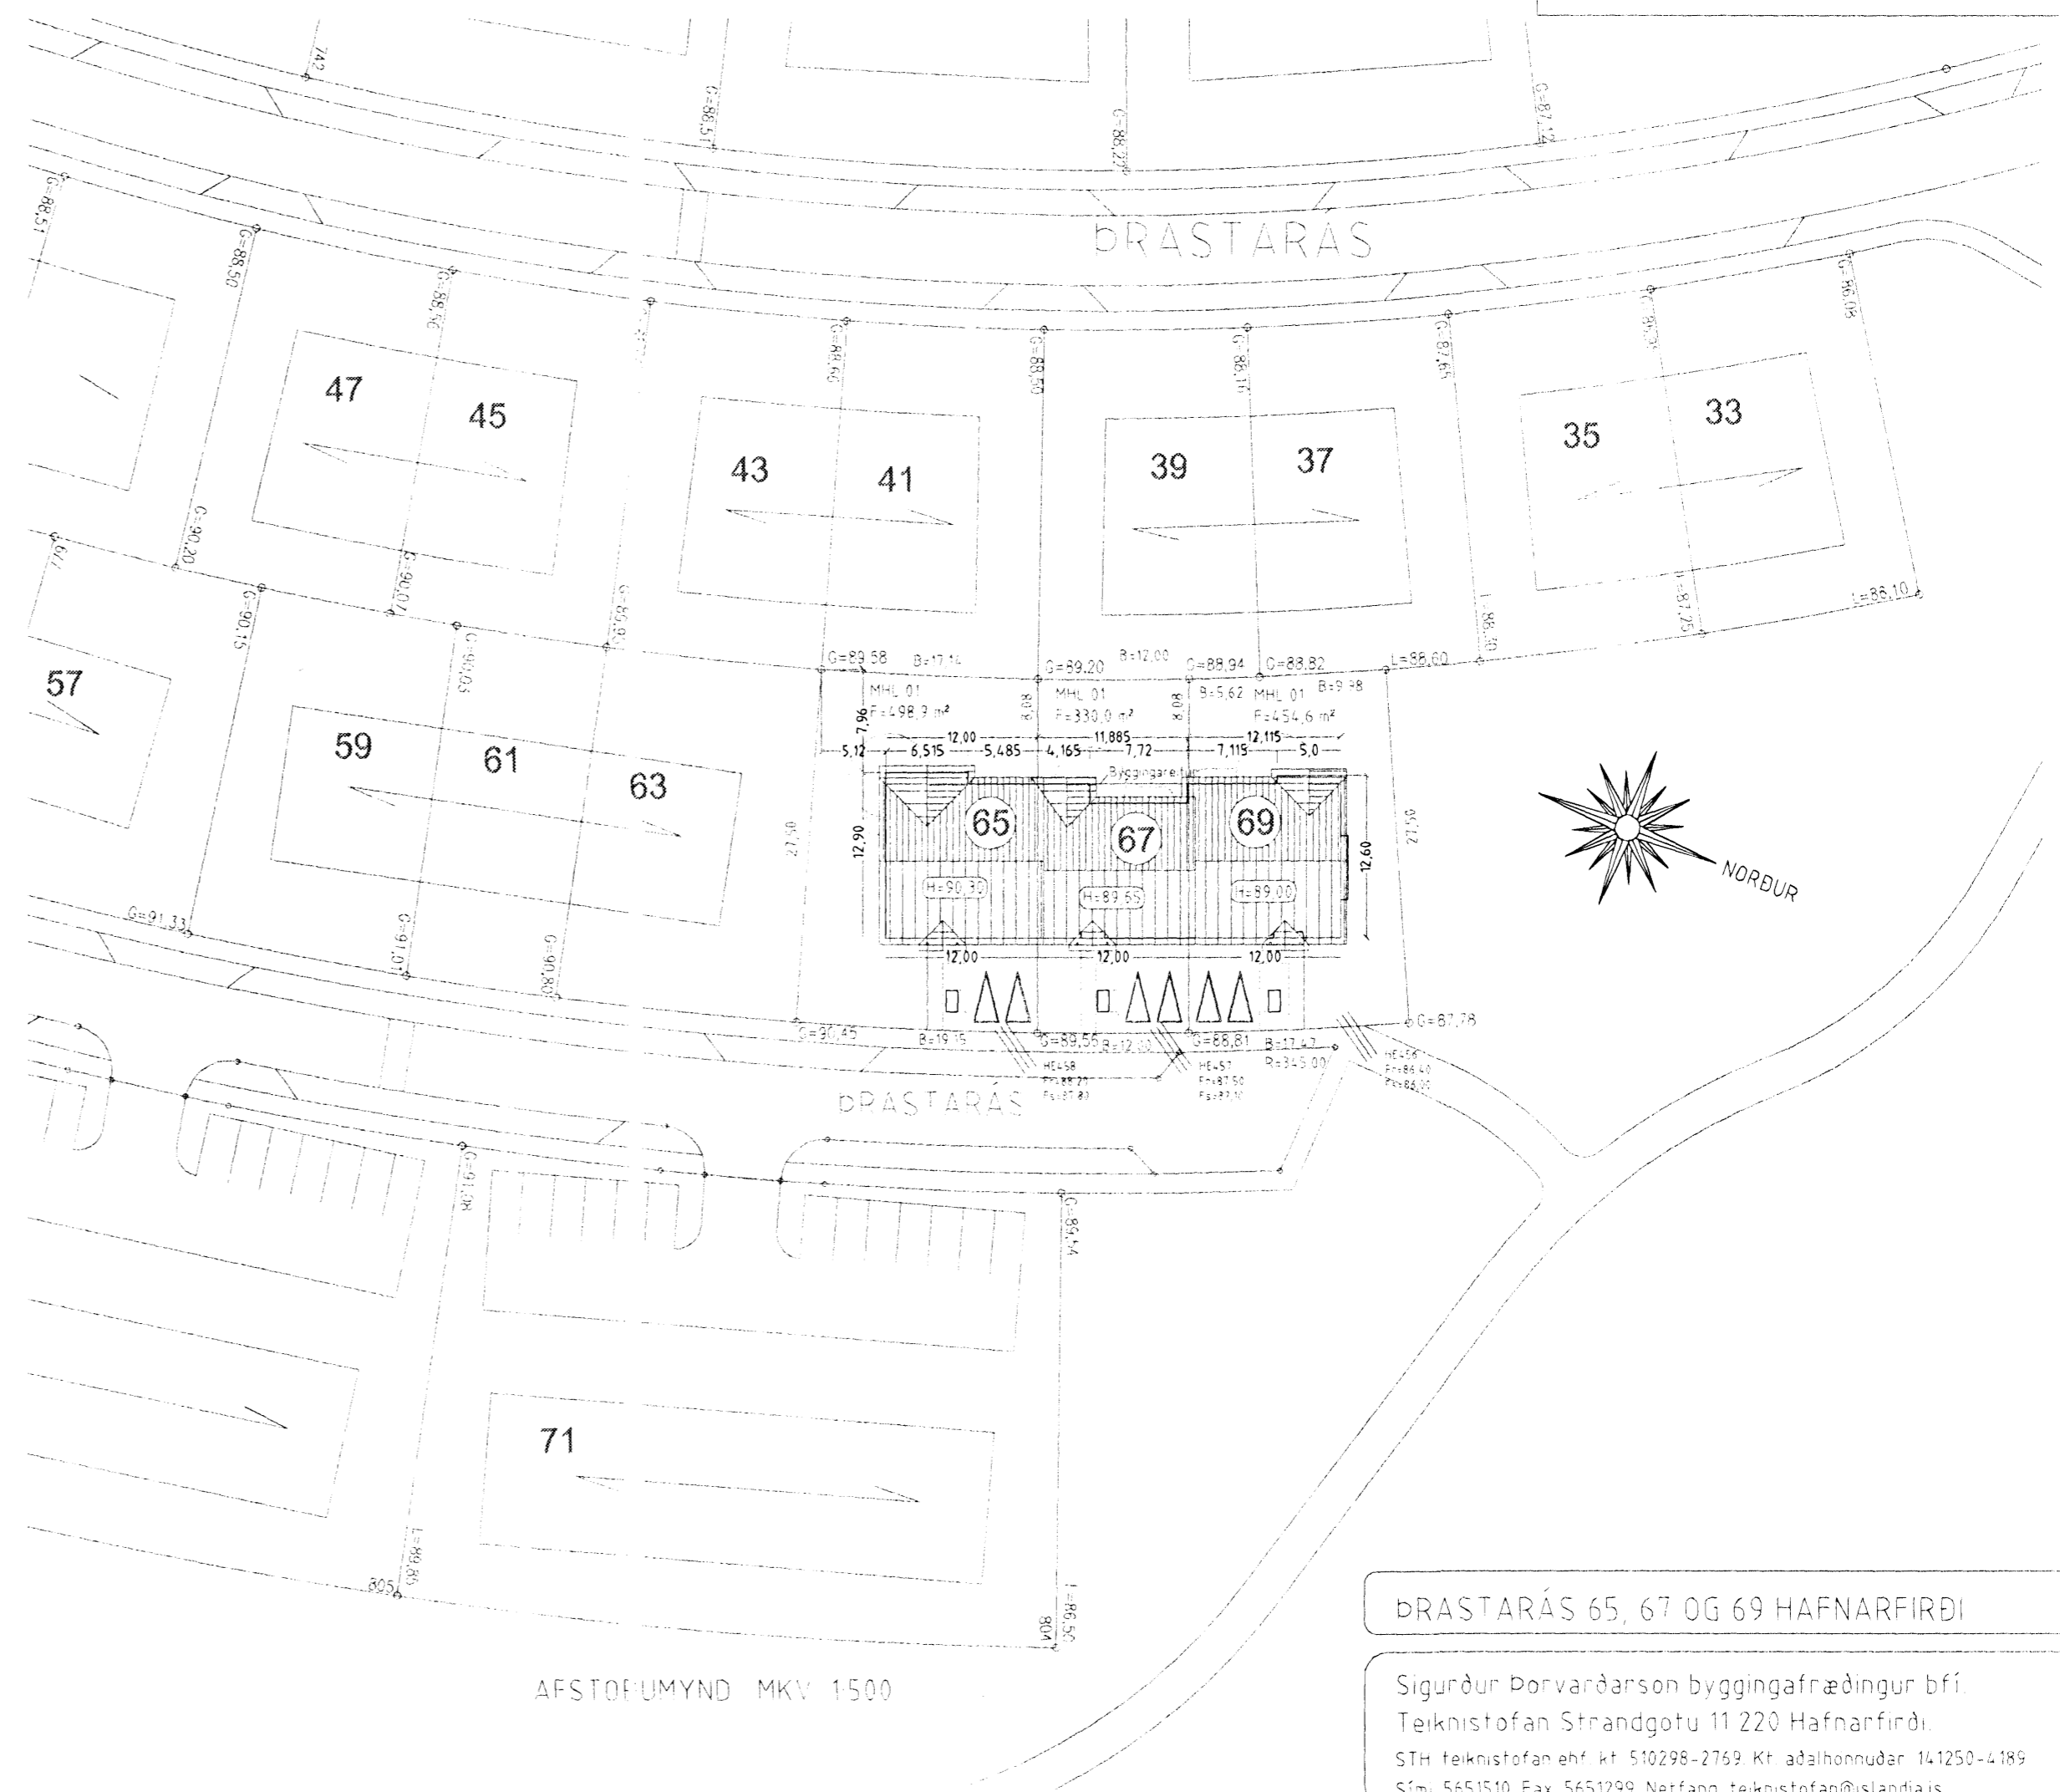

AFSTOFUMYND MKV 1:500

BRASTARÁS 65, 67 OG 69 HAFNARFIRÐI

Sigurður Þorvarðarson byggingafræðingur bfl.
Teiknistofan Strandgotu 11 220 Hafnarfirði.
STH teiknistofan ehf. kt. 510298-2769 Kf. aðalhönnuðar 141250-4189
Sími: 5651510 Fax: 5651299 Netfang: teiknistofan@islandia.is

Skýringar	Adaluppdráttur
Teikning	Snidmyndir, afstöðumynd
Mælikvæði	
Undirskrift	<i>10/108 wp</i>
Blað nr 3 af 4	Dagsetning 15 nóvember 2008
