


GRUNNMYND NEDRI HÆÐAR
 NR. 1-3

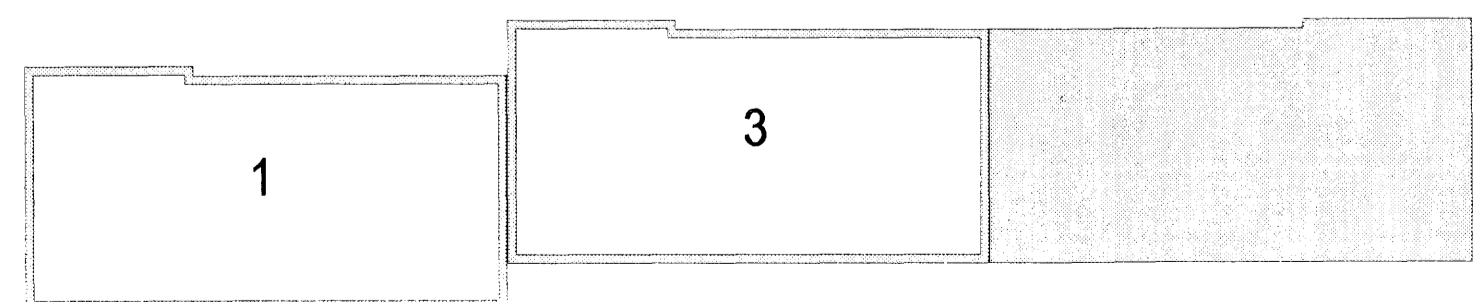


BREYTINGAR 12.01.08
 HANDLAUG OG BADKAR FÆRAST TIL OG STURTA
 BÆTIST VIÐ

Góð hönnun er kjarni málsins

Margrét Cassaro
SÓLARK-ARKITEKTAR EHF

HLÍÐARÁS 1-5
 221 HAFNARFJÖRDUR
 GRUNNMYND NEDRI HÆÐAR NR. 1-3
 KVARDI. 1:50

SÓLARK
 ARKITEKTAR
 HUGVERKSHÚS

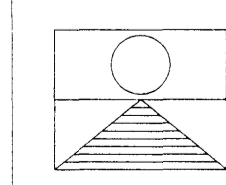

DAGS. 12.01.07 BR. 12.01.08 TEIKN. V.02
 SIGRÚN ÓLADÓTTIR ARKITEKT FAI
 MARGRÉT CASSARO BYGGINGAFRÆÐINGUR
 110753-4119 / 100572-5169
 BÆJARHRAUN 2 220 HAFNARFJÖRDUR
 Sími: 561 2707 - 861 2707 - 899 2707 FAX: 561 2707
 e-mail: arkitektar@solk.is