


GRUNNMYND EFRI HÆÐAR
 NR 1-3

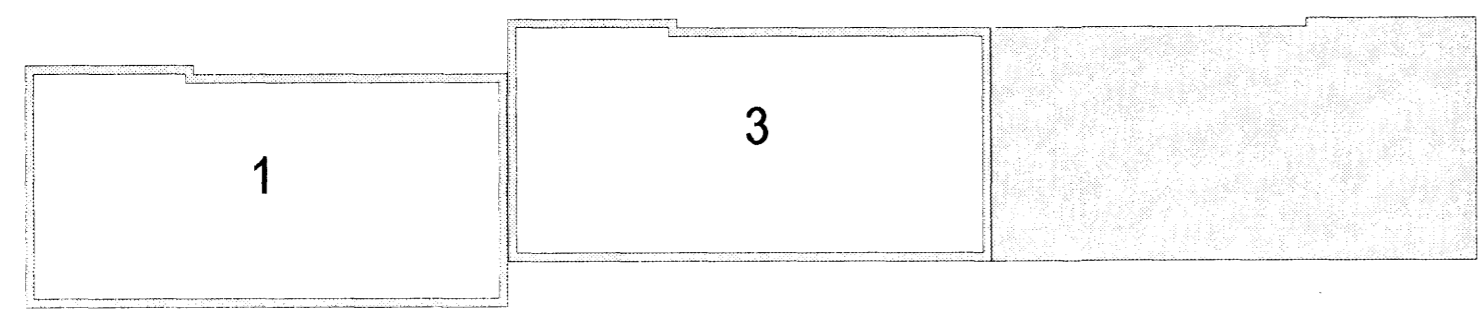

BREYTINGAR 12.01.08
 ELDHÚSVASKUR OG ELDAVÉL FÆRAST TIL Í HLÍÐARÁS 1.


Góð hönnun er kærni málsins

Margrét Cassaro
 SÓLARK-ARKITEKTAR EHF

SÓLARK
 ARKITEKTAR
 HUGVERKSHÚS

HLÍÐARÁS 1-5
 221 HAFNARFJÖRÐUR
 GRUNNMYND EFRI HÆÐAR NR. 1-3
 KVARDI. 1:50

DAGS. 12.01.07 BR. 12.01.08 TEIKN. V 01

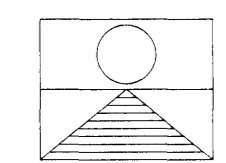

SIGRÚN ÓLADÓTTIR ARKITEKT FAI
 MARGRÉT CASSARO BYGGINGAFRÆÐINGUR
 110753-4119 / 100572-5169

BÆJARHRAUN 2 220 HAFNARFJÖRÐUR
 Sími: 561 2707 - 861 2707 - 899-2707 FAX: 561-2707
 e-mail: arkitektar@solar.is