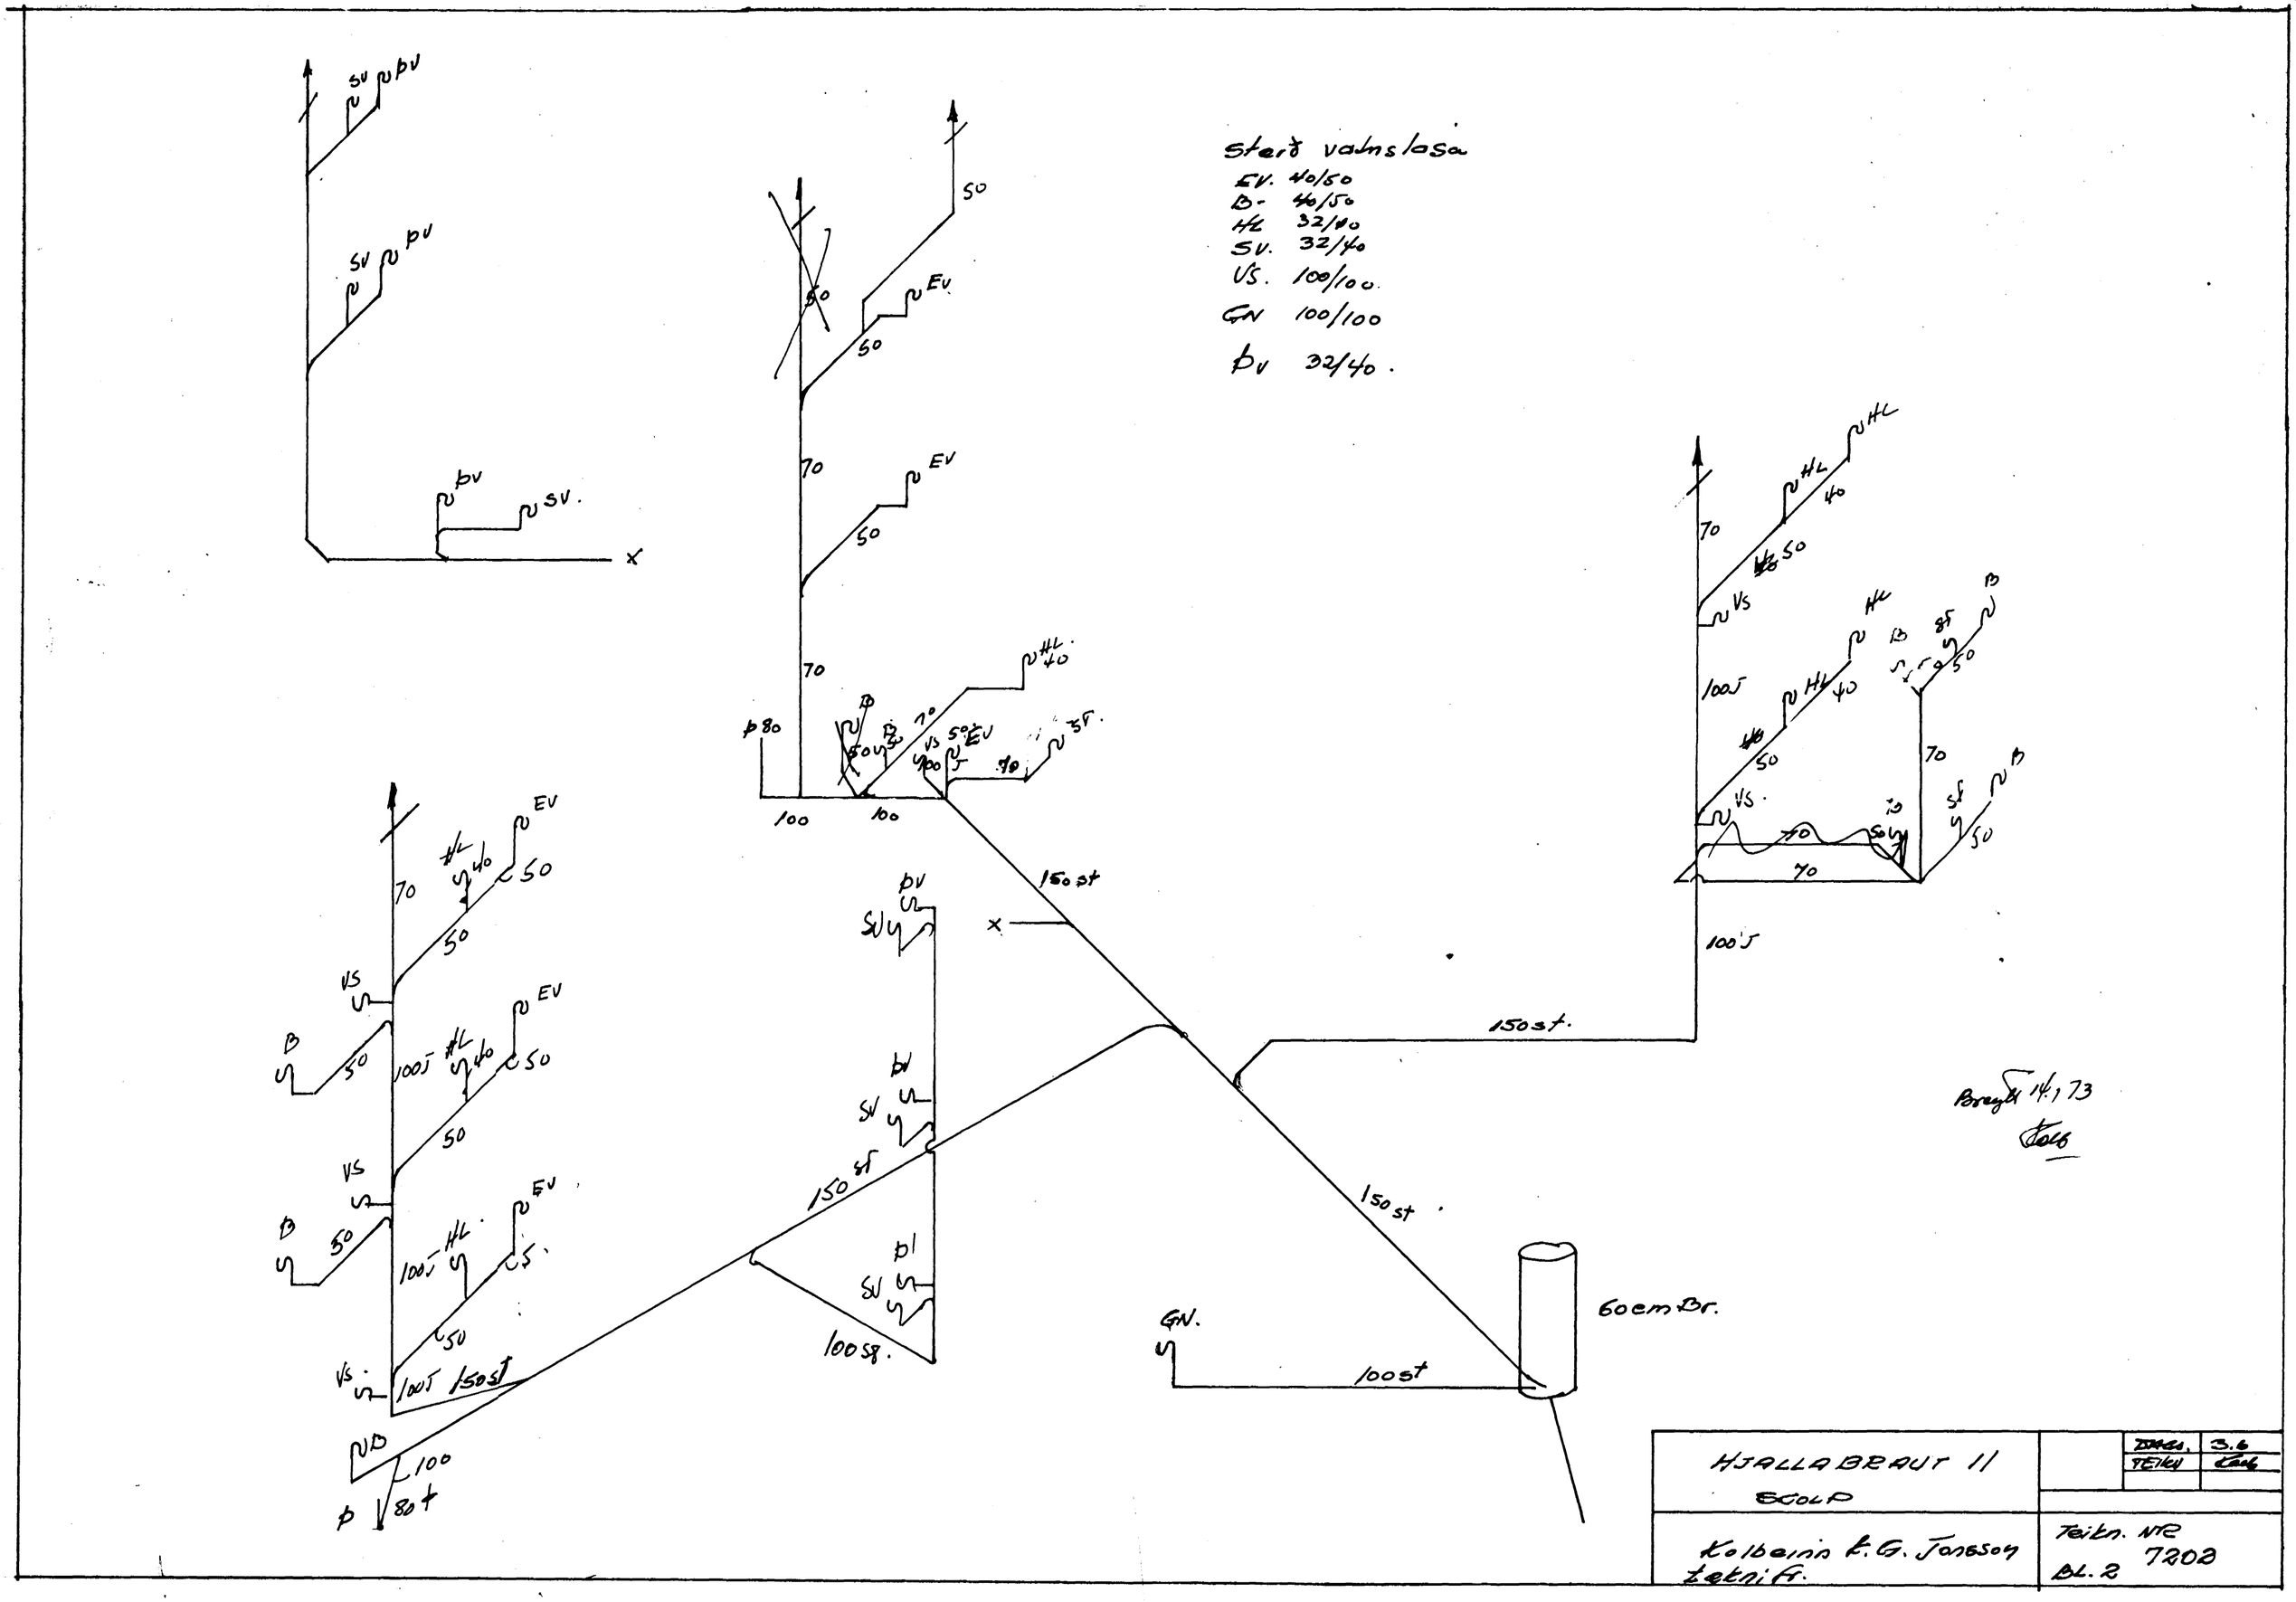

Stærð vatnslasa
EV. 40/50
B- 40/50
HL 32/40
SV. 32/40
VS. 100/100
GN 100/100
Þv 32/40.
150 st
150 st.
150 st
100 st
100 sg.
60 cm Br.
GN.
Breytt 14.1.73
HJALLABRAUT 11
SKOLP
Kolbeinn K.G. Jonsson
tekni fr.
Teikn. NR 7202
BL. 2