
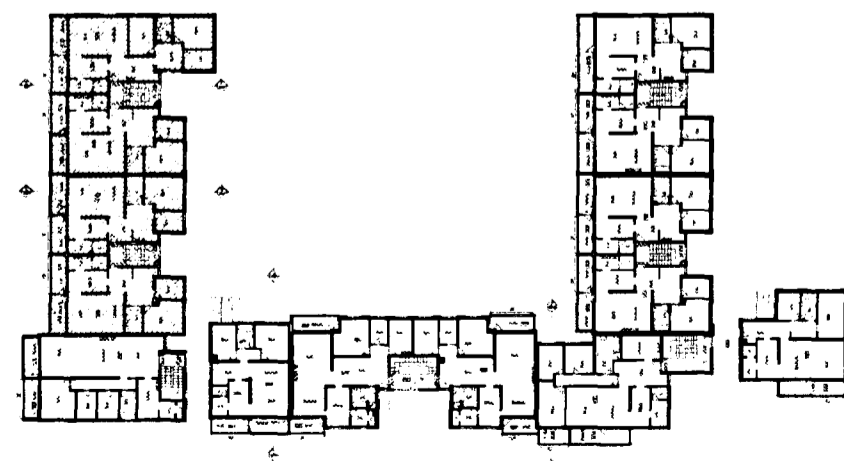


Byggingarfulltrúi
samþykkir erindið.

25 MAI 2002

Bent skal á að samþykkt þessi verður ekki
virk, fyrr en eftir skráningu eignaskipta-
yfirlýsingarinnar hjá Fasteignamat-
ríkisins og þinglýsingu hennar.

Erlendur Arni Hjálmarsson
byggingarfulltrúi

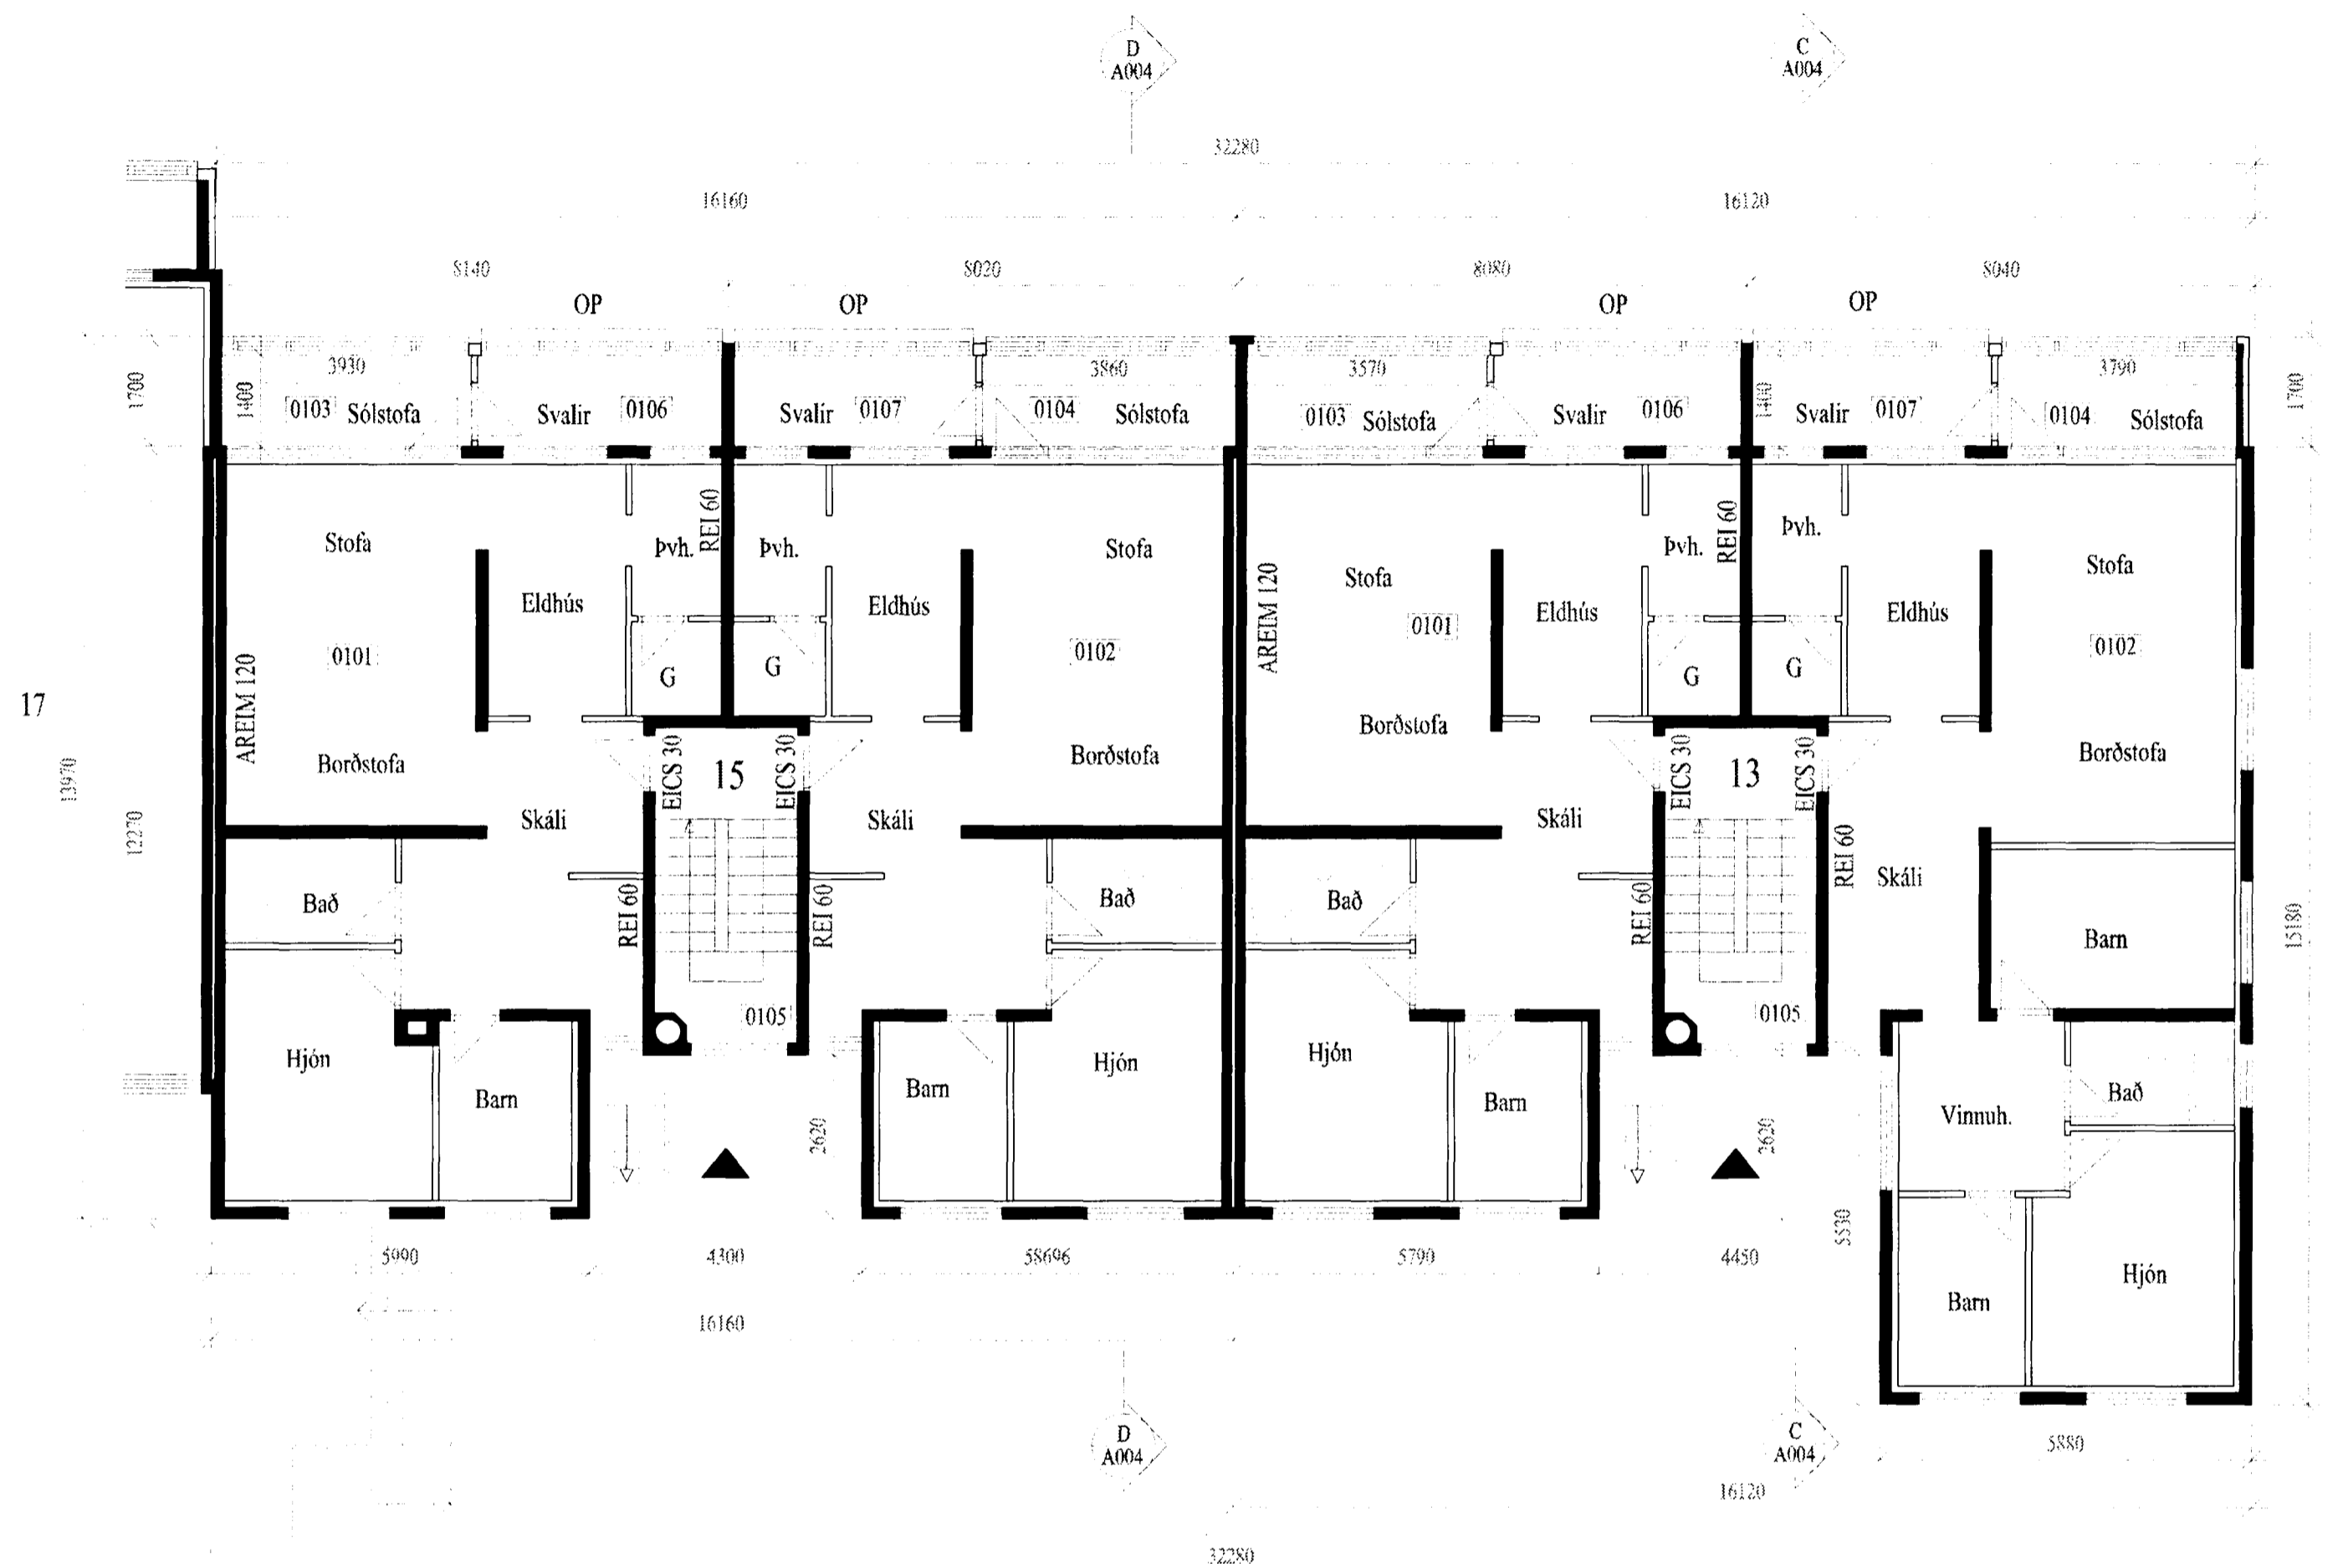

Breytingar á teikningum Fagverks samþykktum 21.12.1989.
Engar breytingar á útliti frá áður samþykktum teikningum.
Teiknað vegna gerðar eignaskiptasamnings.

BYGGINGARLÝSING:

Um er að ræða lokanir á hluta af svalaopum sem verða Sólskálar.
Settur er gluggafontur úr tré með opnanlegri hurð út á svalir og léttur tréveggur.
Gluggar, karmar og opunarbúnaður skulu vottaðir af brunamálstofnun.
Steinsteyptur veggur REI 60 er á milli Sólskála þar sem þeir liggja saman.
Útloftun úr stofu fer fram gegn um glugga og hurð á stofu og glugga og hurð á Sólskáli.
Hurðar íbúða að stigahúsi skulu vera EI-CS30 og skulu vera frágengnar í áður en framkvæmdir hefjast.



HJALLABRAUT 13 - 15 1. hæð
LOKANIR Á SVALASKÝLUM

Nethyl 2
110 Reykjavík

Sími: 575-5800
Fax: 575-5801

TEIKN.NR.

2 - 101

M.kv. 1 : 100

VERK NR. 1089

TEIKN. S.S.G.

DAGS. 25.03.2002

ÖLL MÁL ERU Í MM.

Arni Hjálmarsson

Slökkvilið höfuðborgarsvæðisins bs.

23/5'02
Arni