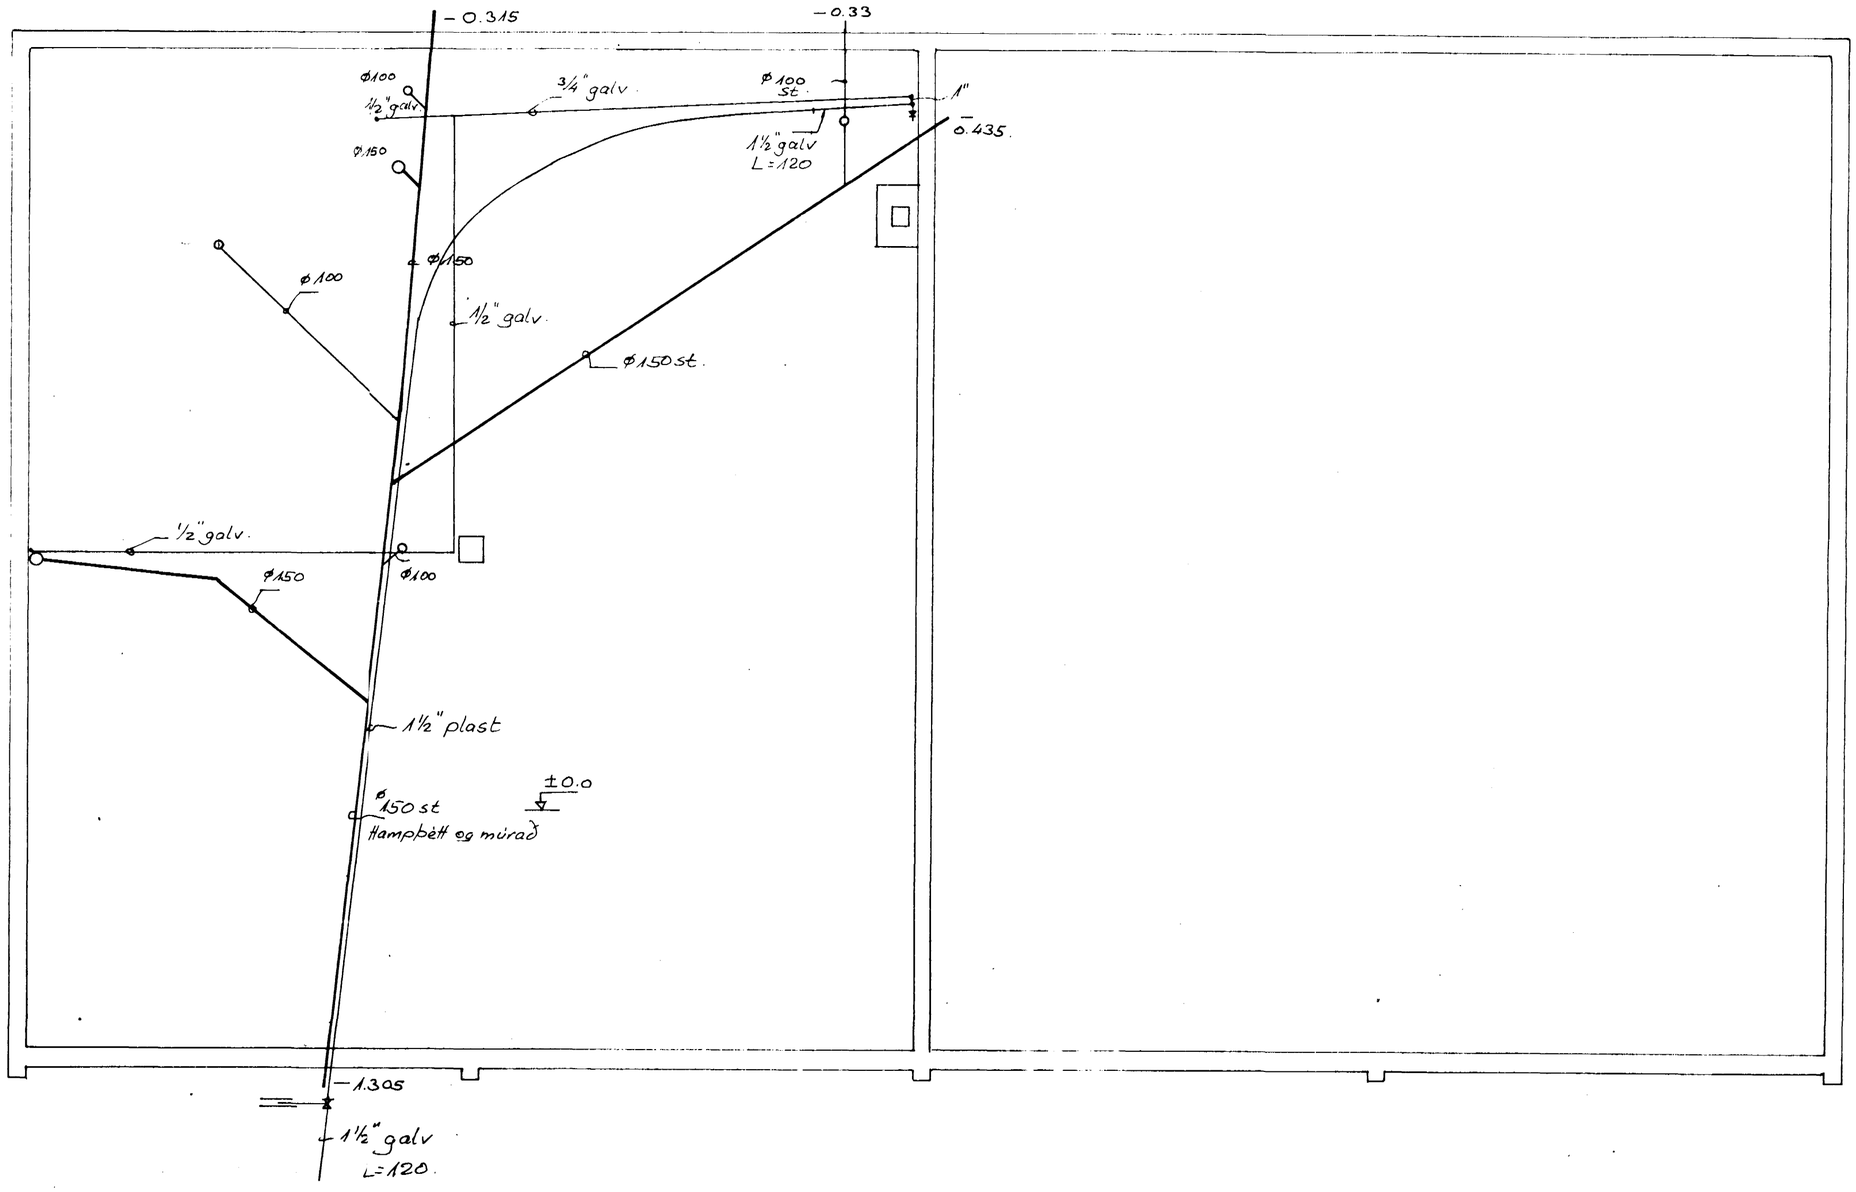

22-11-72	Lögnin færð til	JB
DAGS.	BREYTING	GJORT
HANNAÐ JB	JÓN BERGSSON DIPL. ING. VERKFR. M.V.F.I.	BLAD.
TEIKNAÐ JB	Hjallahraun 13	VERK.
YFIRFARIÐ JB	Holræsislögn	
SAMÞYKKT	Vatnslögn í sökkli	
	M=1:50	DAGS. Apr. '72