




Byggingarfulltrúi  
samþykkir erindið.


25 MAI 2002

Bent skal á að samþykkt þessi verður ekki  
virk, fyrr en eftir skráningu eignaskipta-  
yfirlýsingarinnar hjá Fasteignamat  
ráðisins og þinglýsingu hennar.


Erlendur Arn-Hjelmersson  
byggingarfulltrúi

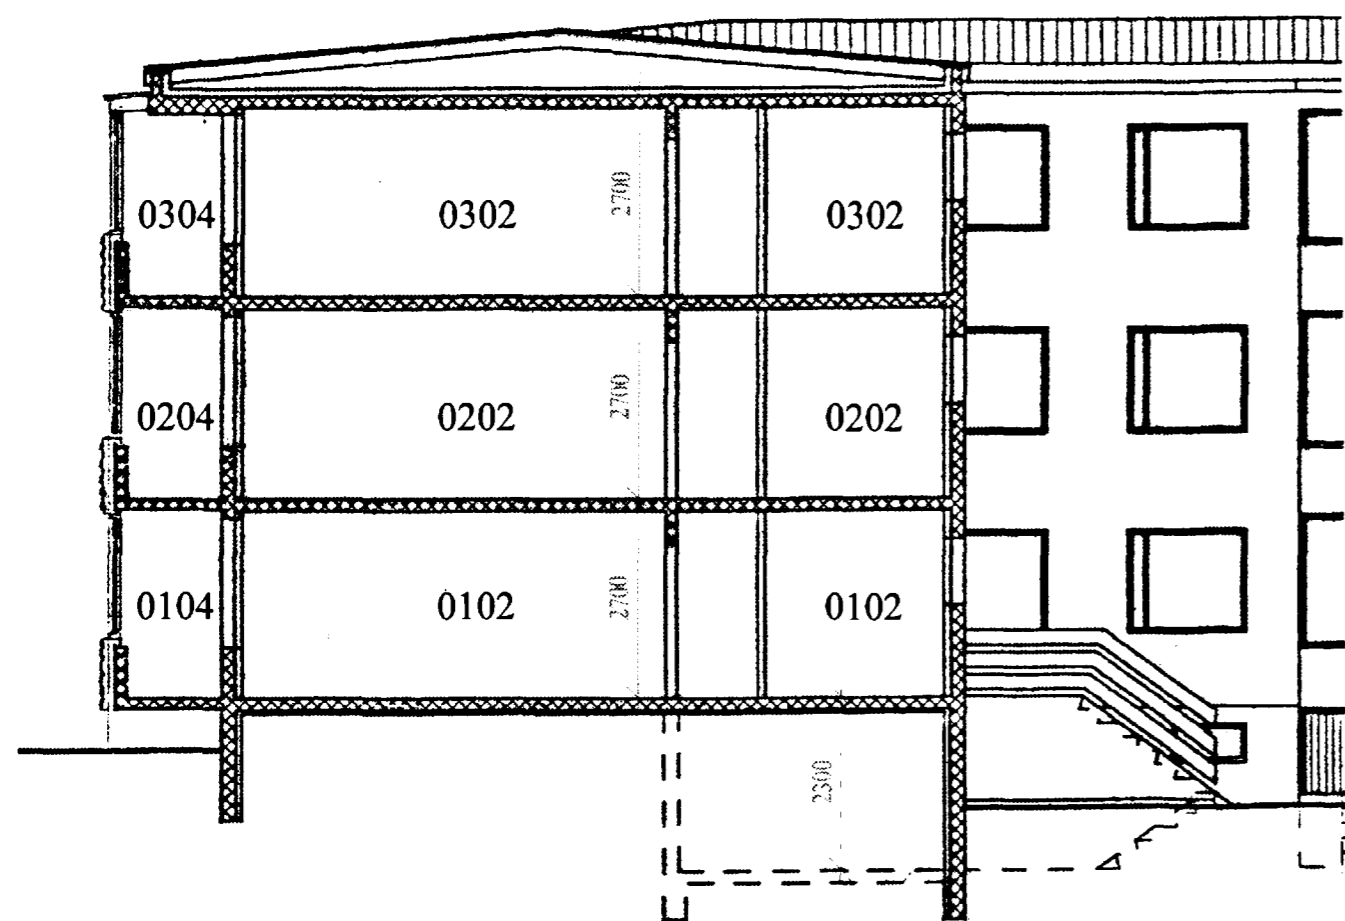


SNEIÐING A - A

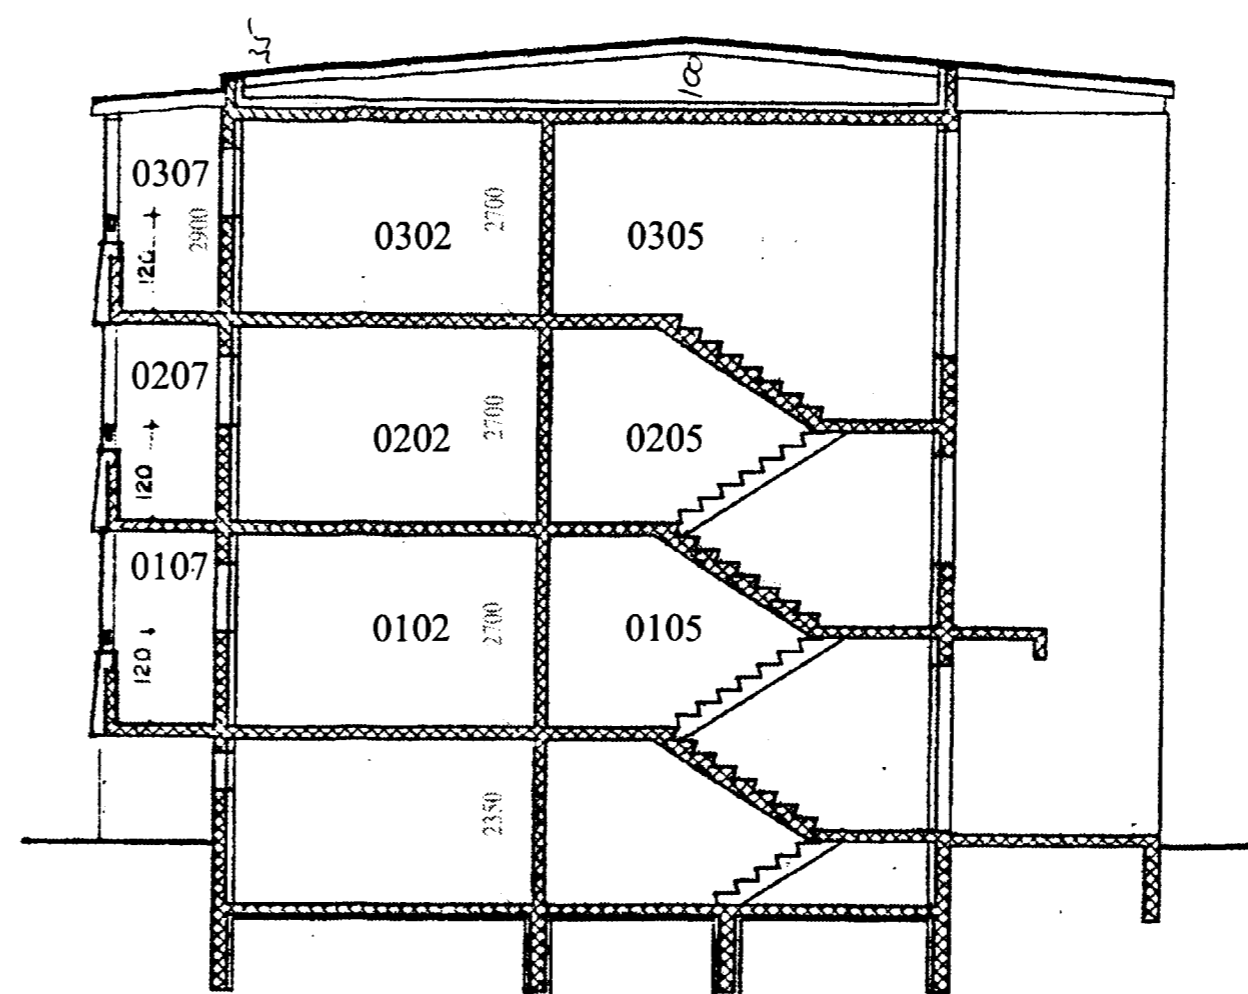

SNEIÐING C - C

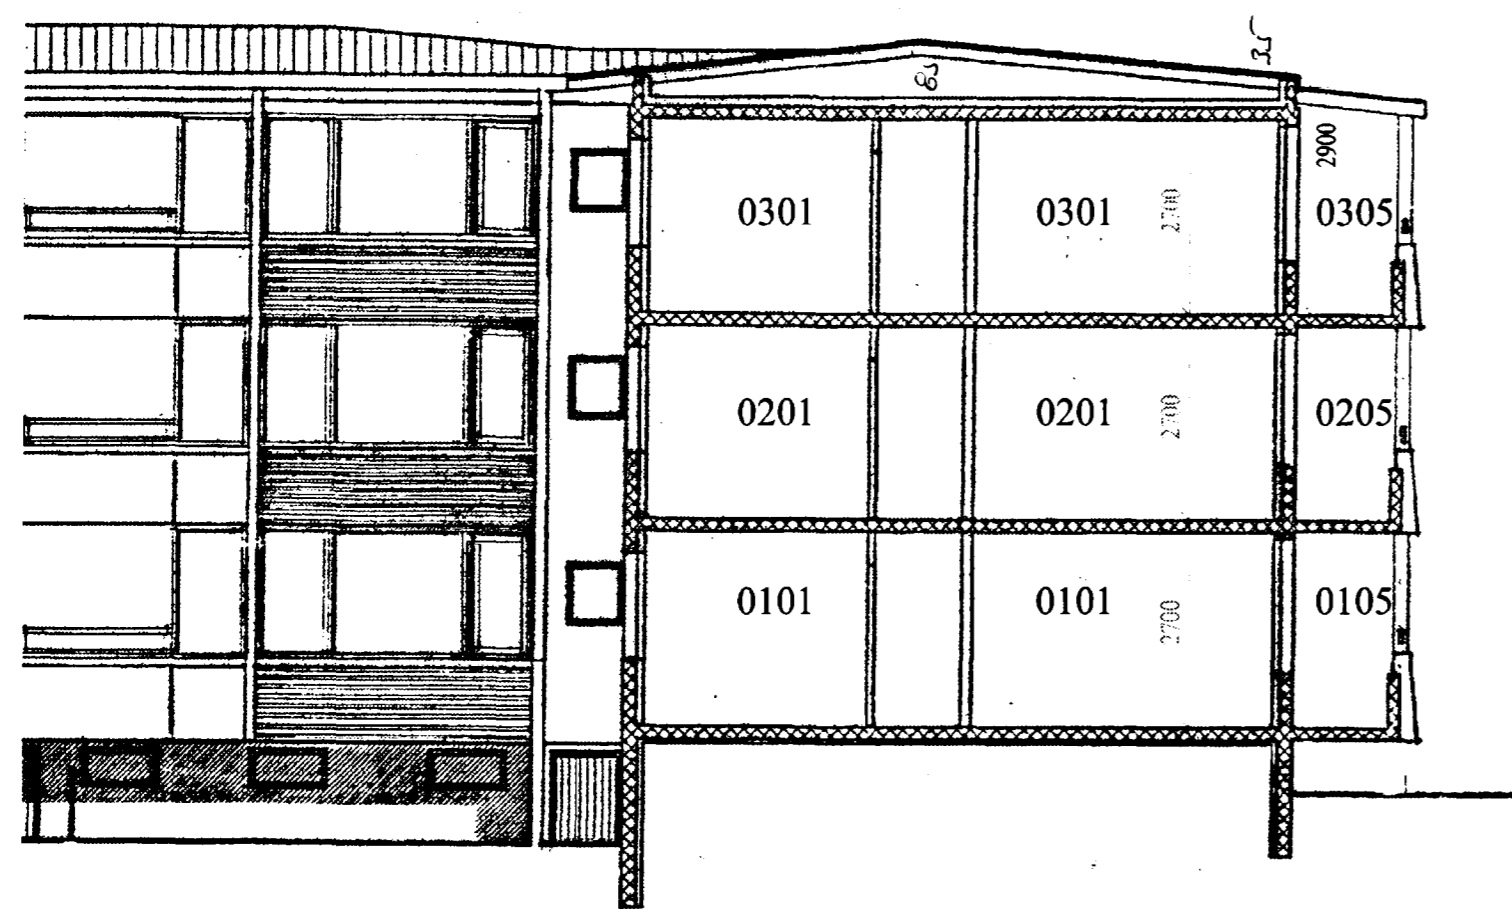

SNEIÐING B - B

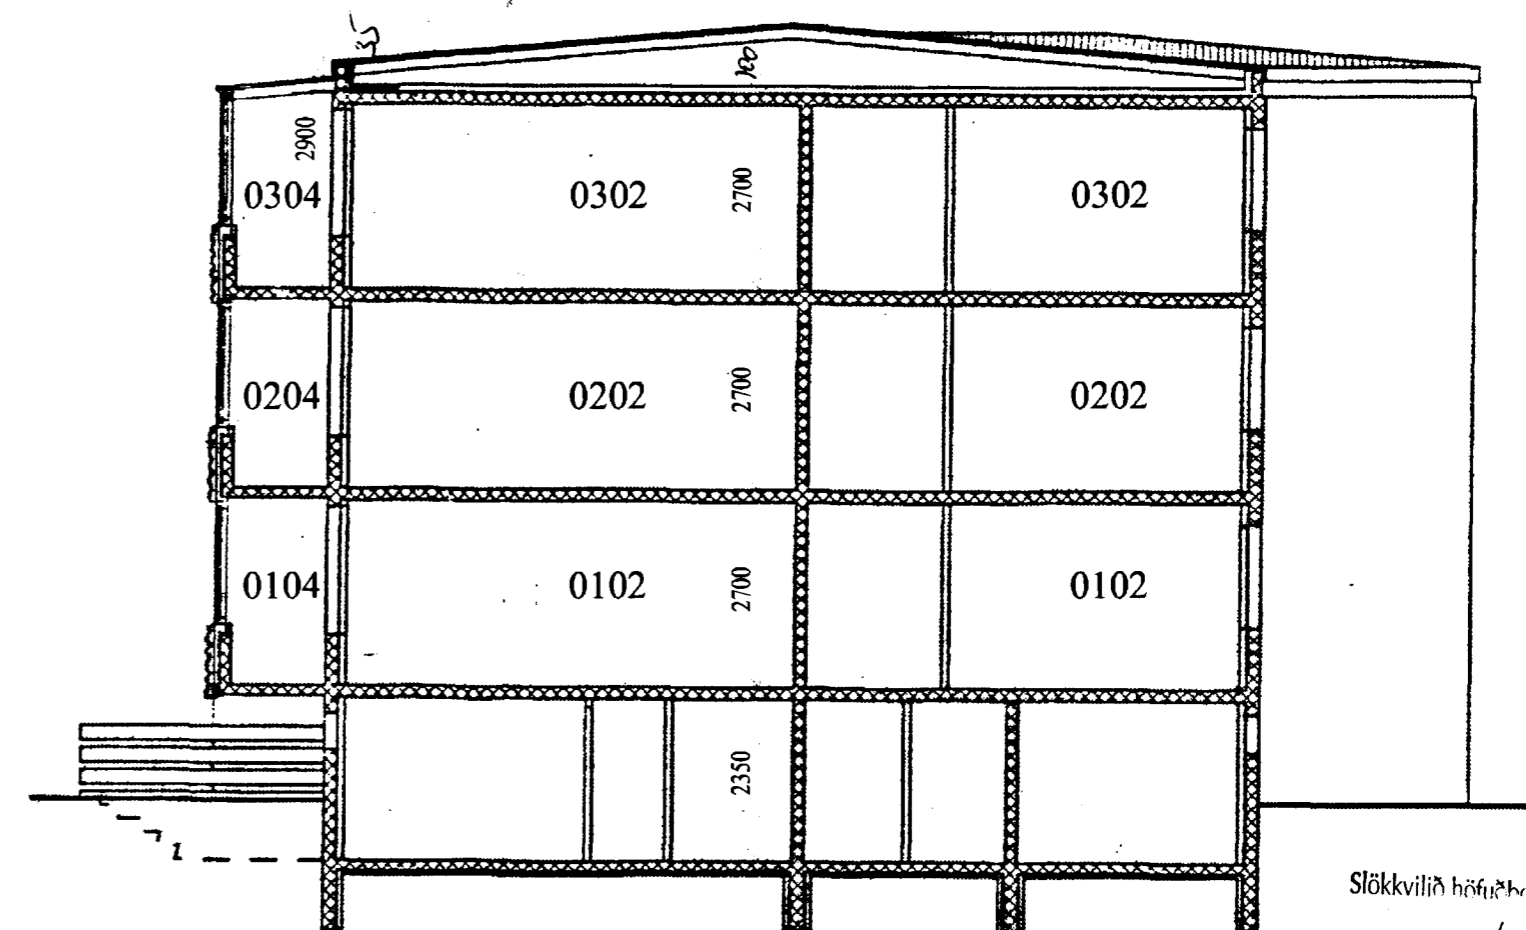

SNEIÐING D - D

Slökkvilið höfuðborgarsvæðisins bs.

23/5 '02  
Sfrónt



HJALLABRAUT 13 - 25  
SNEIÐING A, B, C, D.

M.kv. 1 : 100  
TEIKN. S.S.G.

Netið 2  
110 Reykjavík  
Sími 575-5600  
Fax: 575-5601

TEIKN.NR.  
2 - 500

VERK NR. 1089  
DAGS. 15.03.2002