HJALLABRAUT NR. 13-15-17-19-21-23-25 M 1:100

Samþykkt á fundi byggingarnefndar þ. 21. 6. 72
BYGGINGARFULLTRÚINN
I HAFNARFIRÐI

Stærðum á kjallara NR 25

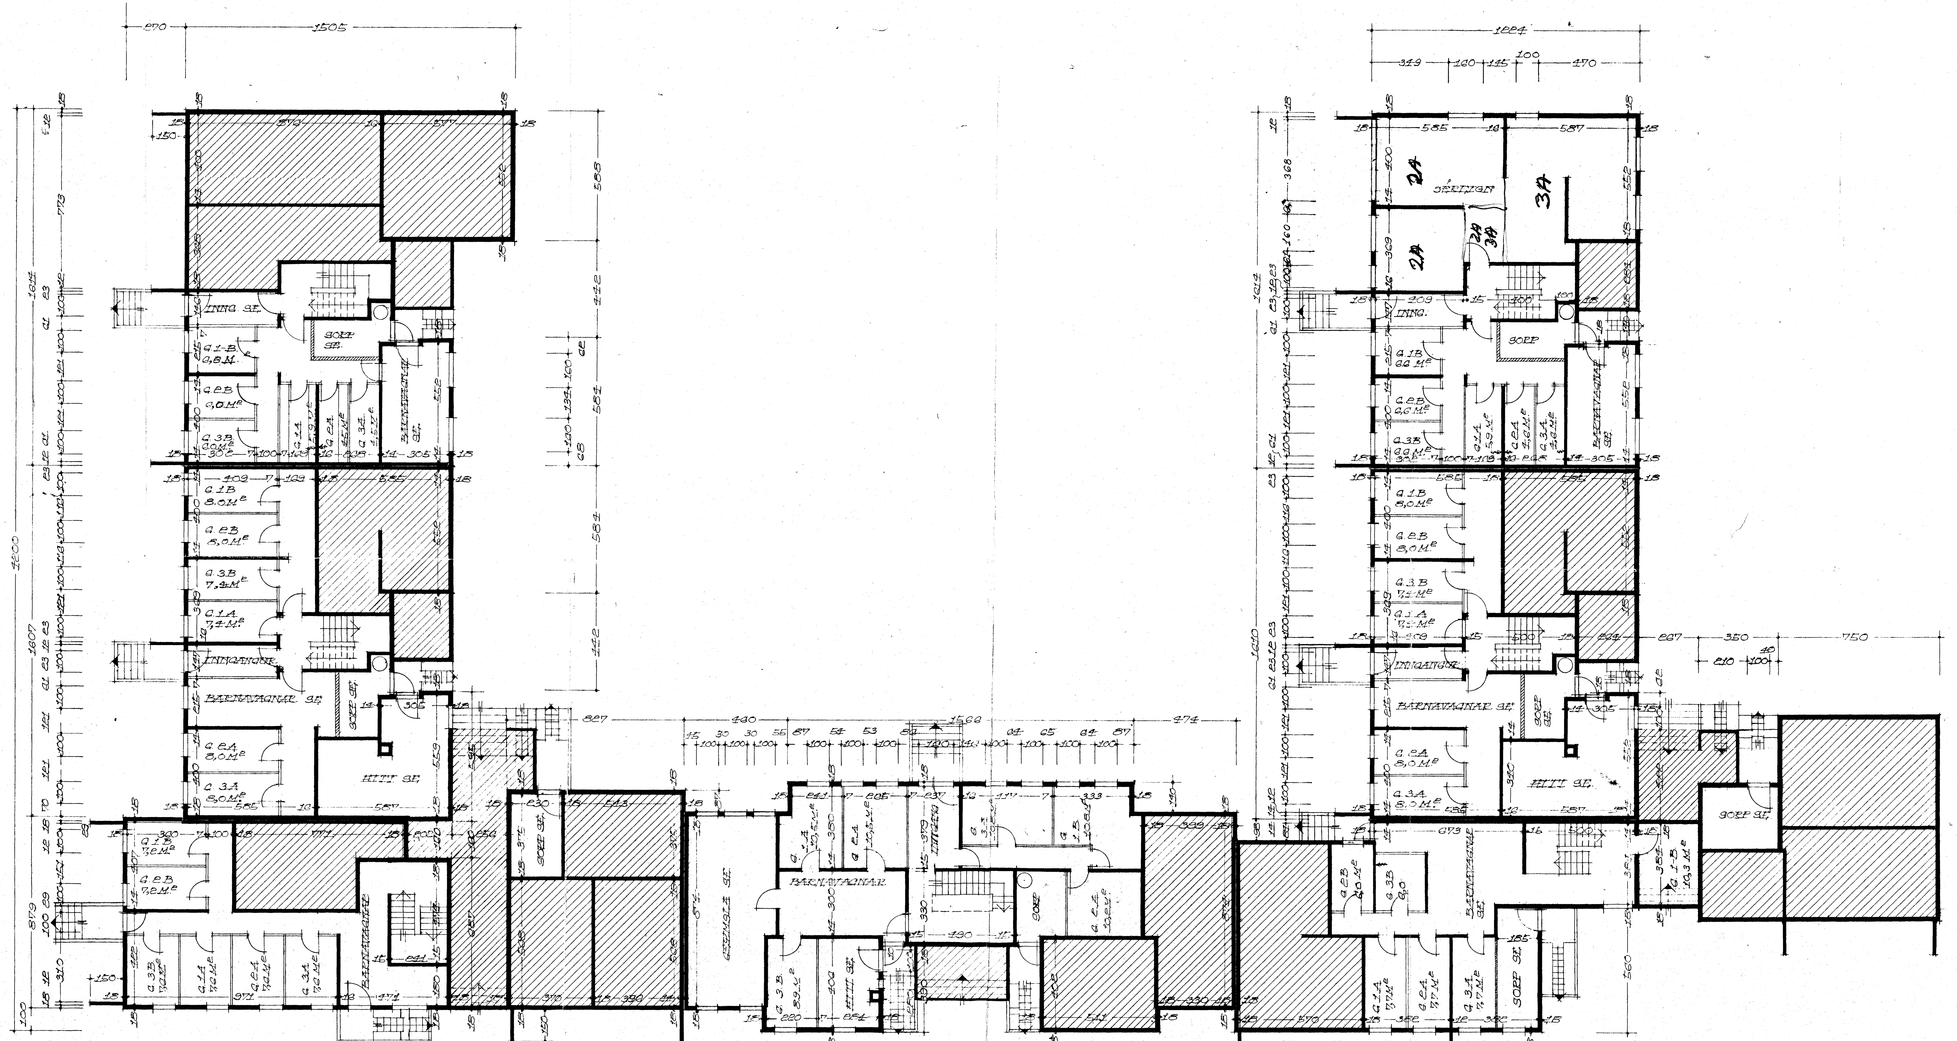

GRUNNMYND KJALLARA.

BREYTT Í JAN 1972
BREYTT Í ÁGÚST 1971
Byggingarfulltrúinn
REYKJAVÍK Í MAÍ 1971
Bjartan Sveinsson