


Samykkt á fundi bygginga-
nefndar p. 4.10.1995
BYGGINGAFULLTRÚINN
Xh. í HAFNARFIRÐI
Kristján Þorvinnur

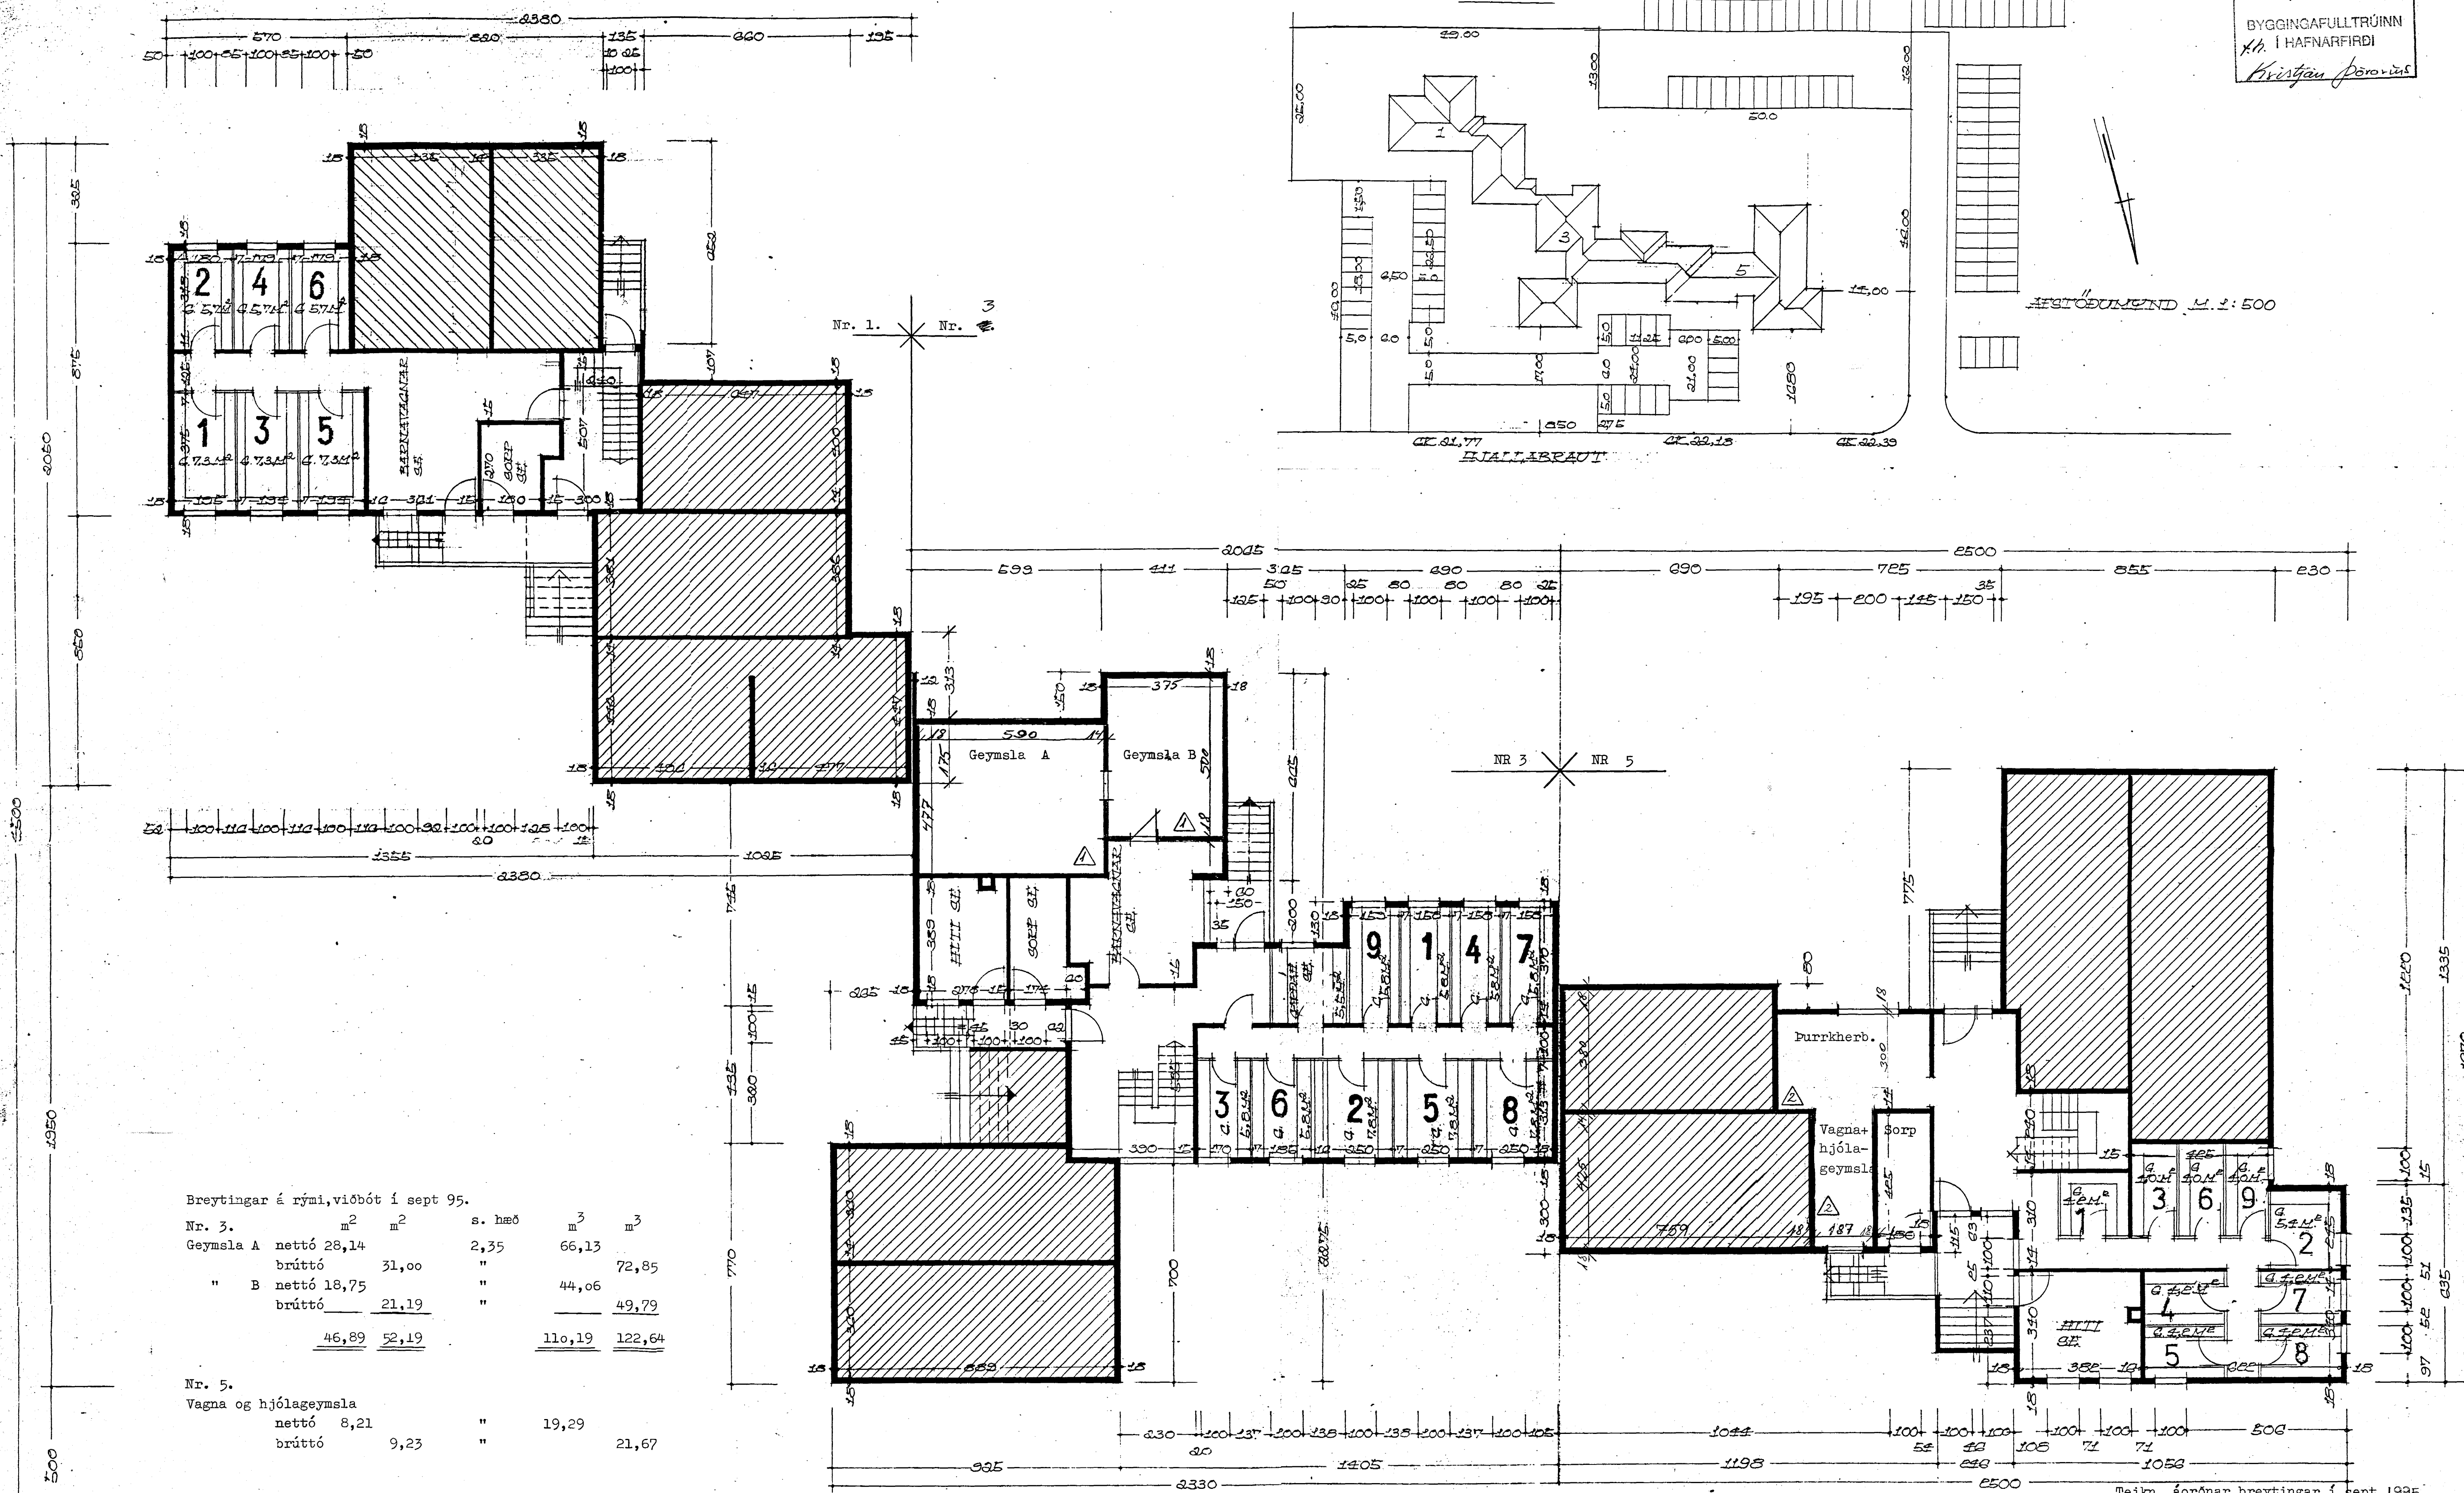

Breytingar á rými, viðbót í sept 95.

Nr.	m ²	m ²	s. hæð	m ³	m ³
Nr. 3.	Geymsla A nettó	28,14	2,35	66,13	72,85
	brúttó	31,00			
	Geymsla B nettó	18,75		44,06	49,79
brúttó	21,19				
	<u>46,89</u>	<u>52,19</u>		<u>110,19</u>	<u>122,64</u>
Nr. 5.	Vagna og hjólageymsla nettó	8,21		19,29	
	brúttó	9,23			21,67

GRUNNMYND KJALLARA

Breytingar í sept. 1995.
Nr. 3. Geymslur A og B bæði herb. sameign allt rými ófrágangi (ekki múrhúðað). Áður teikn. óútráfið.
Nr. 5. Viðbót, vagna og hjólageymsla, barnavagnag. á fyrri teikningu þá purrkherb.

Teikn. áorðnar breytingar í sept. 1995 kjallara á nr. 3. og 5. ofan í teikn. Kjarntans Sveinssonar frá des. 1970 samþ. (19.11.69) og 16.12.1970.

ÞÓRHALLUR AÐALSTEINSSON
BYGGINGAFRÆÐINGUR
Kl. 160244-3059 · Sími 91-43904
Gölfreyka 25 · 200 Kópavogur
Fax 5642635

Hjallabraut 1-3-5 Hafnarfirði.
Breytingar í kjallara.
Grunnmýnd kjallara og afstöðumynd
M, 1:100 og 1:500
September 1995. Teikn. 1. af 1.

Þórhallur Adalsteinsson