

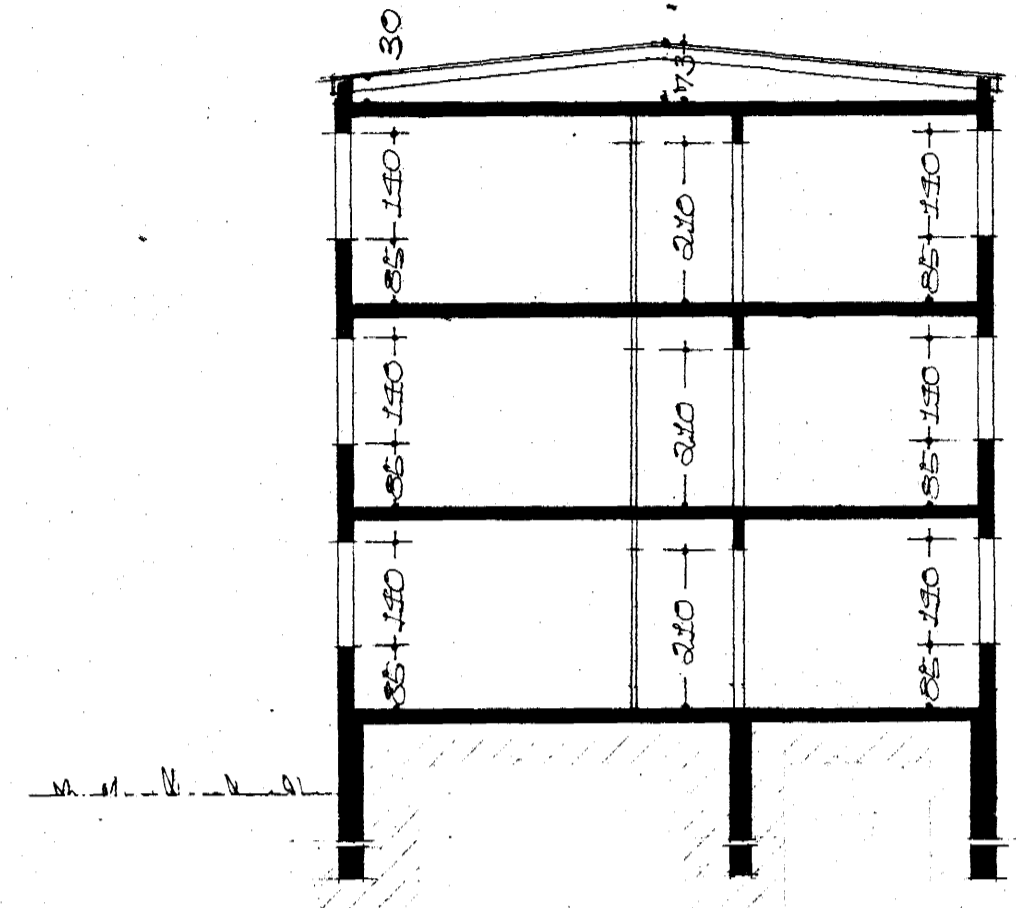



Samþykkt á fundi bygginga-  
nefndar þ. 19. 11. 1969  
breytt 16. 12. 70 1/m5  
BYGGINGARLITRÚNN  
I HAFNARFURDI  
*[Signature]*

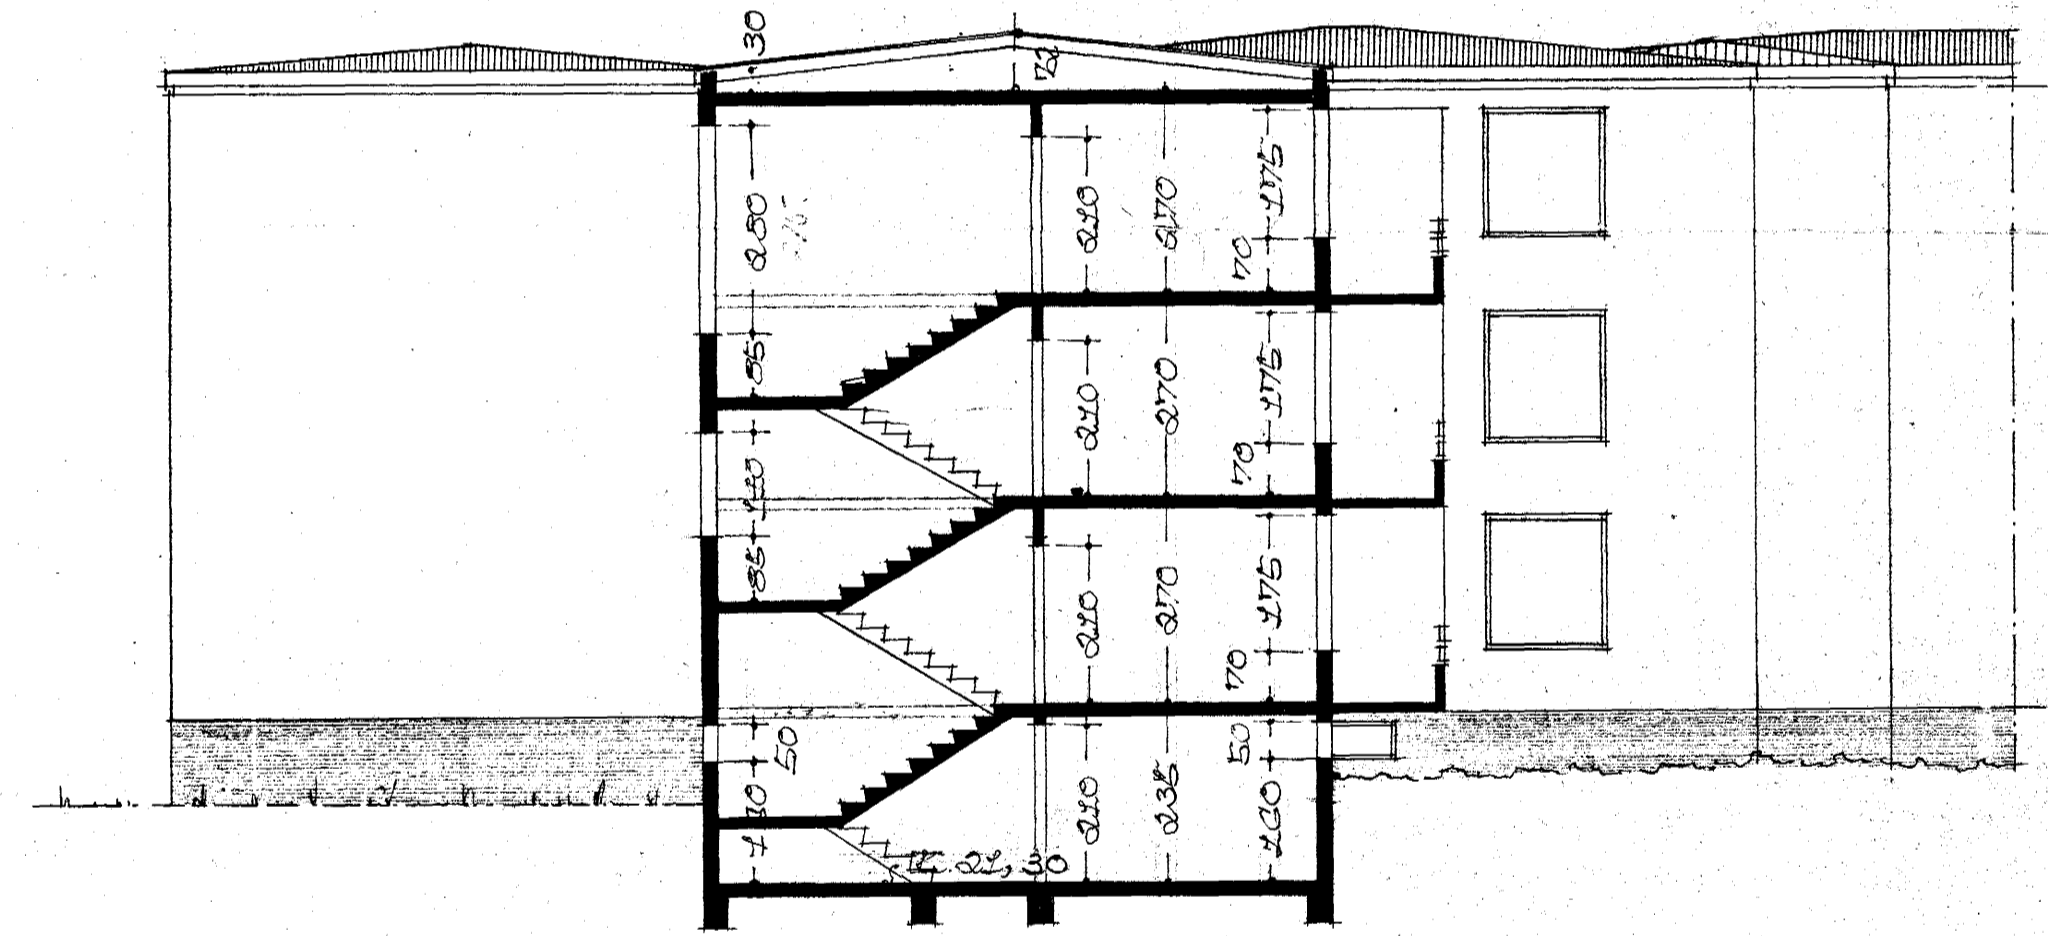

SKURDUR A-A

 

SKURDUR B-B

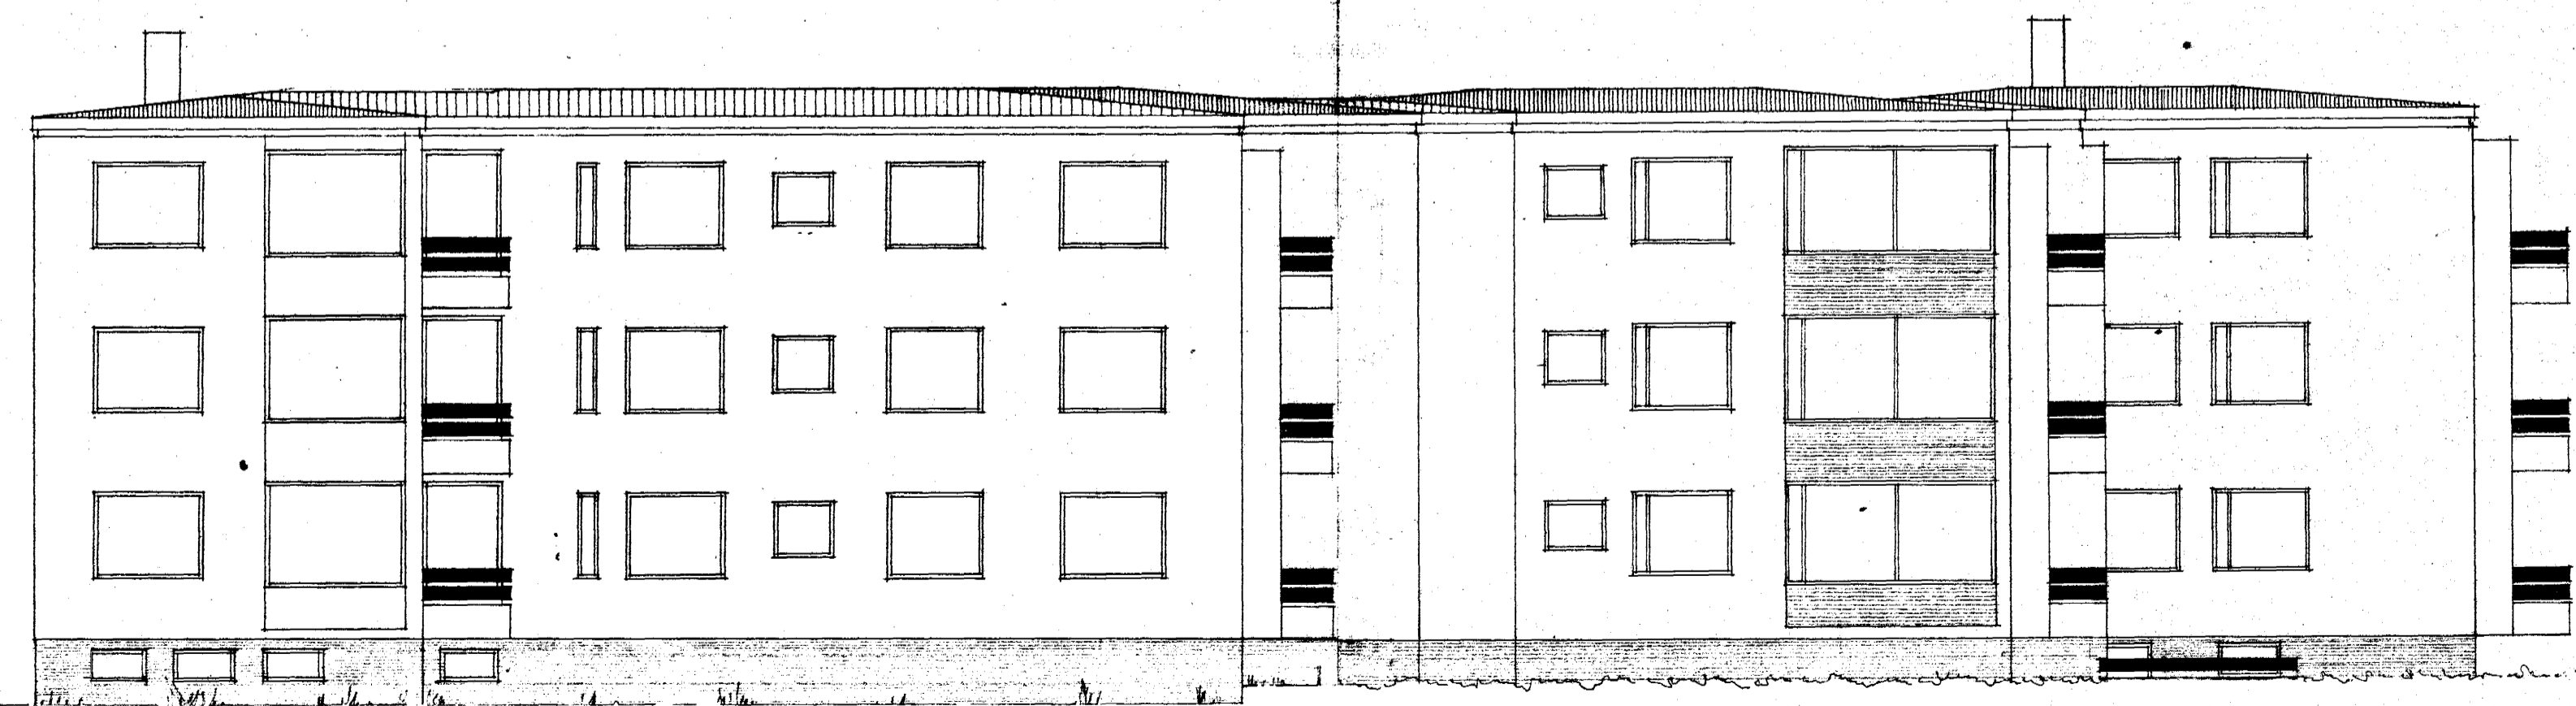

VÆSTUR

REYKJAVÍK Í DE.S. 1970  
*Hjartan Pálmsson*