

HJALLABRAUT

(217+)

(21.64)


Samþykkt á fundi bygginga-
nefndar þ. 2. 11. 1971

BYGGINGAFLUTUNN
I HAFNARFIRÐI
[Signature]

Kal ATH F.sig.

Tengja þarf gangstétt
gangstíga kerfi
N beyrarnis.

KÓTAR INNAN SVIGA ERU
NÚVERANDI JARÐHÆÐ
UNDIRSTRÍKADIR KÓTAR
ERU VERÐANDI JARÐHÆÐ
KÓTAR Á TRÖPPUM ERU BINDANDI

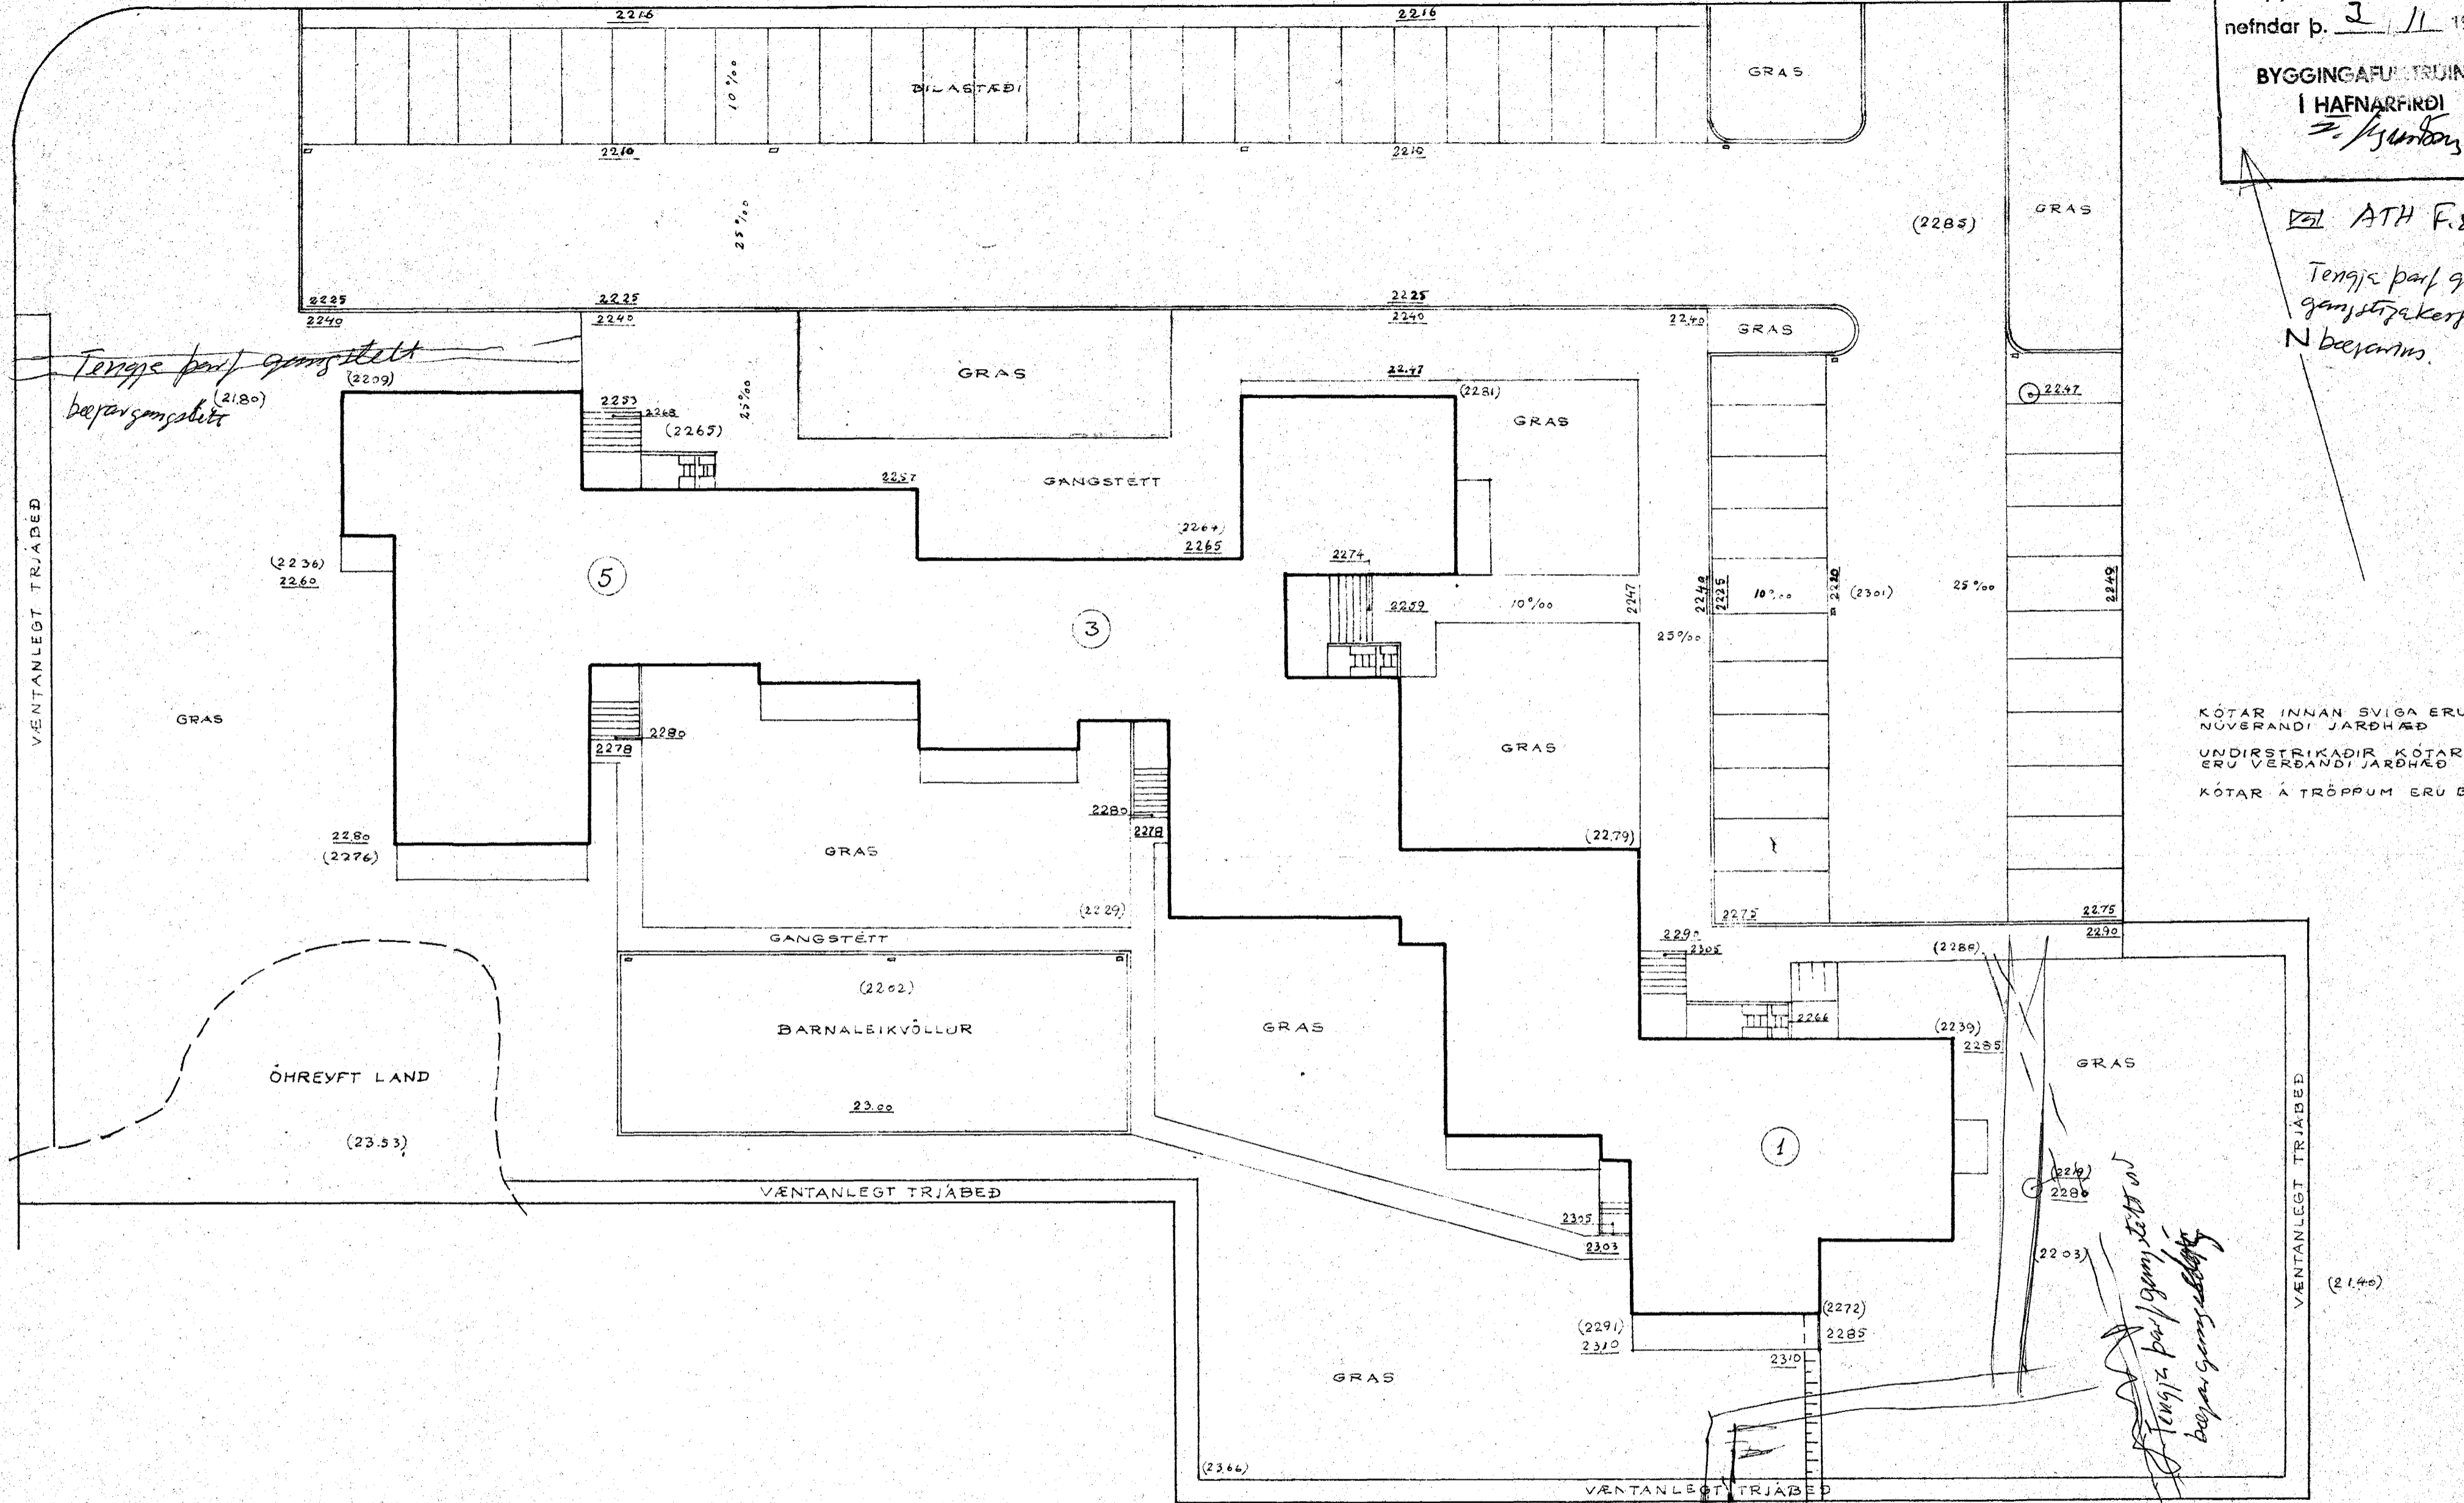

HJALLABRAUT 1-5 HAFNARFIRÐI

LÖDAUPPDRATTUR:
 BÍLASTÆÐI, GANGSTÉTTAR, GRAS, BARN-
 LEIKVÖLLUR OG ÖHREYFT LAND
 MÆLIKVÆÐI = 1:200
 Koparvagi í október 1971
 Baldur Magnússon sími 40433
 Breytt á NOVEMBER '71 10/271