


PIPUR SKAL LEGGJA ÞANNIG, AD EDLILEG ÞENSLA HINDRIST EKKI  
STILLITÉ SKAL VERA MÆD HVERJUM ÖFNÍ

ALLIR ÖFNAR SKULUVERA MÆD HITASTYRÐA ÞAKRENNSLISYENTLA FJVR,  
NEMA ÖFNAR NR. 101, 201, 301 OG 108, 208, 308 MÆD HITASTYRÐA FRAMRENNSLISYENTLA  
RAVLIO MÆD LAUSUM SKÝNJARA, EINNIG NR. 108A, 208A, 308A


**SKÝRINGAR**

VS: VATNSSALERNI  
HL: HANDLAUG  
BK: ÞAKKER  
EV: ELDHÚSVASKUR  
PV: ÞVOTTAVÉL  
GN: GÖLFNEÐURFALL  
HL: HREINSELOK

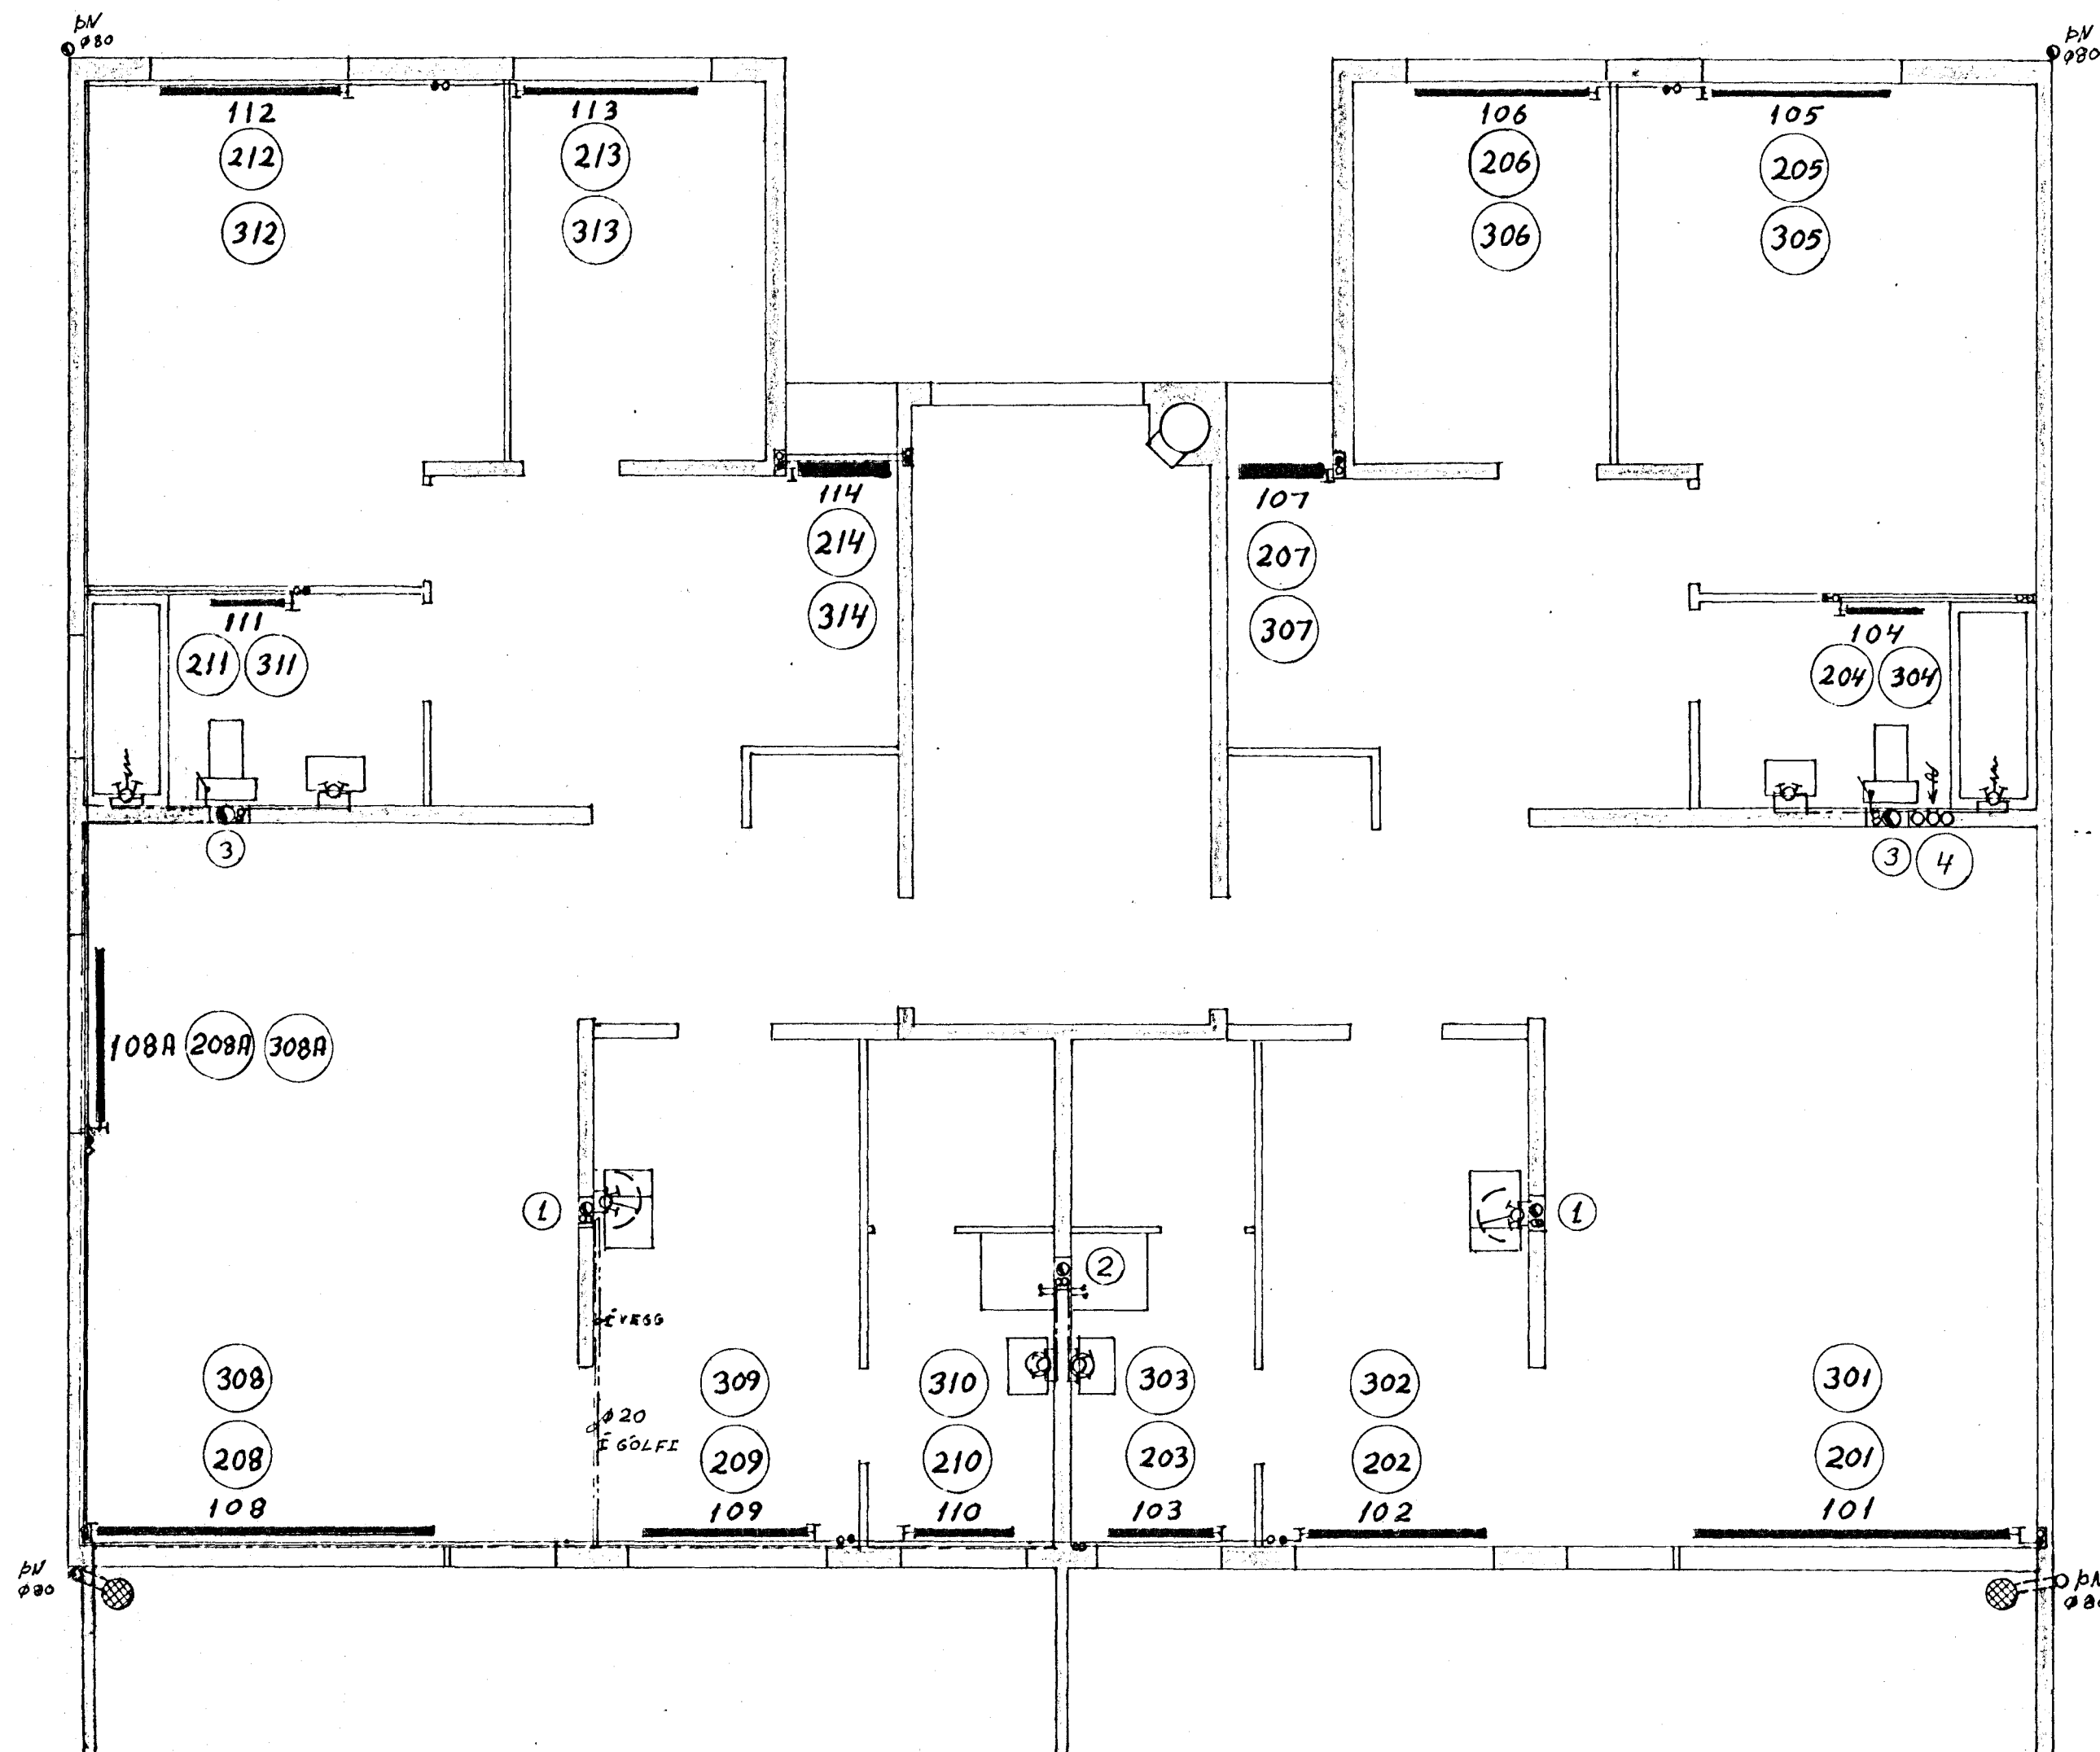

**SKOLPSTRENGIR**

**Úr Gildi**  
LOFTRÆSTING  
BLIKKSTOKKAR  
Y.P.

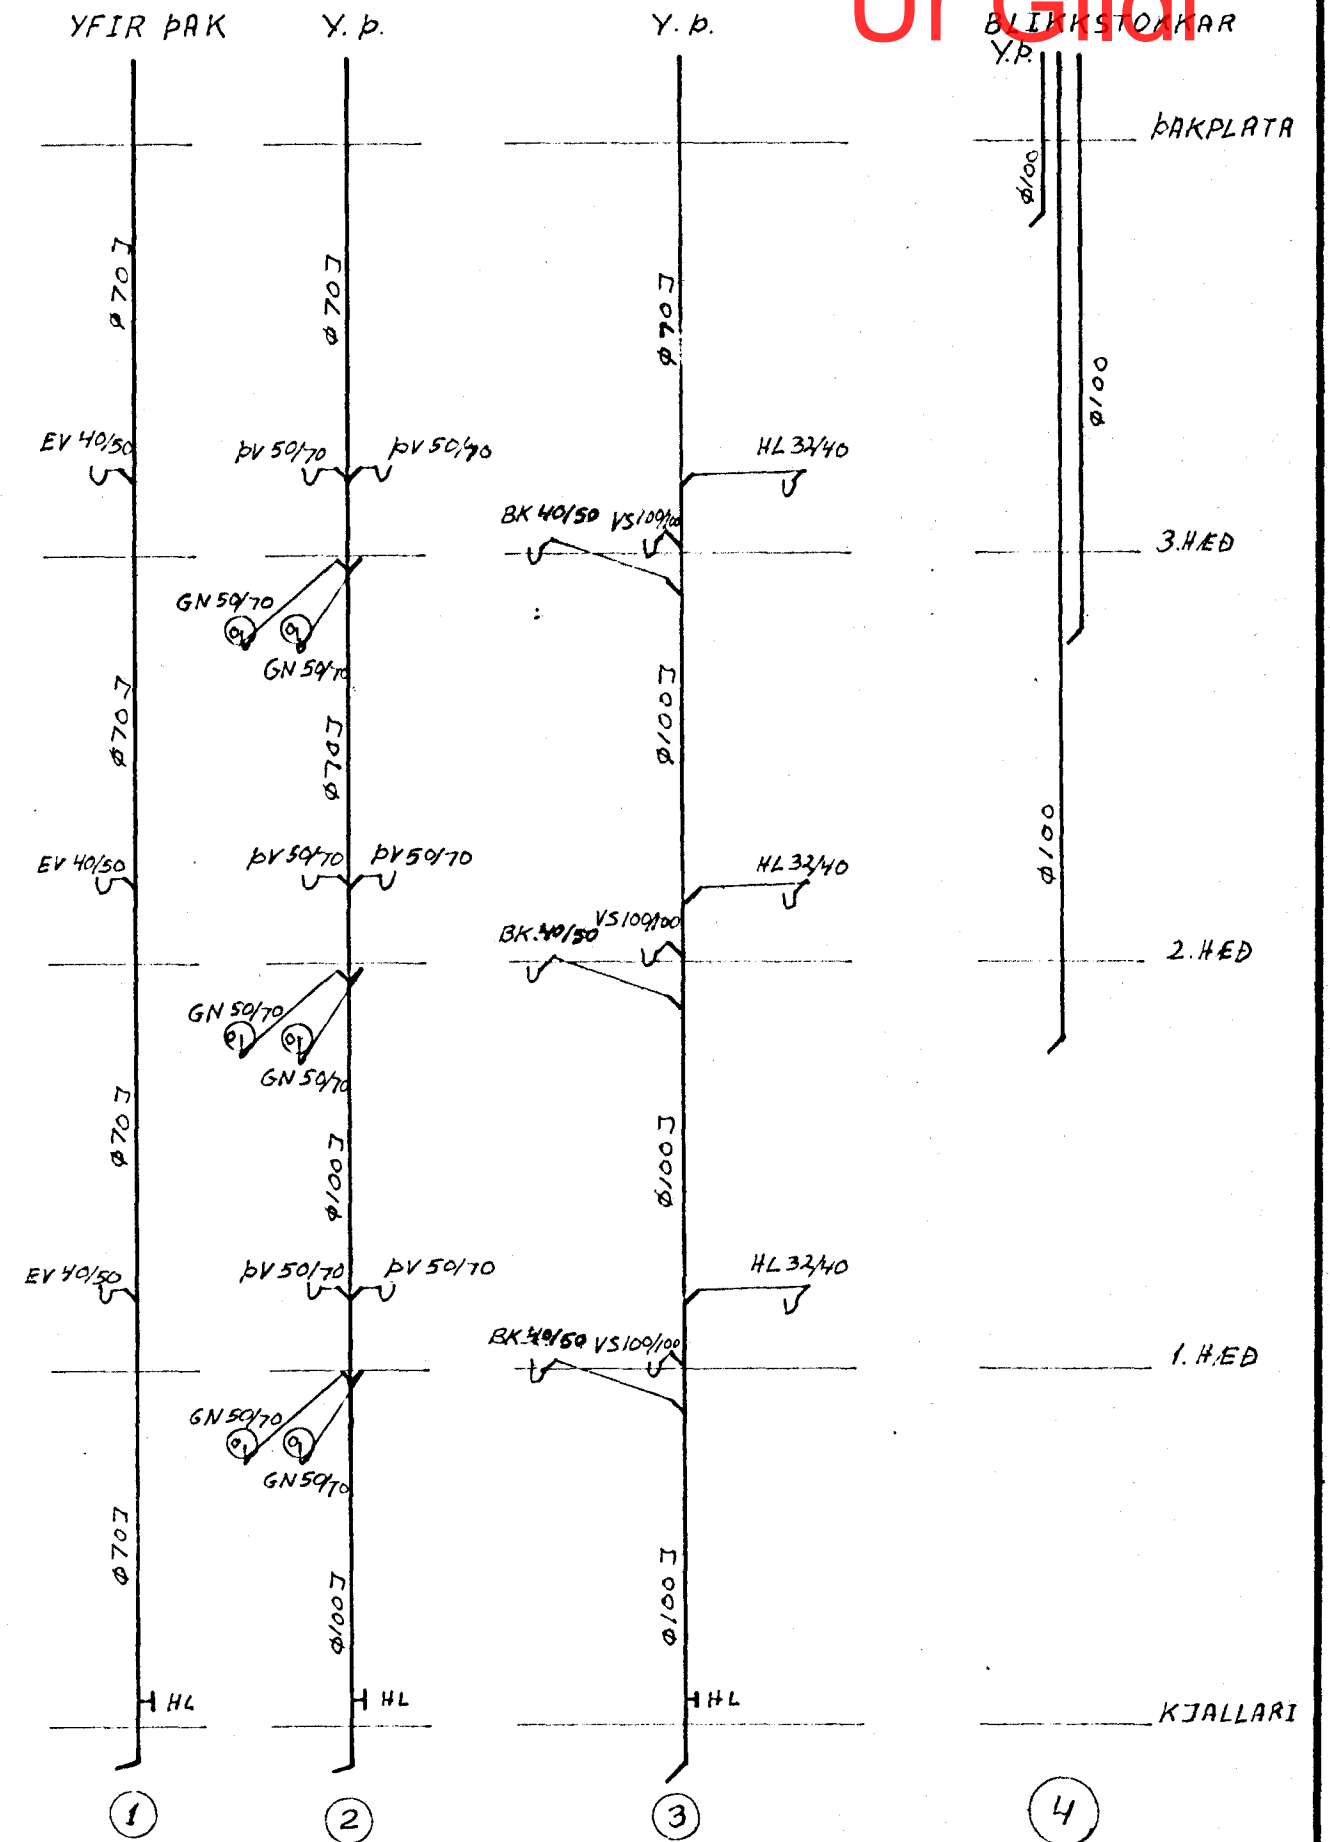

**ÖGILT**

<b>HJALLABRAUT NR. 25</b>		RAGNAR RAGNARSSON VERKFRÆÐINGUR FVFI HÖRGSHLÍO 28 S.15715	
1, 2 OG 3 HÆÐ		DAGS.	NAFN
REIKN. JÚLÍ '71	R.R.		
TEIKN. JÚLÍ '71	R.R.		
MÁL 1:50			
OG LOFTRÆSTILAGNIR		TEIKN. 03-10	