
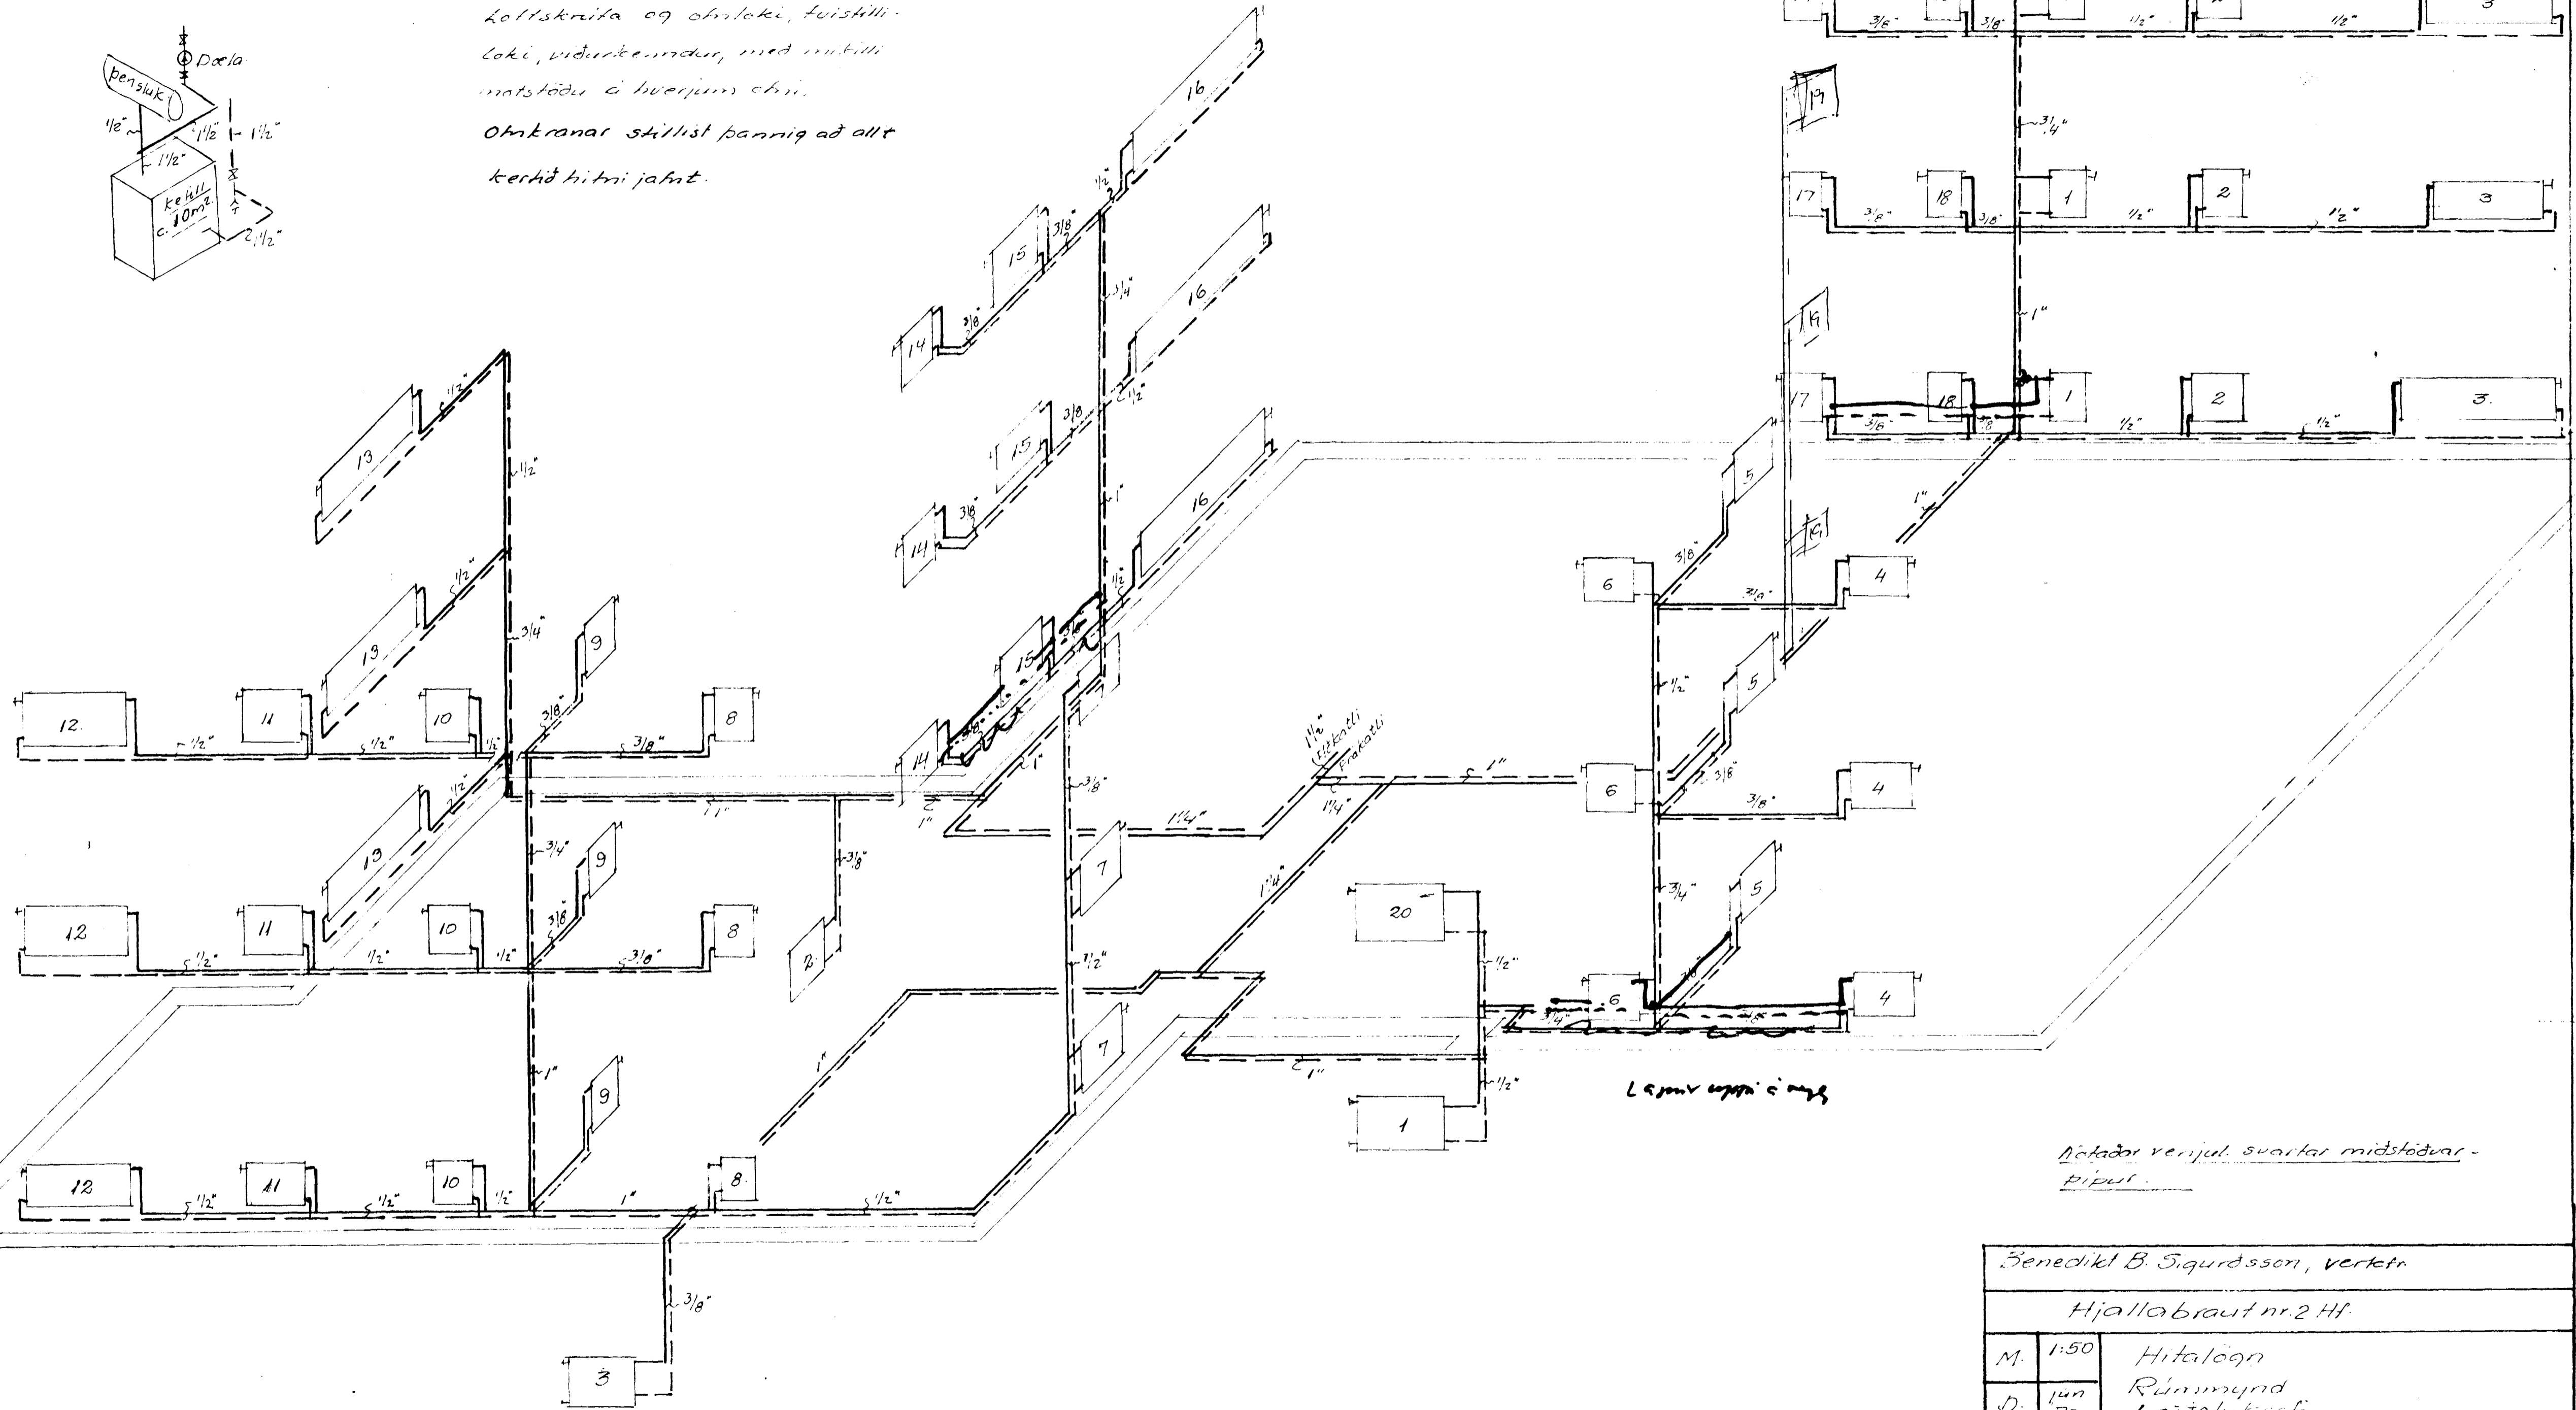


Stematísk tengimynd

Dæla 1 1/2" HV frá Bell og Gassett.  
 Kottskrifa og óhrleki, fuistilli-  
 loki, víðurkenndur, með nútílli  
 matstöðu á hverjum stíli.  
 Óhranar stillist þannig að allt  
 kerfið hitni jafnt.

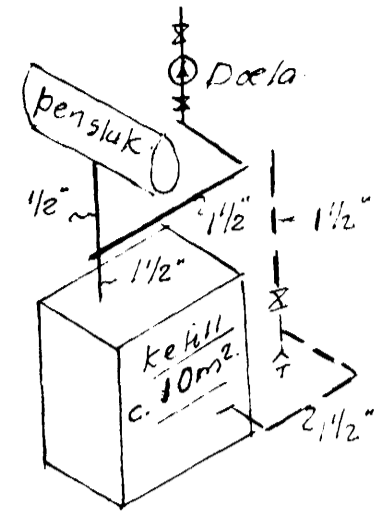

Lagmyggja

Notaðar venjulegar svartar miðstöðvar-  
 pípur.

Benedikt B. Sigmundsson, verkfr.		
Hjallabraut nr. 2 HF.		
M.	1:50	Hitalögn
D.	jun 70	Rúmmynd Leiðslukerfi
Yr.	2/81	Ben. B. Sigmundsson