


Samþykkt á fundi bygginga-
nefndar þ. 17. 12. 1969
BYGGINGA-
NEFNDIN
S. J. Guðbjörnsson


x breyting frá teikn. frá-lagðri
teikn. 17. des. '69; sbr. bókun
bygginganefndar

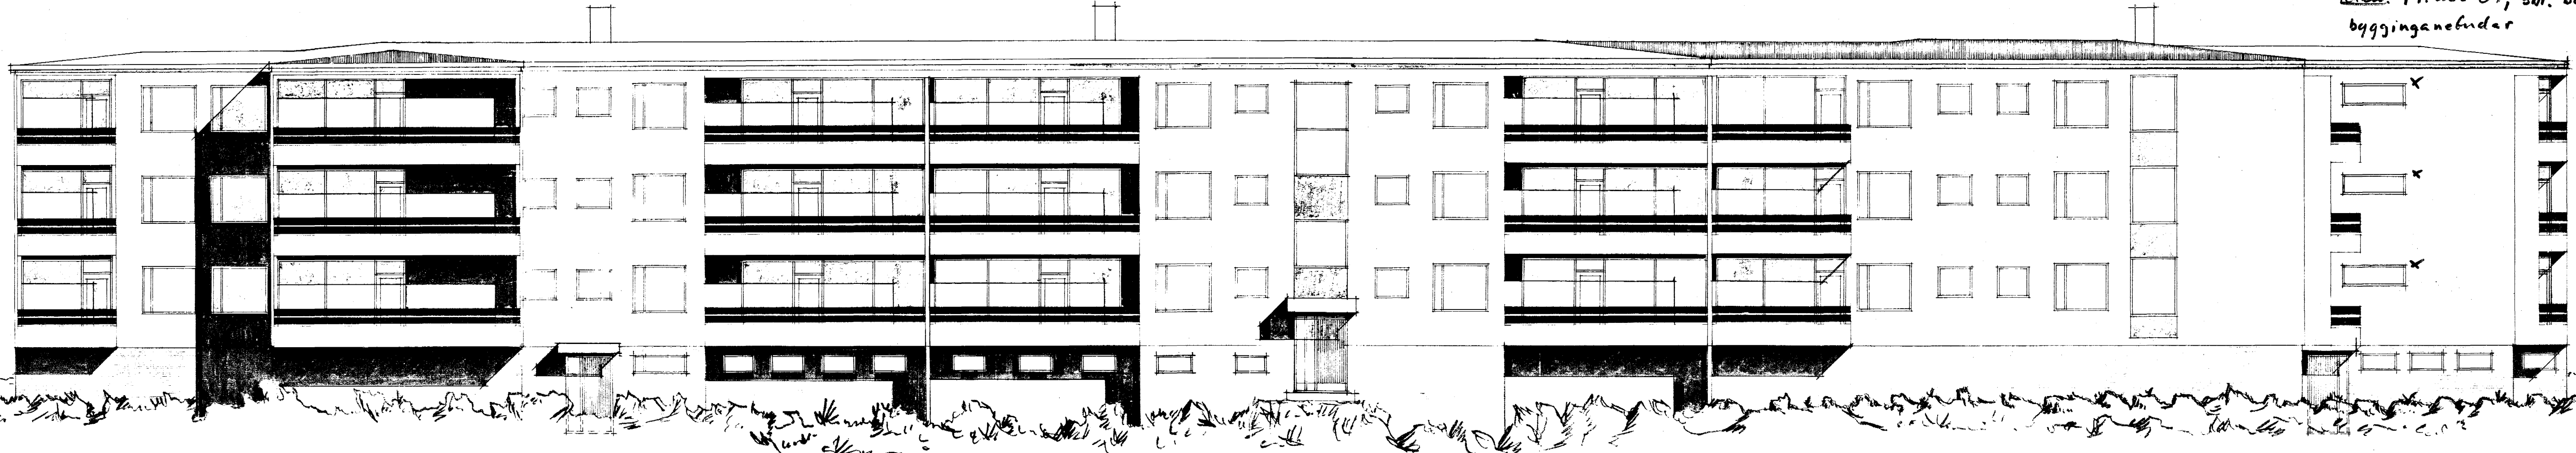


VESTUR



SUÐUR

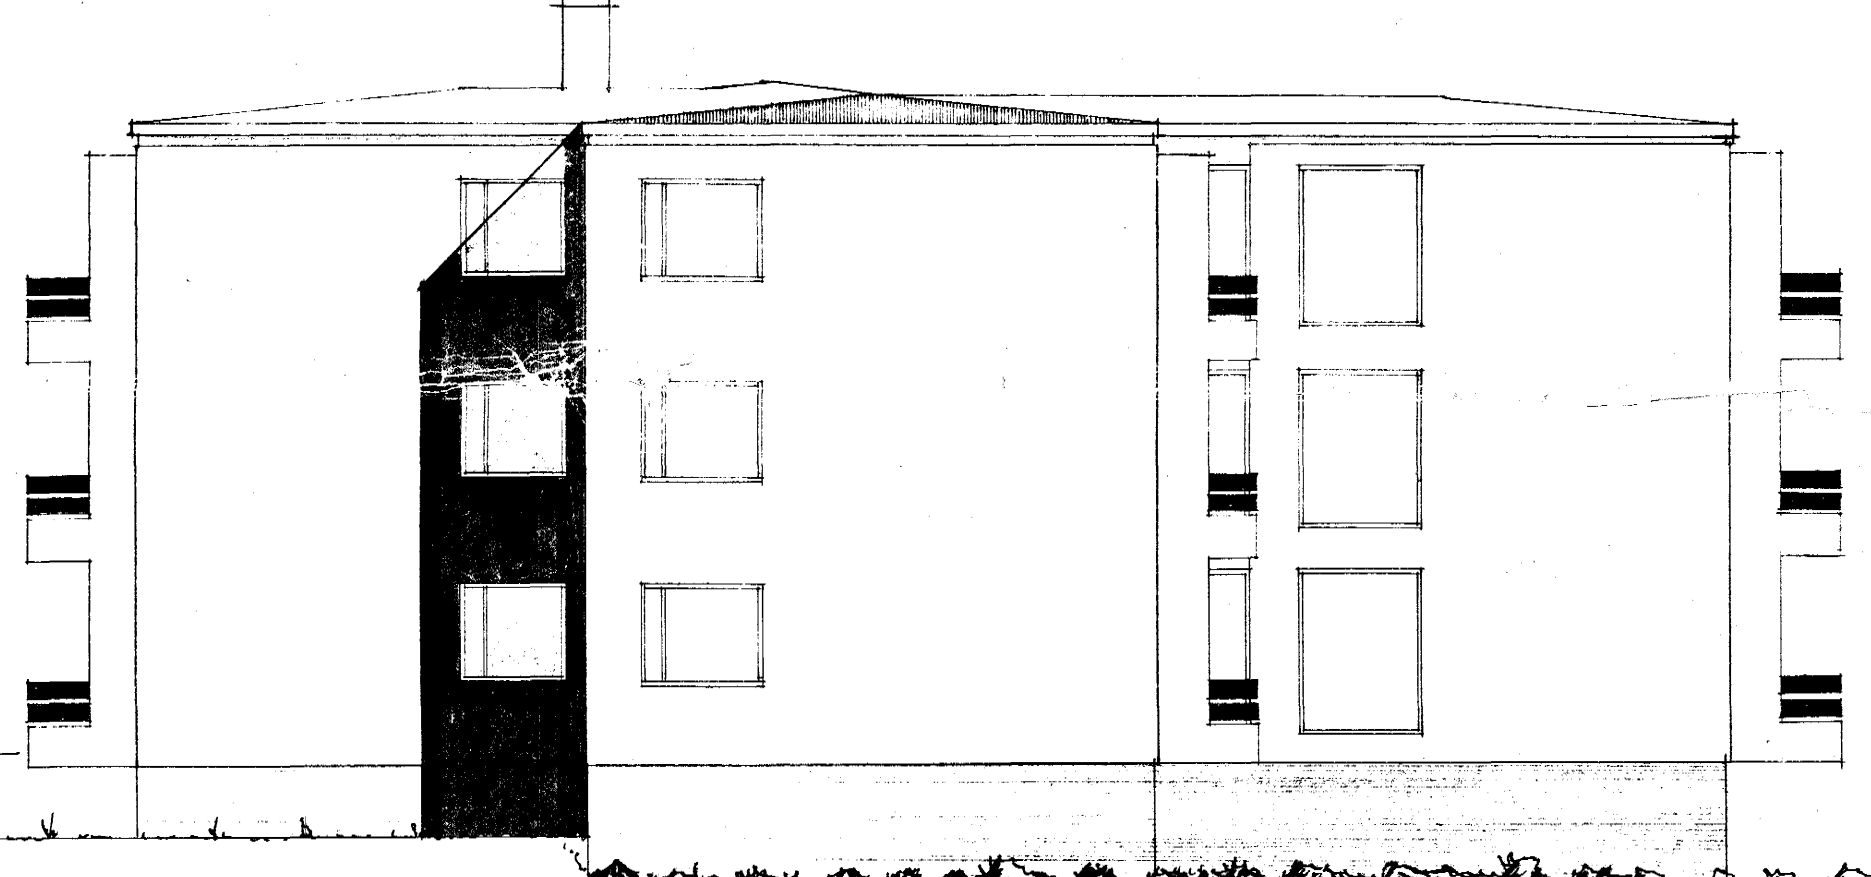

NORÐUR

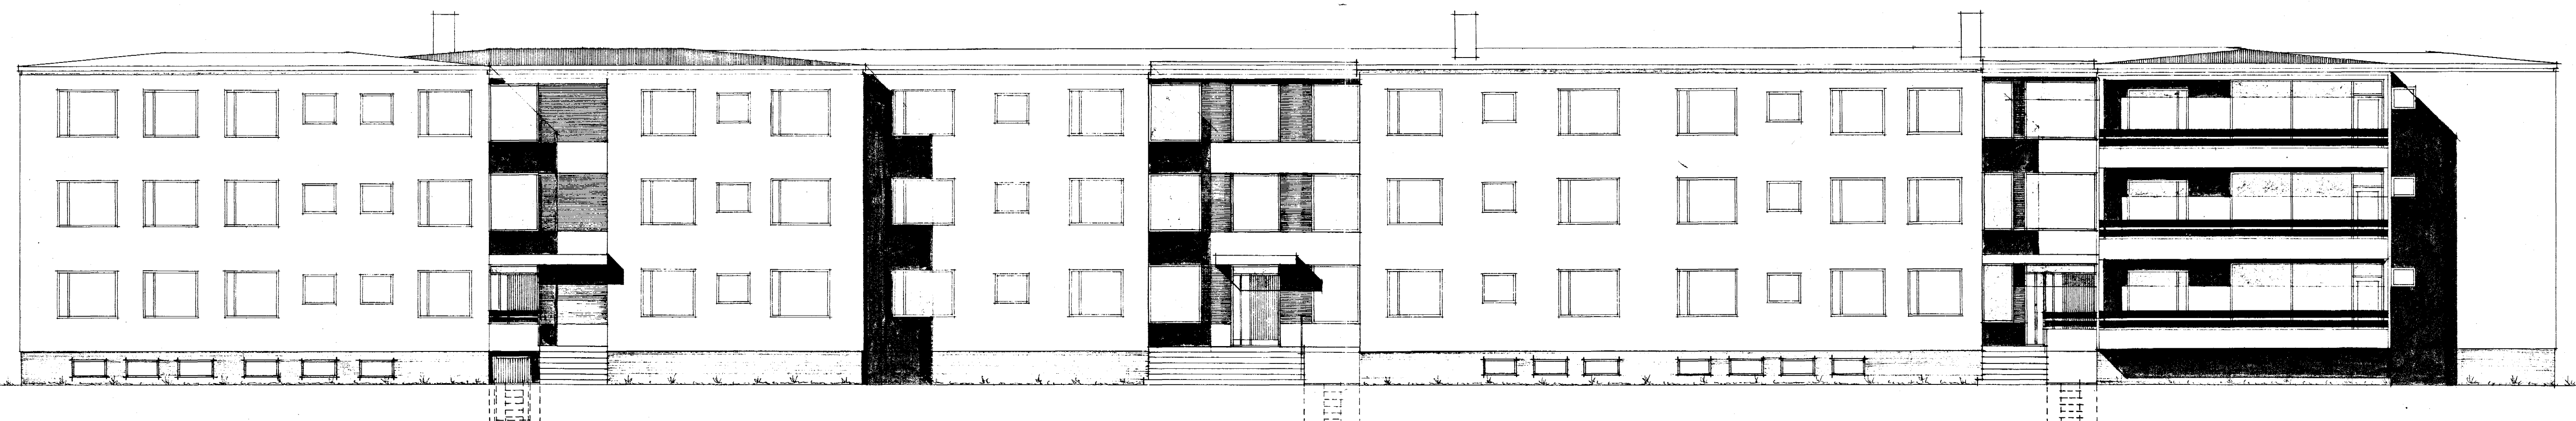

AUSTUR

REKJAVÍK Í DES. 1969
S. J. Guðbjörnsson