



VEGUR

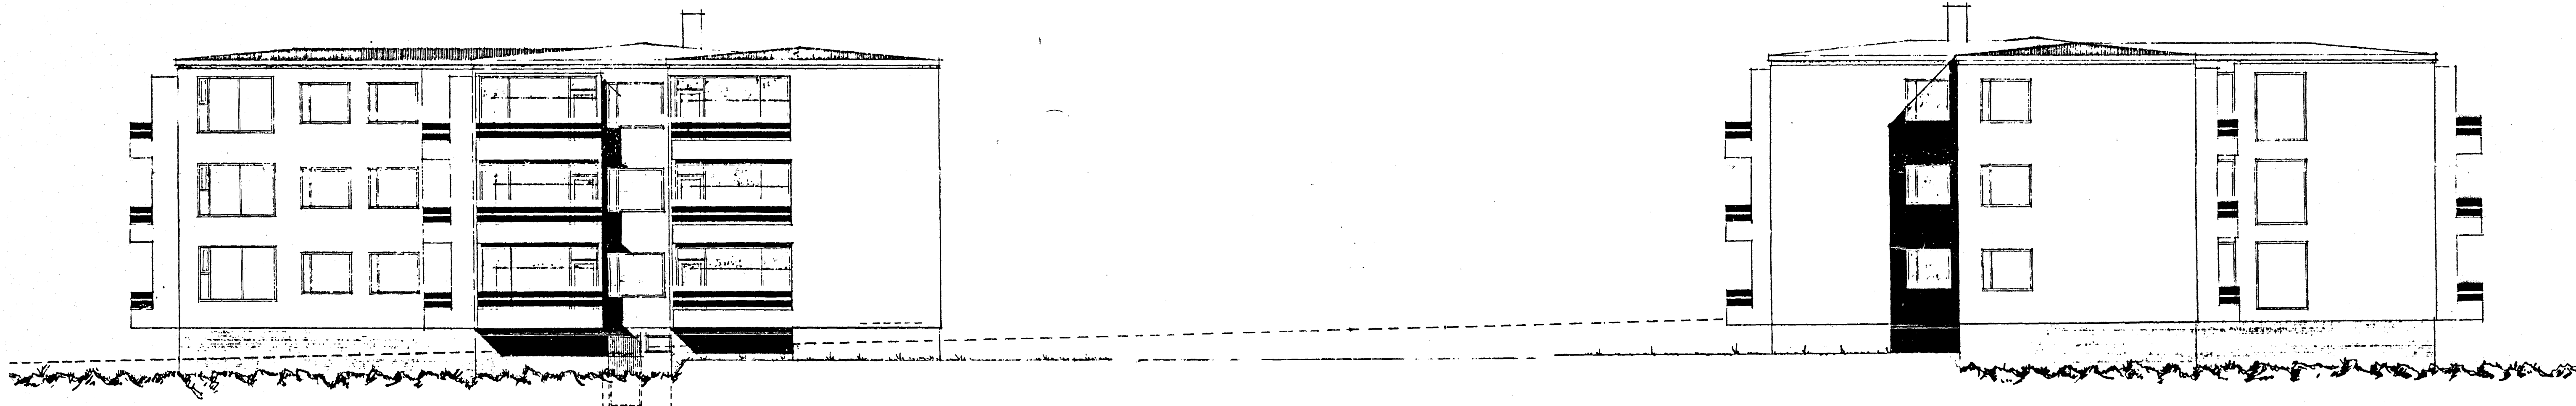

SUÐUR

NORÐUR

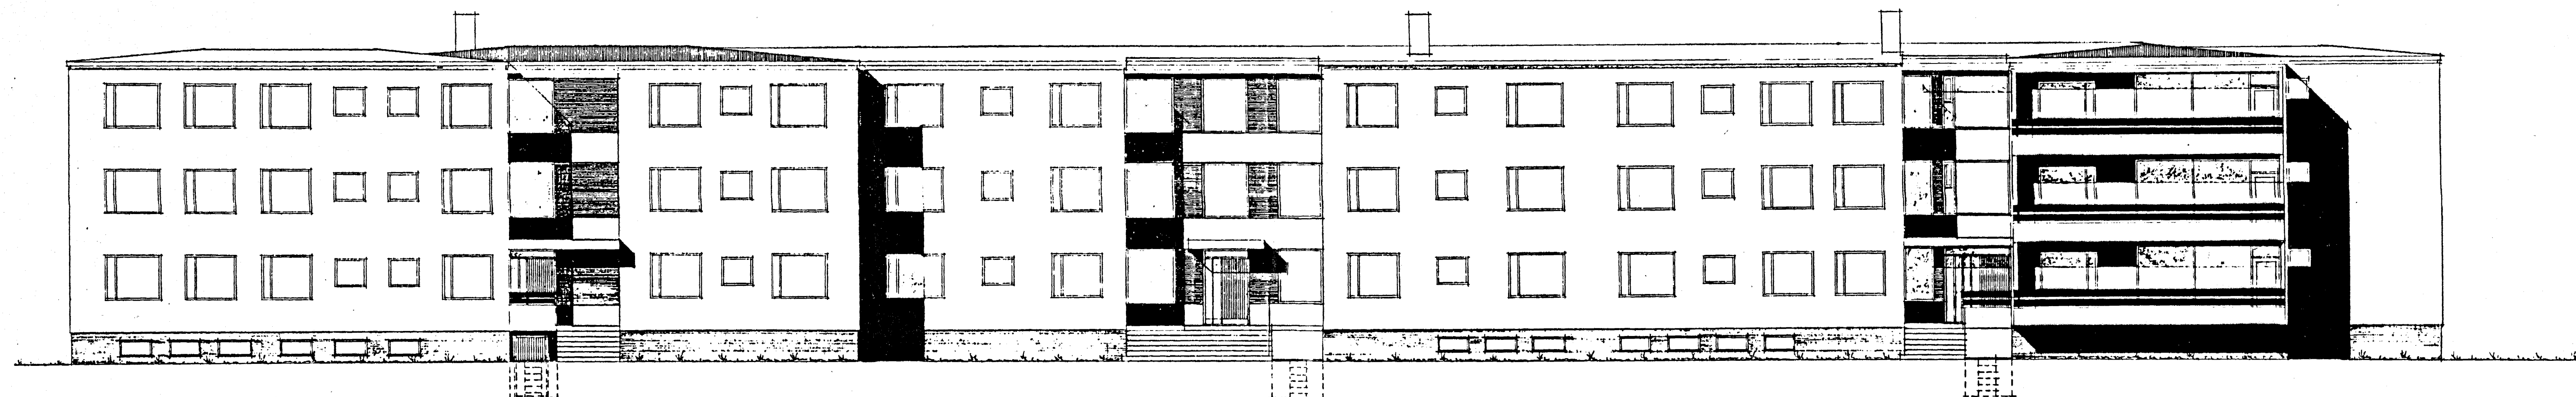


AUSTUR

Húsið er teiknað af Kjartani Sveinssyni og samþ. af byggingarnefnd 1969

1. Breytt 10.05.00: Postar og opnanleg fag sett í glugga á suður- og vesturhlöðum Hjállebraut 6.

Opnanleg fag sett í stofuglugga á suðurhlöðum í endisbúð, 25 cm breidd með þverpost í miðju og í glugga á vesturhlöðum í stíghúsi, 30 cm breidd með þverpost í miðju.

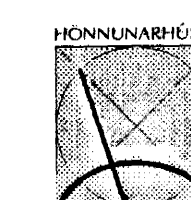

Reynir Sæmundsson
arkitekt F.h. • t. 01065-9759
Guðni Gíslason
innanhusarkitekt F.h. • t. 101057-7119
Bæjarbraun 2 • 220 Hafnarfjörður
Sími 565 4513 • Farsími 890 4813
Fax 565 4514 • guðni@th.is

Verk: **HJÁLLEBRAUT 2, 4, 6**
Heiti: **ÓTELT, OPNANLEG EGG**
Aritun: *Ranní Steinar*
Daga: 10.05.2000 Mkv: 2.100.000 Teiknað: GGG Nr.: A-213