


Áhrifsp. 669 nr. 1

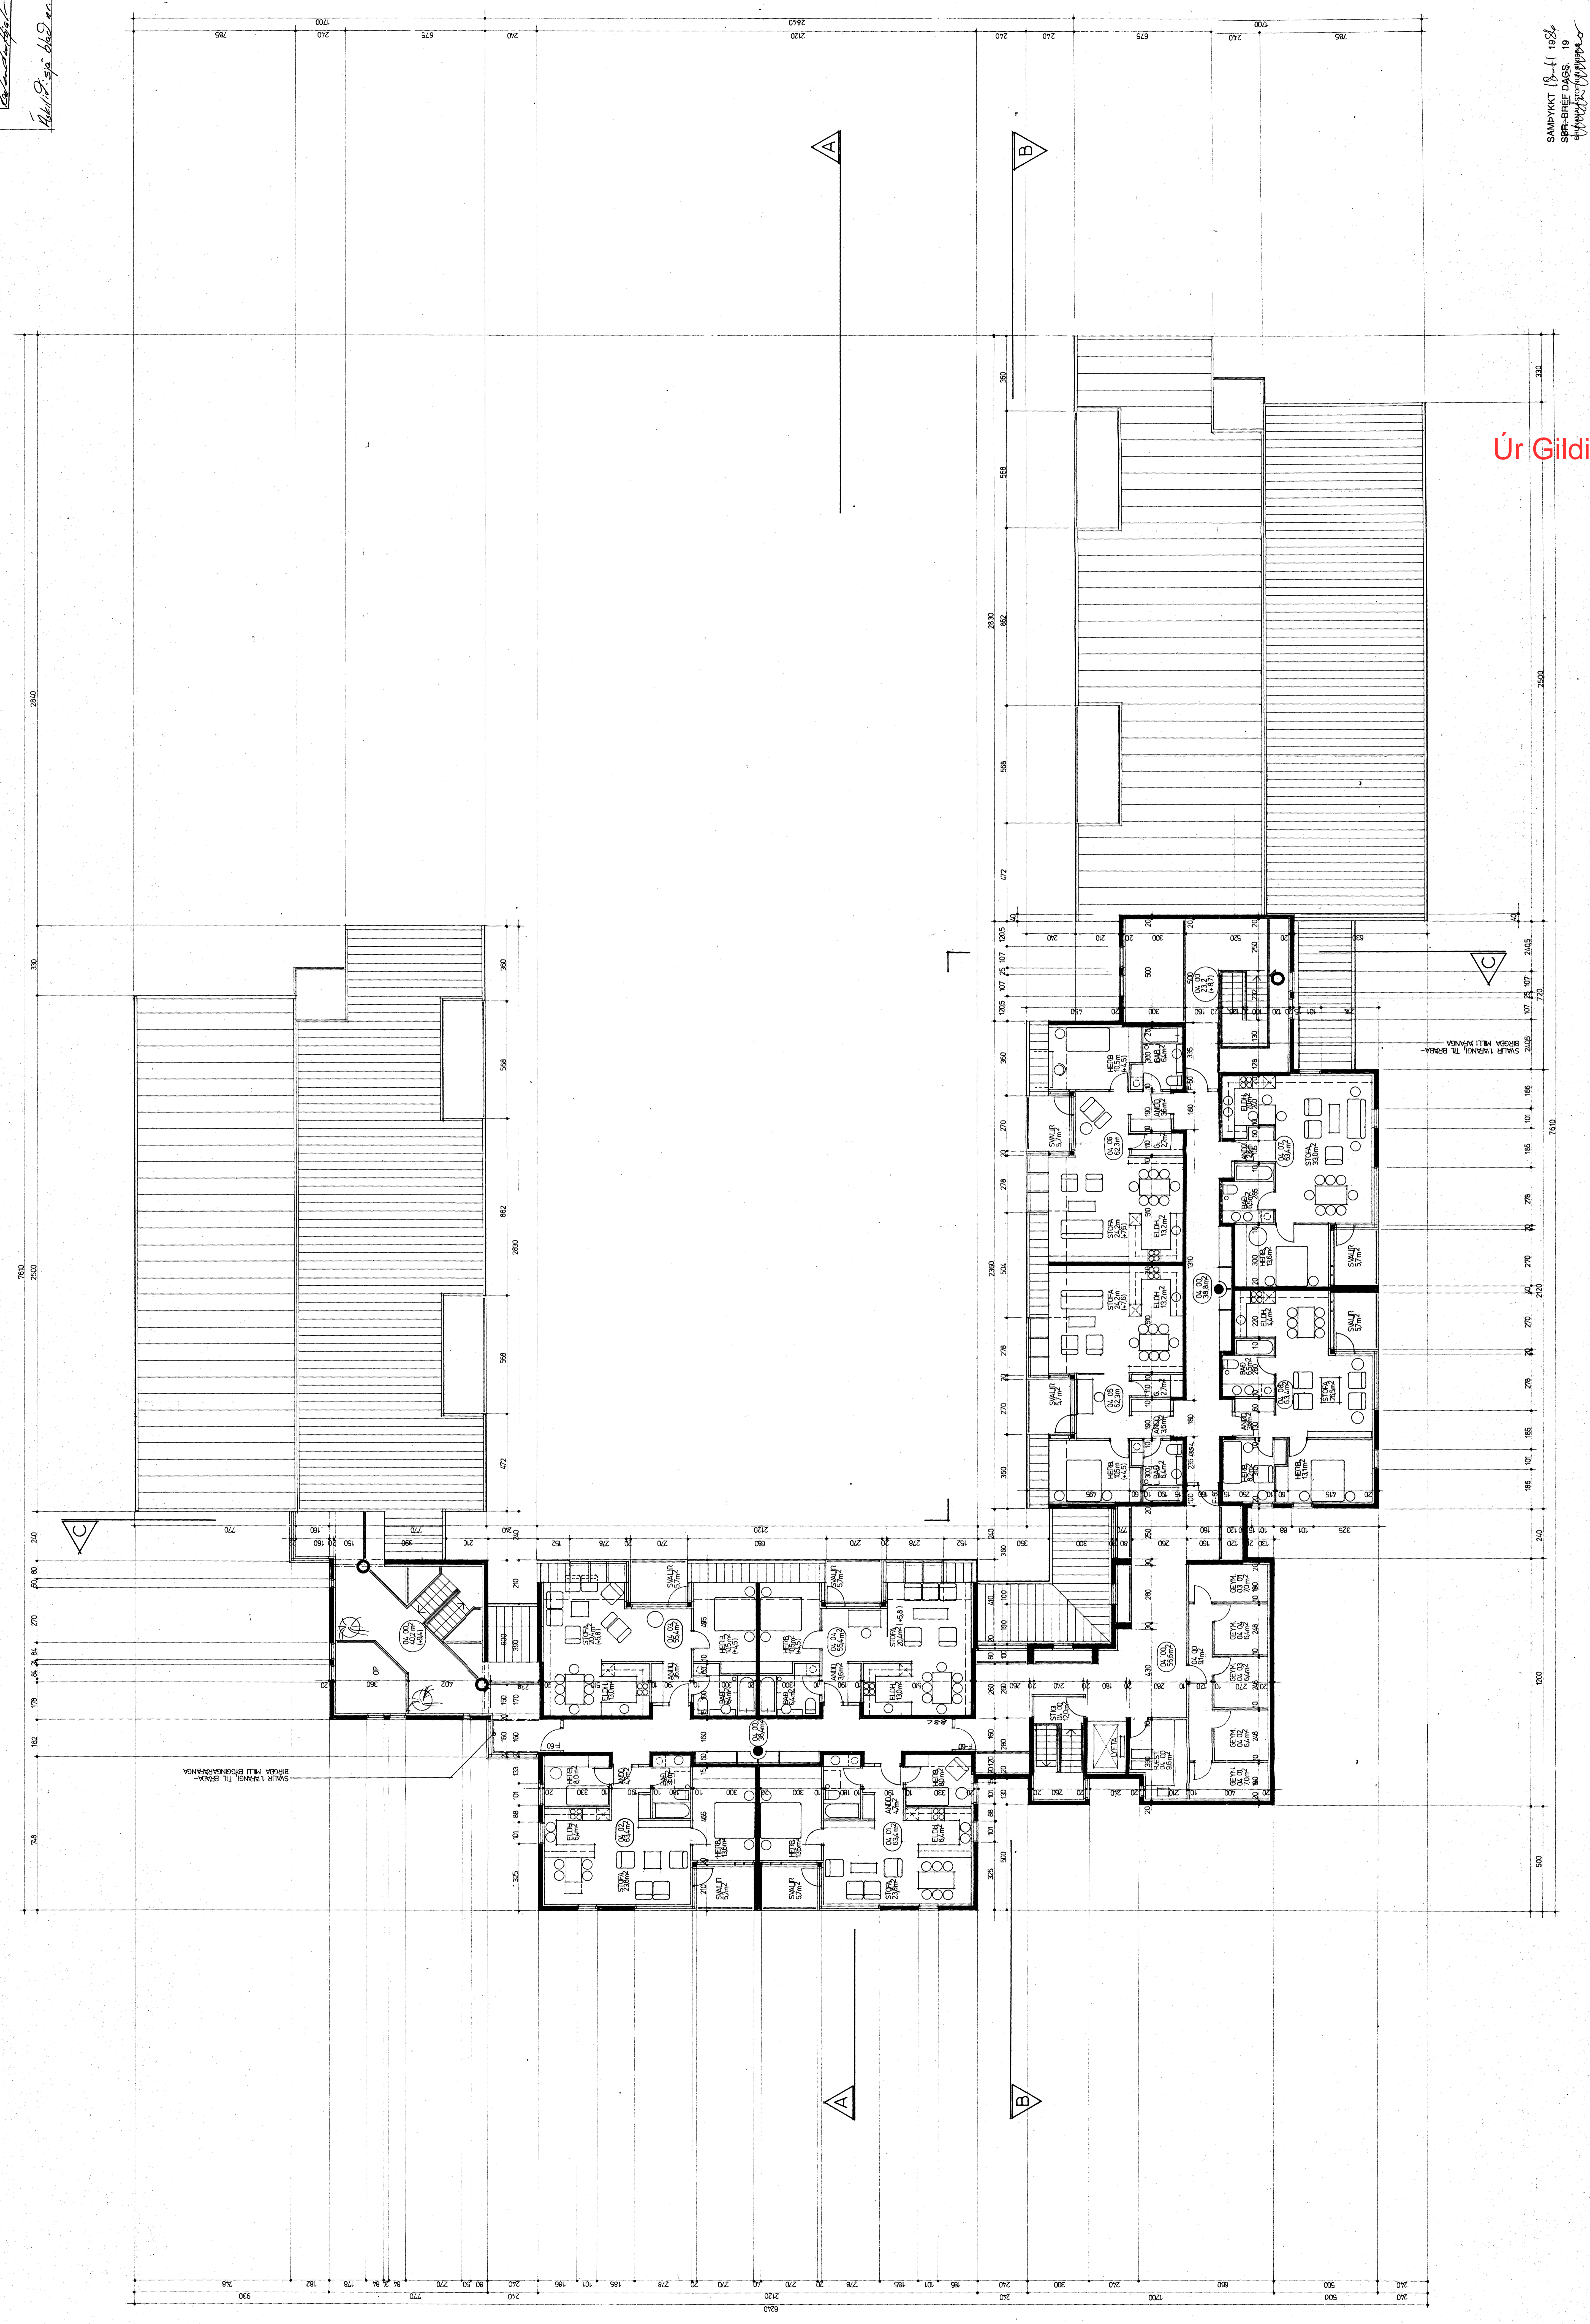

Úr Gildi