


Skali: 1:500

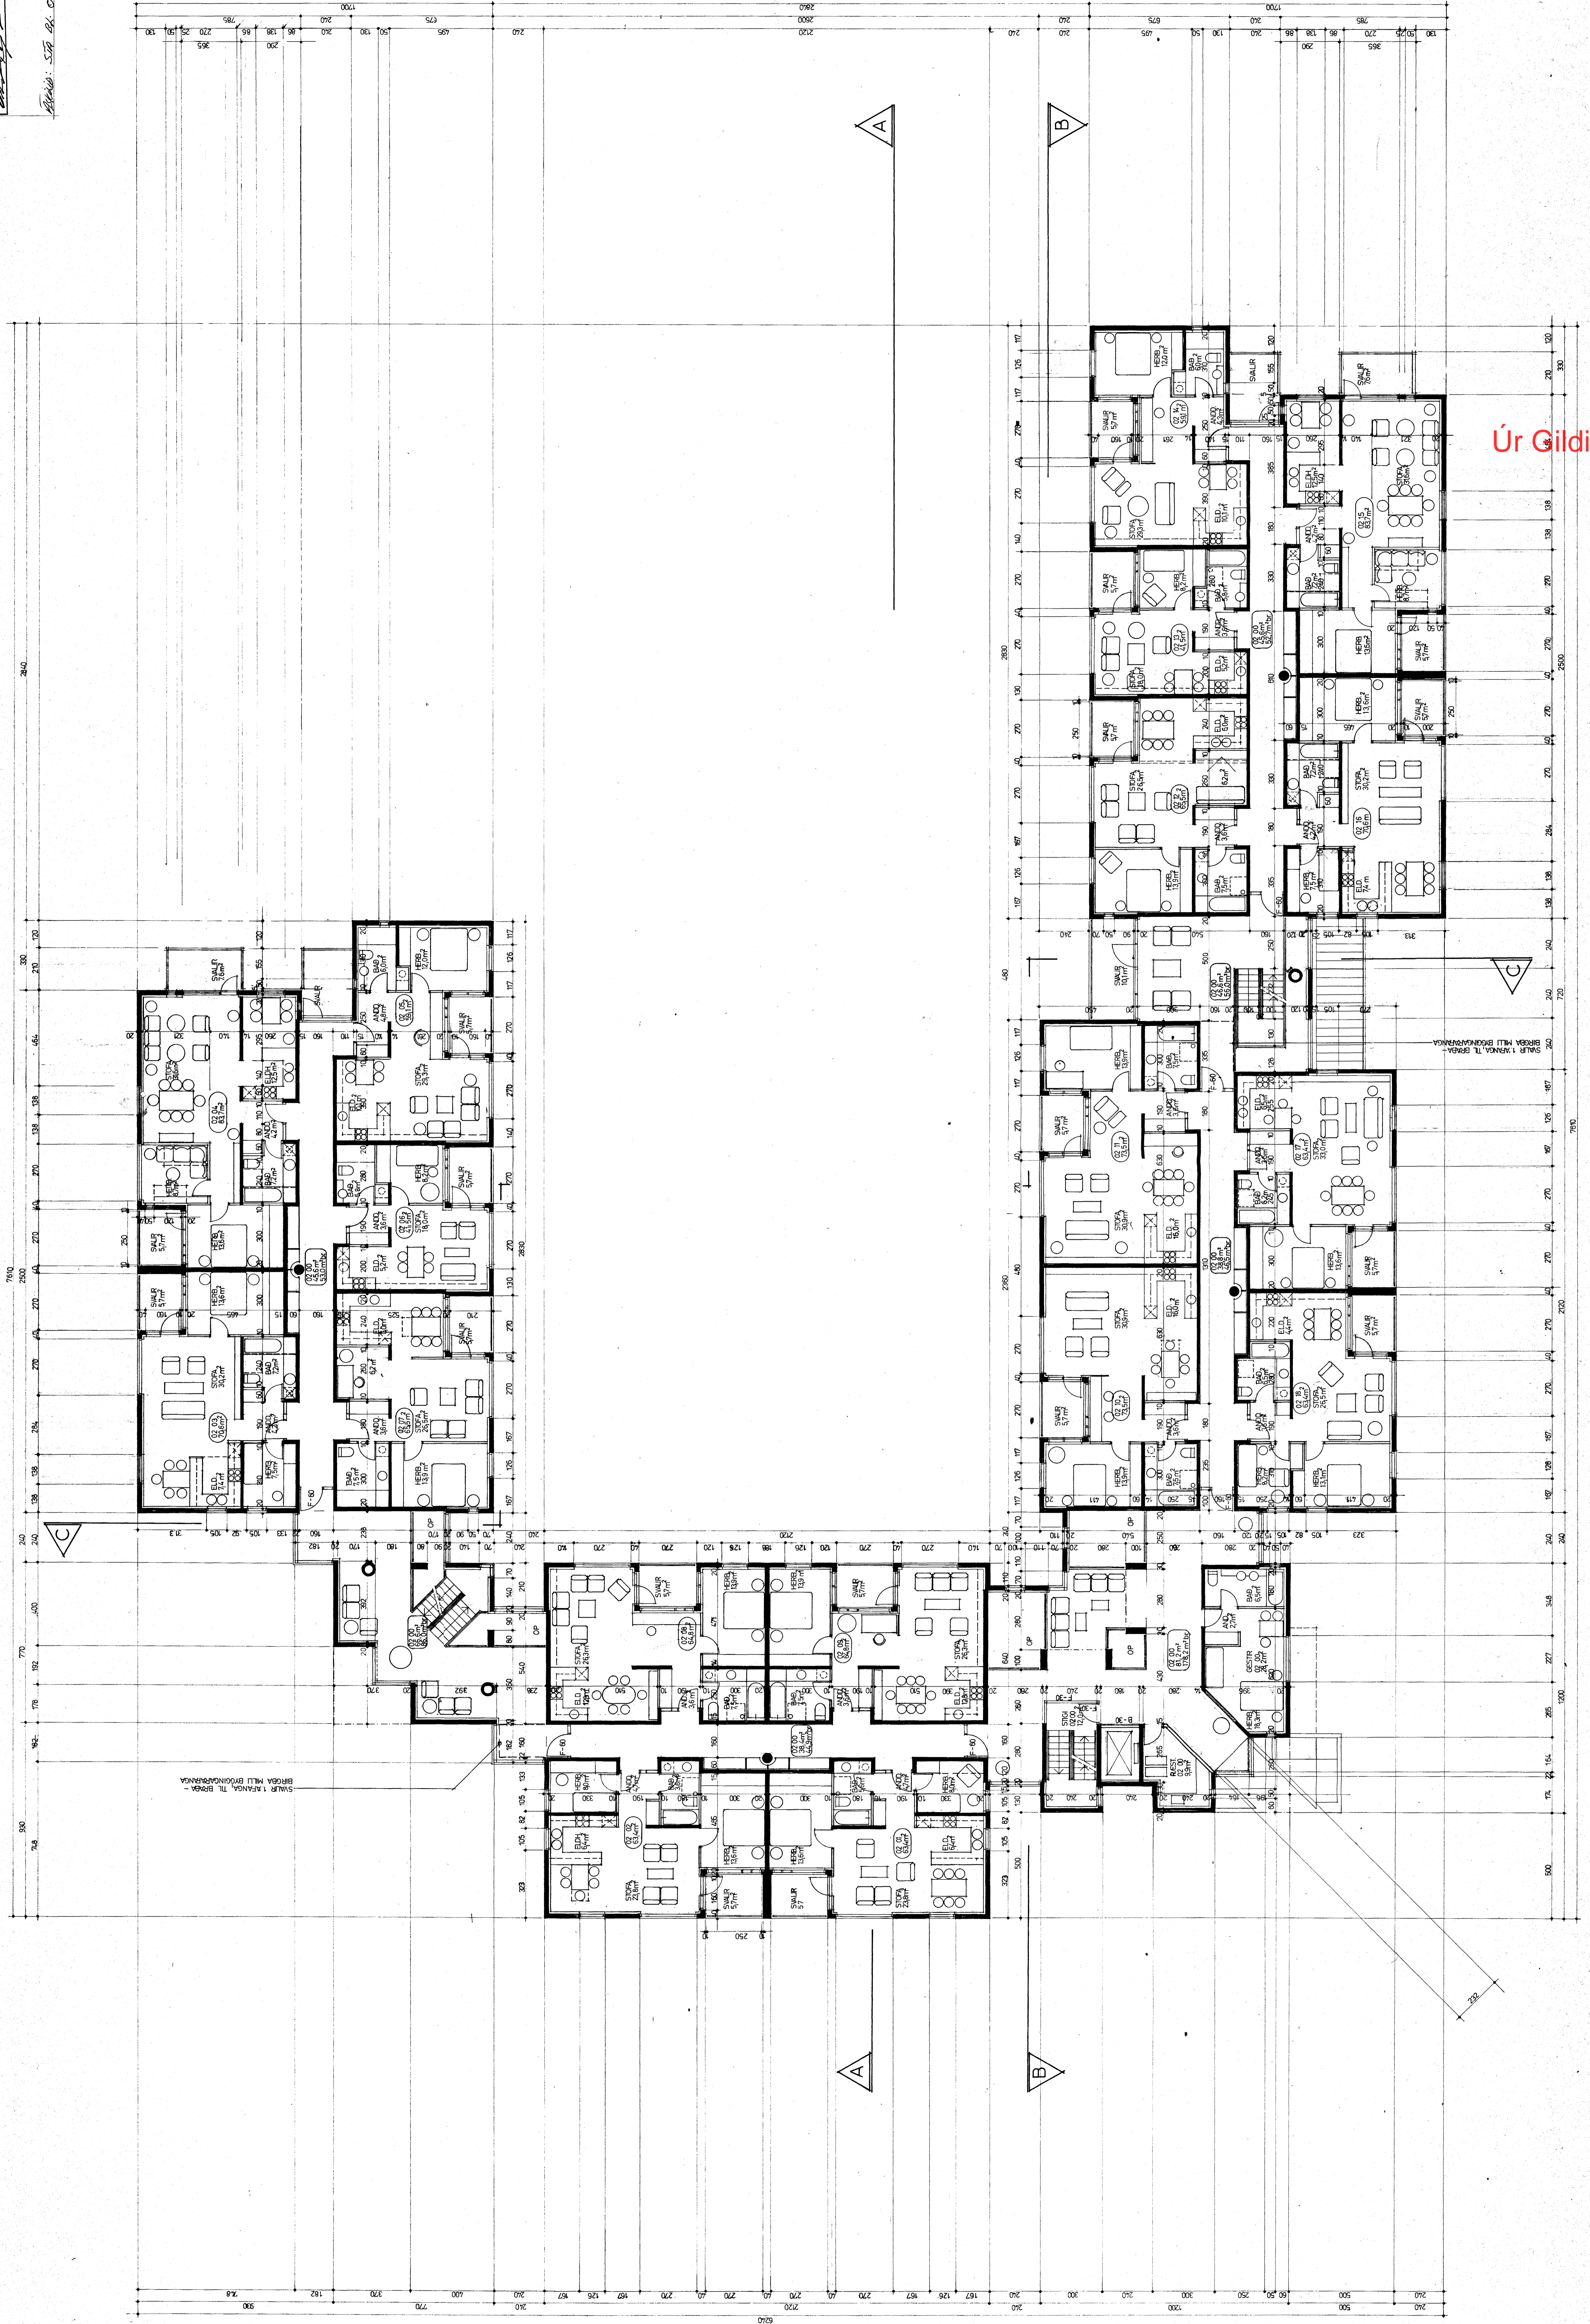

Úr Gildi