


Samþykkt & lund by...  
 1/2 86 247  
 1/4 87 82  
 1/4 88 82  
BYGGINGARLITJUNN  
 I HAFNARFIRDI  
 1986

Byggingarlitjun  
 Hafnarfirði  
 1986

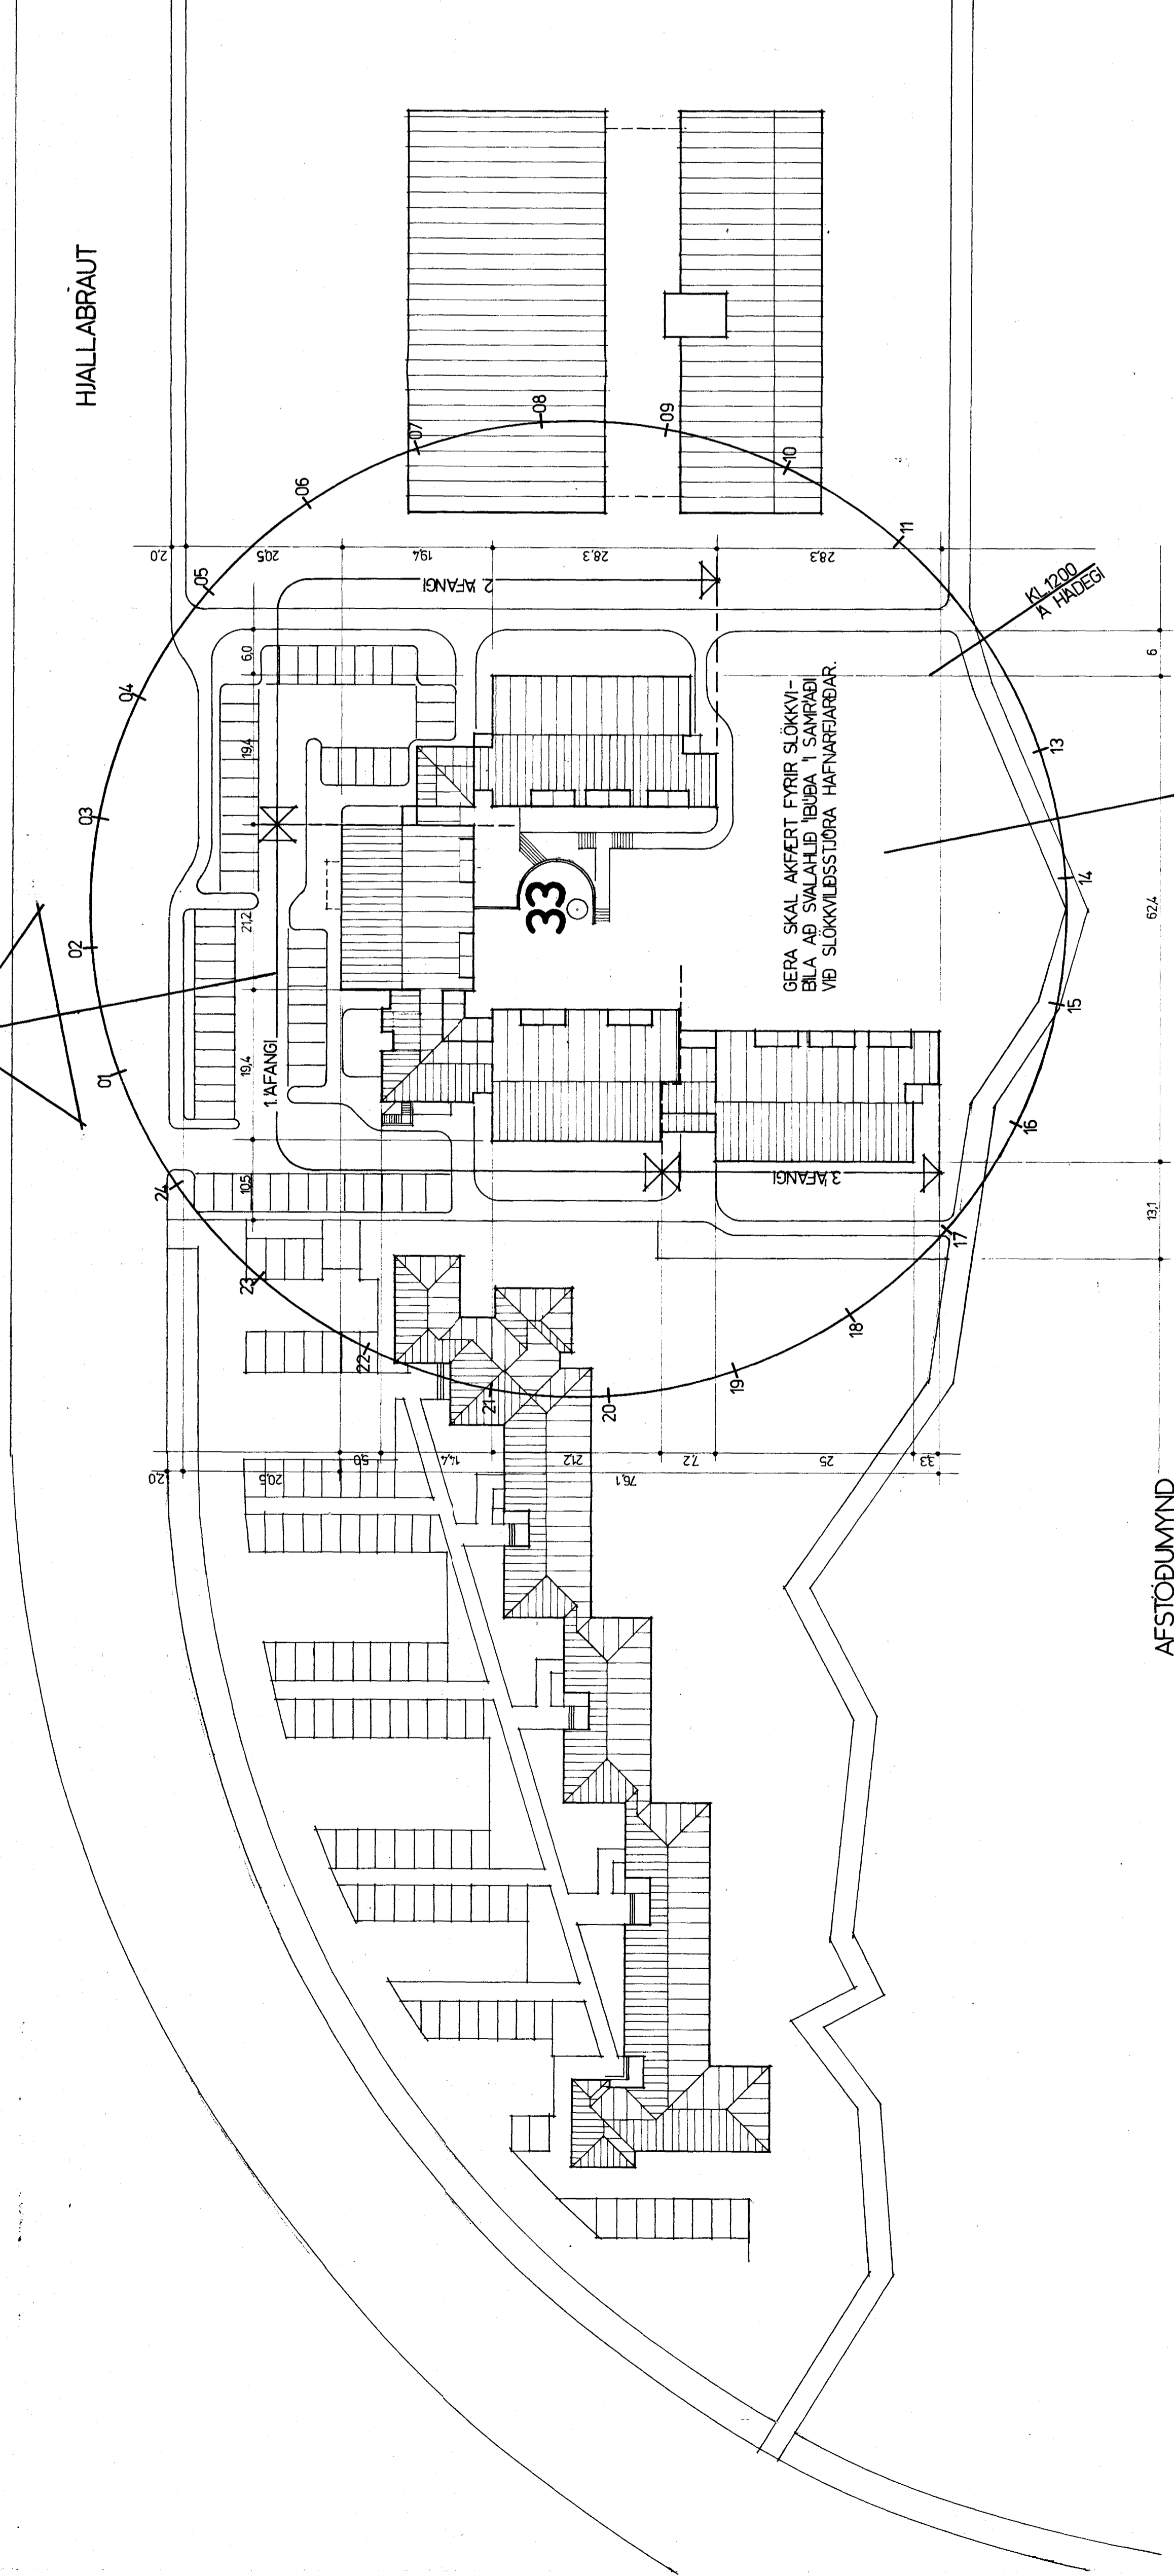

HIALLABRAUT


AFSTÖÐUMYND

SKYRNINGAR:

AFANGAR	HEDR	FÖLDI BEGA	FLATARMÁL BRUTTÓ m <sup>2</sup>	FLATARMÁL NETTÓ m <sup>2</sup>	ROMMÁL
1	JARÐHED 1. HED 2. HED 3. HED 4. HED	5 8 8 8 8	871,0 (GR FL) 848,1 786,9 830,9 743,7 803,5	812,5 786,6 743,7 707,2	
SAMTALS	29 (MED HESV)	4220,1 m <sup>2</sup>	3865,3 m <sup>2</sup>		12.763,0 m <sup>3</sup>
2	JARÐHED 1. HED 2. HED 3. HED 4. HED	0 5 5 5 0	245,3 (GR FL) 499,2 500,8 448,7 86,2 96,2	232,4 459,4 448,7 402,2	
SAMTALS	15	1852,0 m <sup>2</sup>	1640,1 m <sup>2</sup>		5560,5 m <sup>3</sup>
3	JARÐHED 1. HED 2. HED 3. HED 4. HED	0 5 5 5 0	222,1 (GR FL) 483,7 470,3 449,9 58,5	189,2 432,9 417,3 412,6 21,5	
SAMTALS	15	1684,5 m <sup>2</sup>	1473,5 m <sup>2</sup>		5252,5 m <sup>3</sup>
SAMTALSÖÐUR ALLS	59 HEUDR	7736,6 m <sup>2</sup>	6918,9 m <sup>2</sup>		23576,0 m <sup>3</sup>

FLATARMÁL LÖÐAR UM 9400 m<sup>2</sup>  
 NYTINGARLITFALL UM 0,8  
 KOLUNARTÖLUR SKV. 1ST 66  
 HURÐR BÚÐA AD GANSI VERA B-30, GUGGI F-30, 20x220cm, VEGGR AD ÖÐRU LEYTI A-60  
 BURÐARVERKI ER MED HEFÐINDUM HETTI, UR JARNBENTRI STEINSTEYFRI, STEYPT I FLEKANITUM  
 ÞAKVERKI ER UR TMBRI, KLETT STALL  
 1 HUSINU VERÐUR SÁLFRYKT VIBURDANRERFI, HANNAÐ SKV. REGULM BRUNAMALASTOFNANAR.

BREYTING 06.88: VELARHES VFRALYFTU FELT NEÐUR, VELBUNNAÐI FYRR VOKVALYFTU KOMÐ FYRR 1  
 RESTERHERBERGI I HEDAR I ELÐTRAILUM SKAP. RUMMÁL MINNAR VB BREYTINGUNA  
 UM 360 M<sup>3</sup>

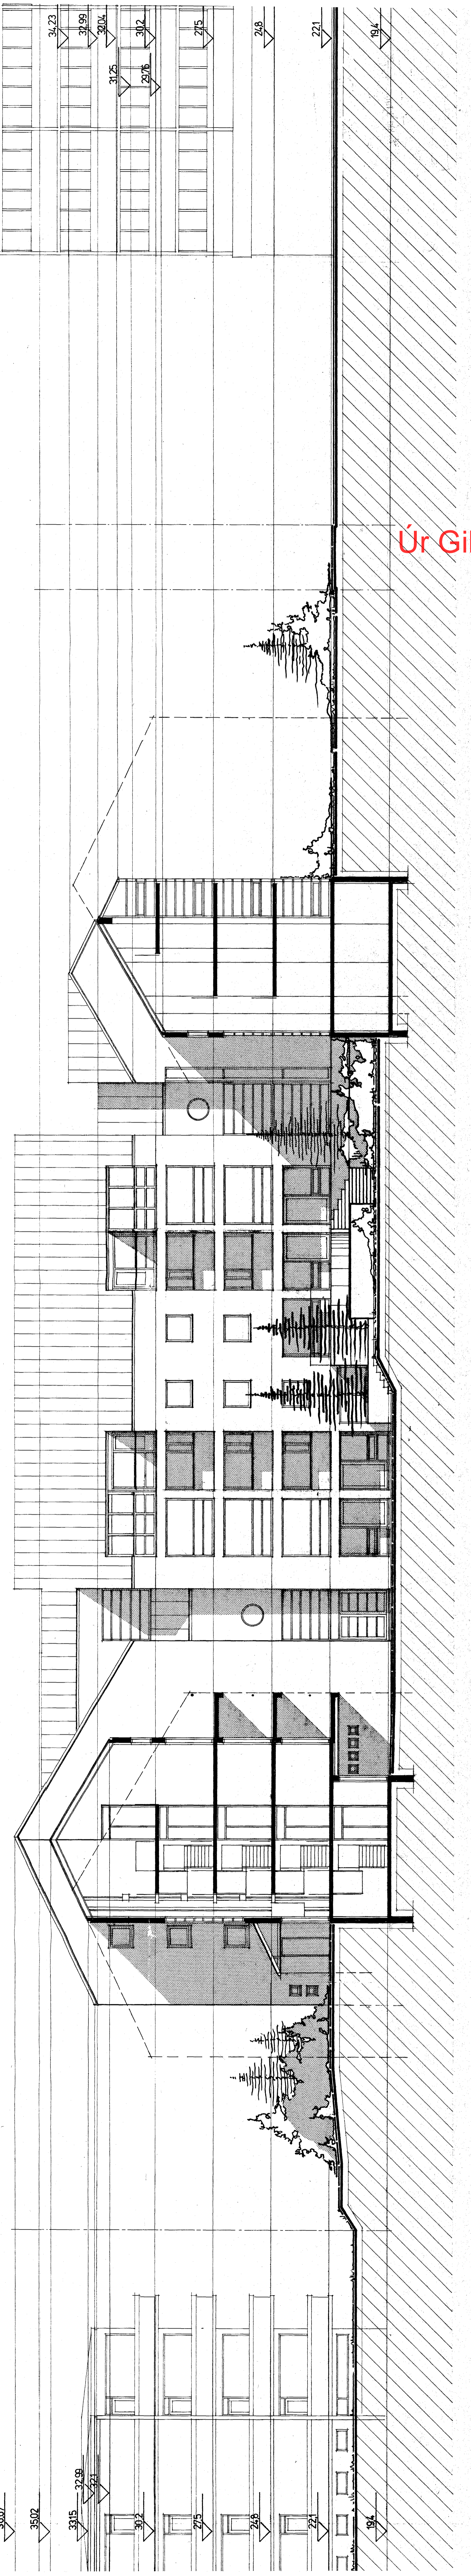

SNEBING C-C

SNEBING D-D

Ur Gildi