Samþykkt á fundi byggingarnefndar þ. 4/12 1986 1. ÁFANGI

BYGGINGAFULLTRÚINN I HAFNARFIRÐI

Breyt: sjá blað nr. 1.

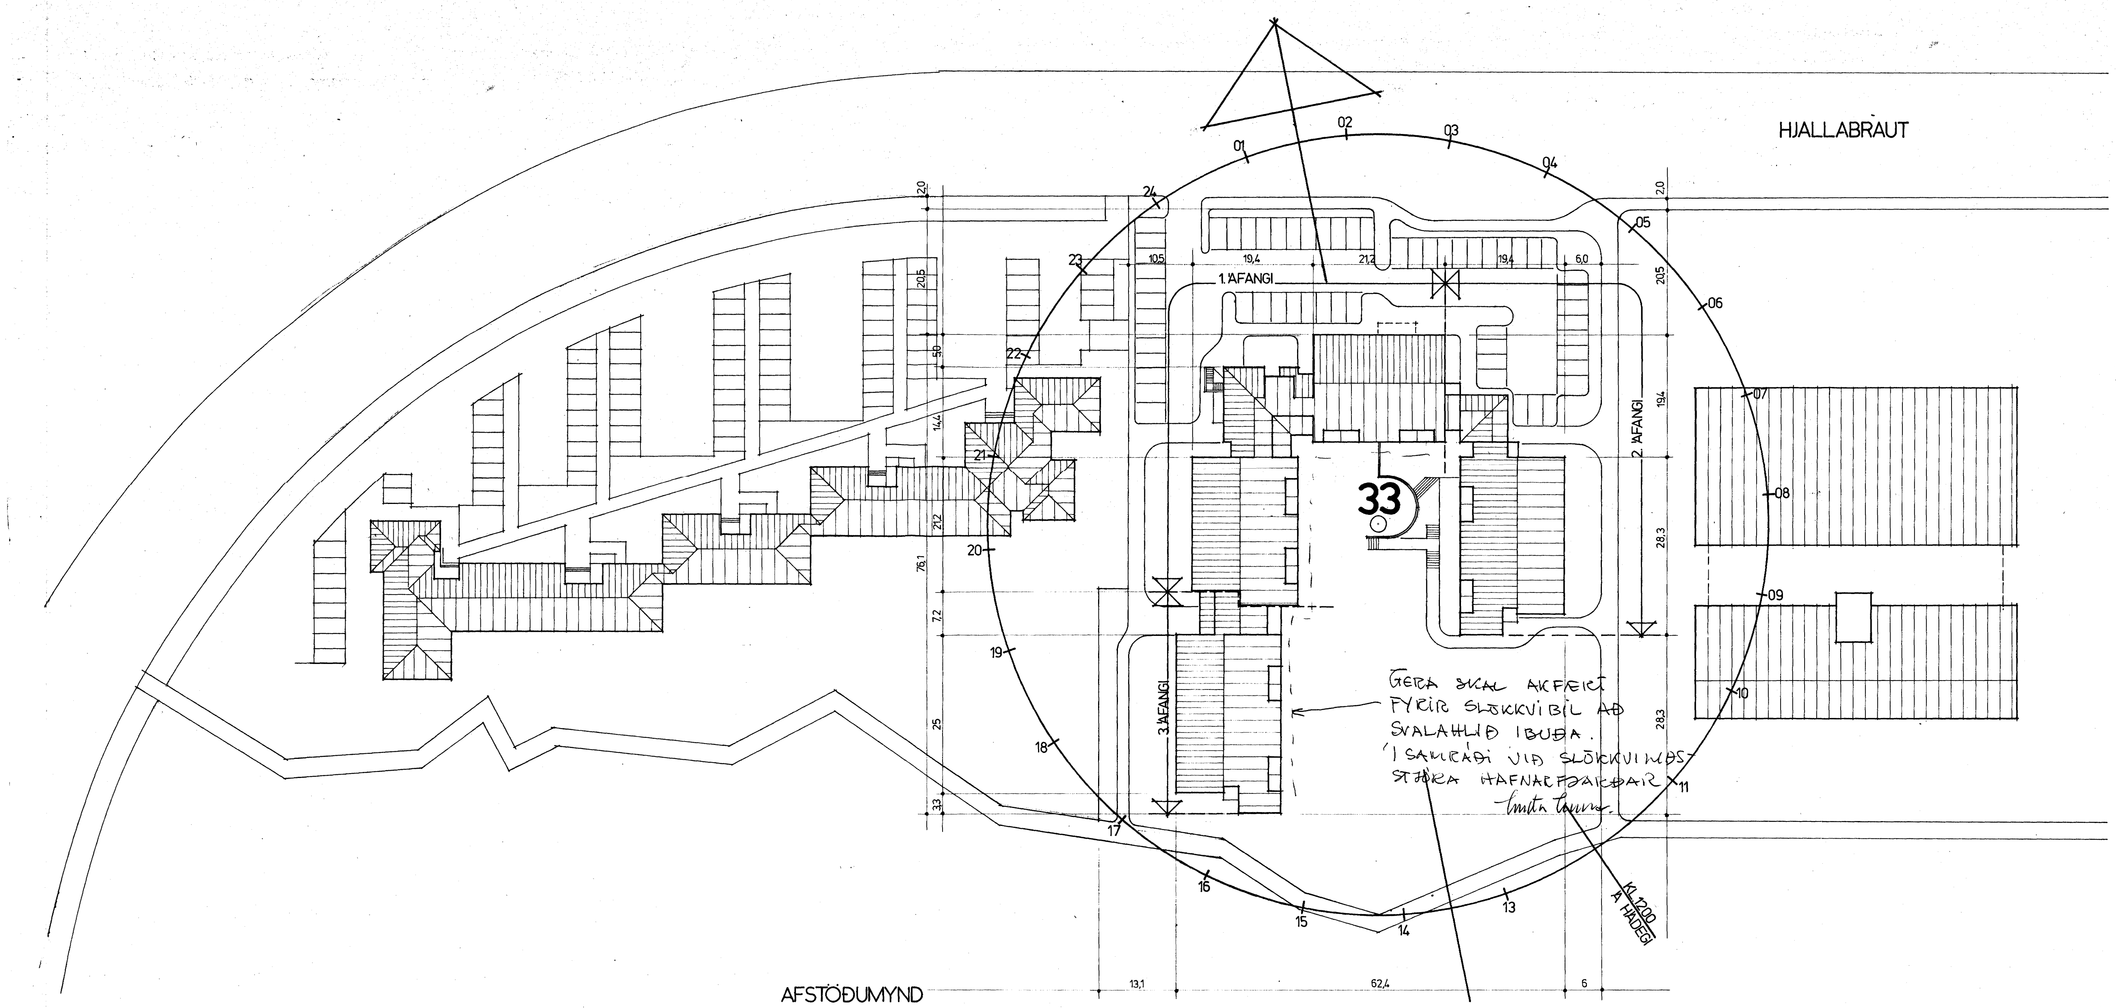

SKÝRINGAR:

ÁFANGAR	HÆÐIR	FJÖLDI ÍBÚÐA	FLATARMÁL BRÚTTÓ m²	FLATARMÁL NETTÓ m²	RÚMMÁL
1	JARÐHÆÐ		870,4 (GR.FL.)	812,5	
	1. HÆÐ	5	844,3	766,6	
	2. "	8	847,0	769,3	
	3. "	8	827,4	749,7	
	4. "	8	772,9	707,2	
	VÉLARHÚS LYFTU		10,8	8,2	
SAMTALS		29 (MEÐ HÚSV.)	4172,8 m²	3813,5 m²	11730 m³
2	JARÐHÆÐ	0	258,8 (GR.FL.)	232,4	
	1. HÆÐ	5	499,9	459,4	
	2. "	5	489,2	448,7	
	3. "	4	486,7	455,4	
	4. "	0	60,3	40,2	
SAMTALS		14	1.794,9 m²	1.636,1 m²	5444 m³
3	JARÐHÆÐ	0	217,6 (GR.FL.)	189,2	
	1. HÆÐ	5	477,0	432,9	
	2. "	5	460,5	417,3	
	3. "	4	443,0	408,6	
	4. "	0	36,4	21,5	
SAMTALS		14	1.634,5 m²	1.469,5 m²	5.253 m³
SAMTALSLIÐIR ALLS		57 ÍBÚÐIR	7.602,2 m²	6.919,1 m²	22.427 m³

ÞES '86 ER Í ATH

FLATARMÁL LÓÐAR UM 9.400 m²

NÝTINGARHLUTFALL UM 0,8

KÓLNUNARTÖLUR SKV. ÍST. 66

HURÐIR ÍBÚÐA AÐ GANGI VERÐA B-30, GLUGGI F-30, 20x220cm, VEGGIR AÐ ÖÐRU LEYTI A-60

BURÐARVIRKI ER MEÐ HEFÐBUNDNUM HÆTTI, ÚR JÁRNBENTRI STEINSTEYPU, STEYPT Í FLEKAMÓTUM. ÞAKVIRKI ER ÚR TIMBRI, KLÆTT STÁLI.

Í HÚSINU VERÐUR SJÁLFVIRKT VIÐVÖRUNARKERFI, HANNAÐ SKV. REGLUM BRUNAMÁLASTOFNUNAR.

SNEIÐING C-C

SNEIÐING D-D

Úr Gildi

SAMÞYKKT 19-11- 19 86
SBR. BRÉF DAGS. 19

04 ÍBÚÐIR ALDRAÐRA, HJALLABRAUT 33, HAFNARFIRÐI — SNEIÐINGAR, ÚTLIT OG AFSTÖÐUMYND — M. 1:100 1:500 — OKTÓBER 1986 — HÖNNUN: ARKITEKTAR G.ÓB. ÞINGHOLTSSTRÆTI 27 BJÖRN S. HALLSSON 101 REYKJAVÍK S. 27660 — 04