


HJALLABRAUT

Samþykkt á fundi bygginga-
nefndar þ. 21/08 1901

BYGGINGAFULLTRÚINN
Í HAFNARFIRÐI


Sigurkj Höll.

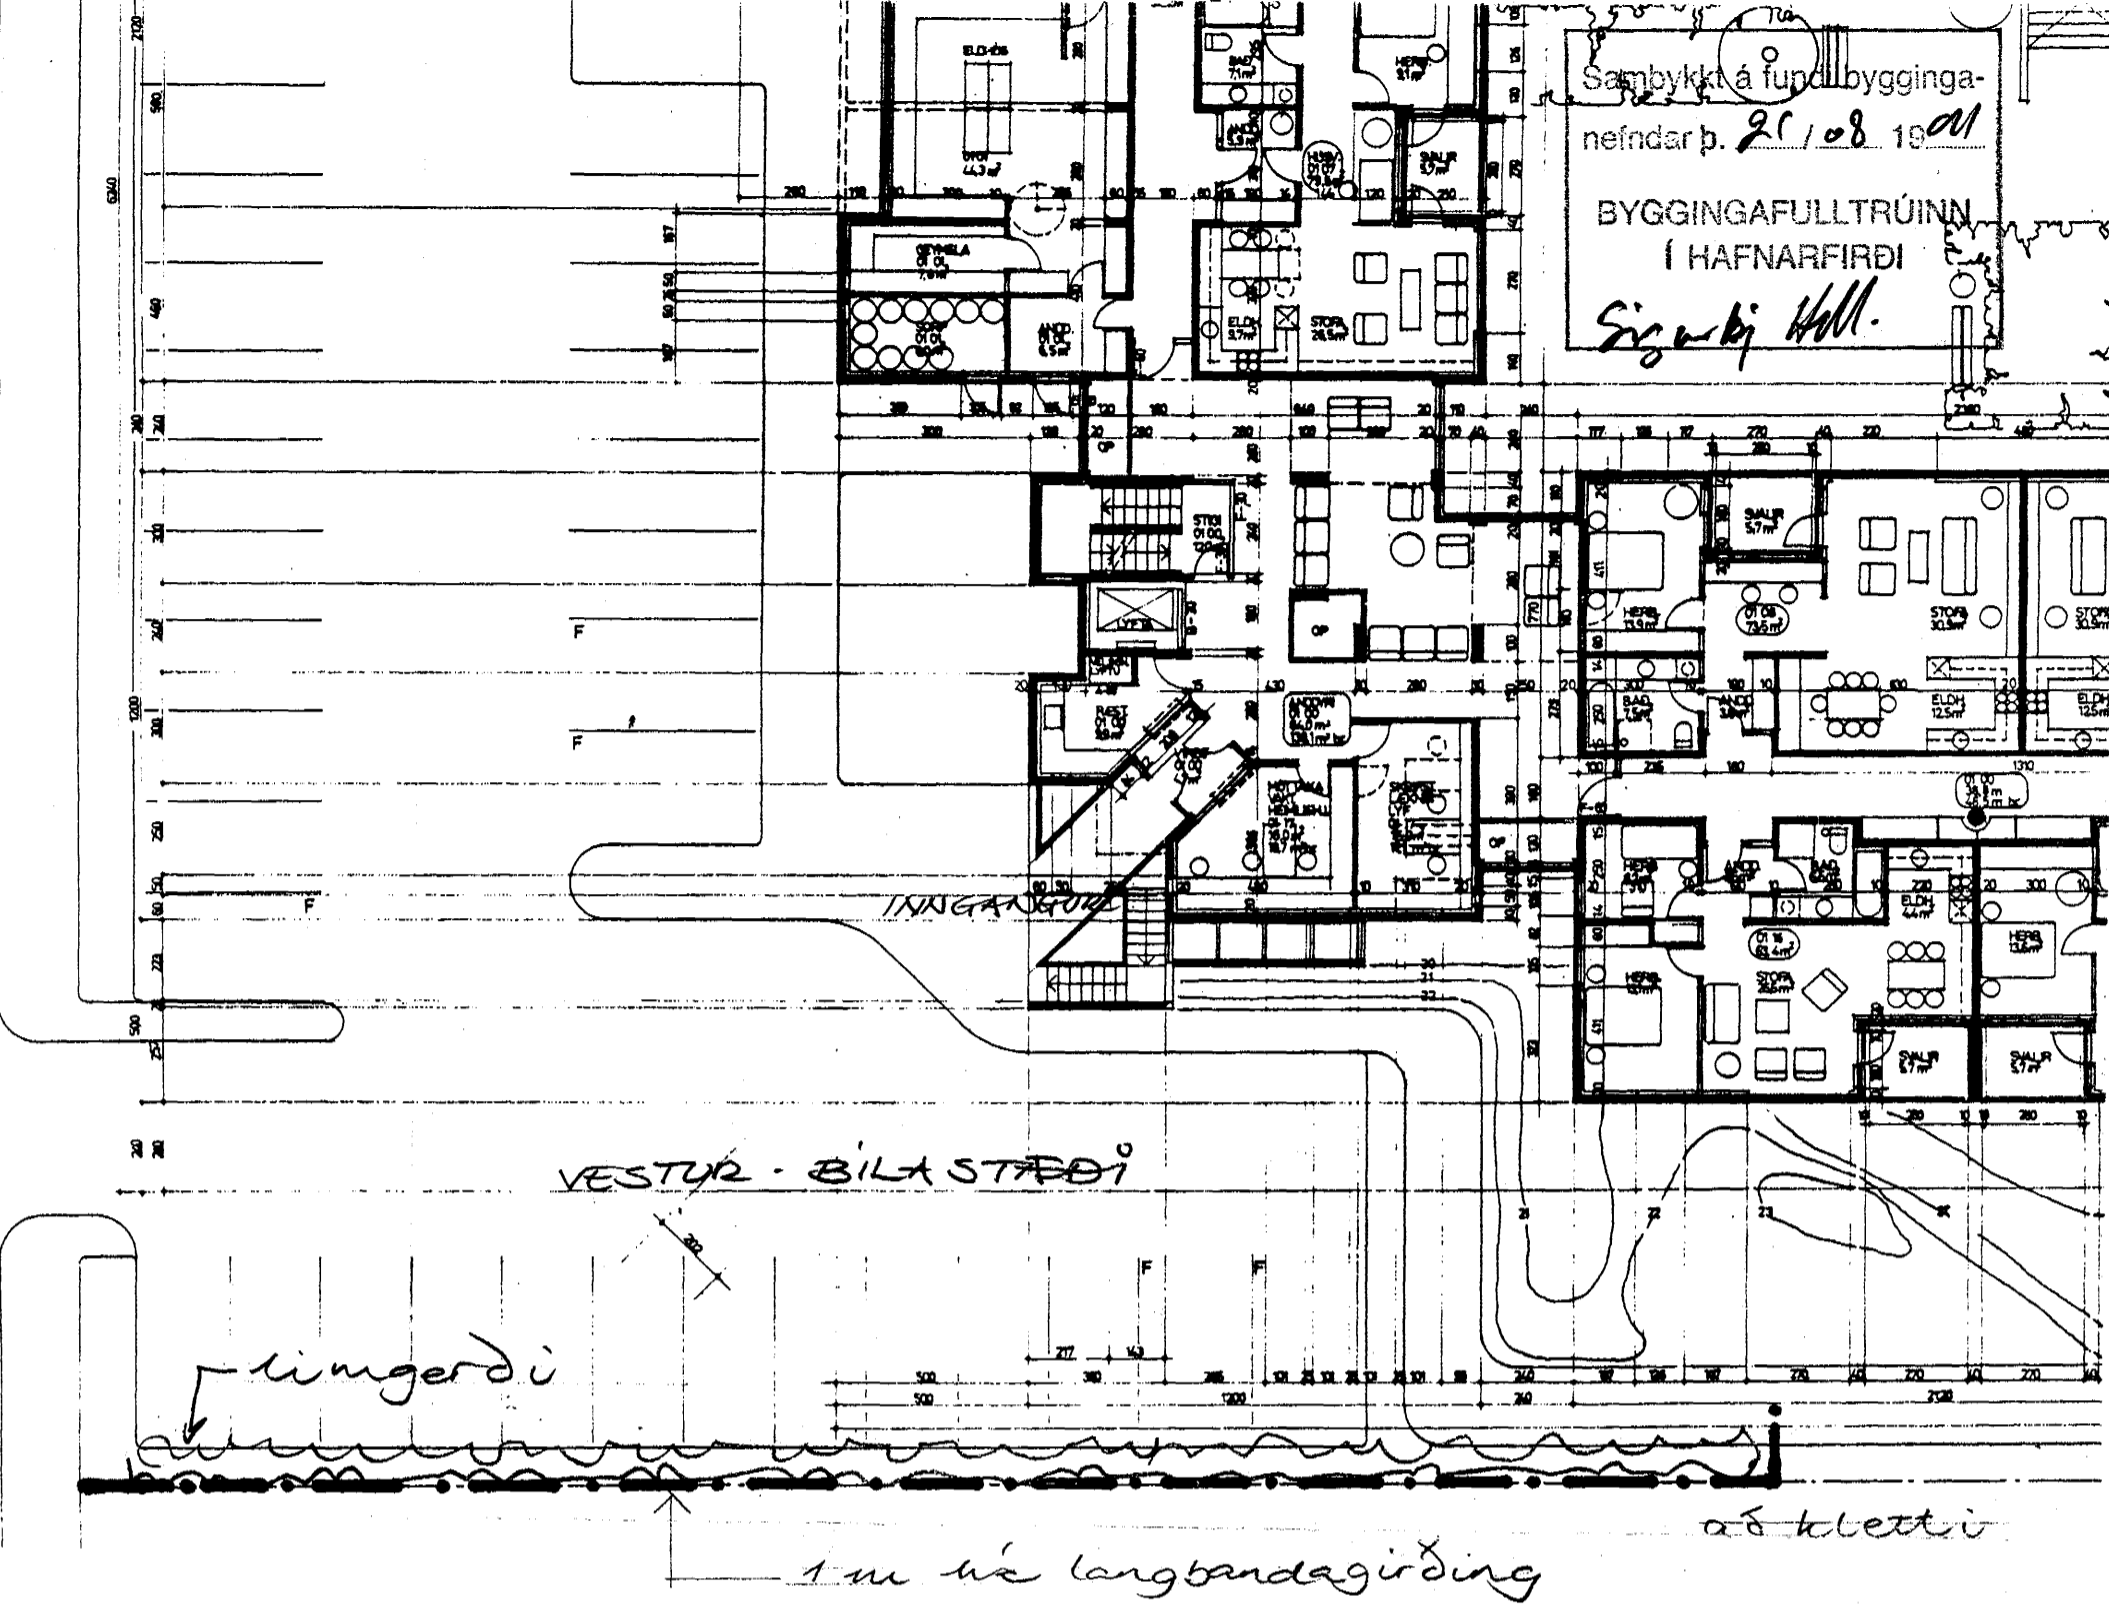

langbönd 1 1/2" x 4"
konstrúð fyrir
festist með
borðaboltum

staurar 1 1/2" gátt rör
milli bil 2 metrar
rörin fylgt sandi
og netta skrofu á

40 cm
30 cm + 30
+ 10

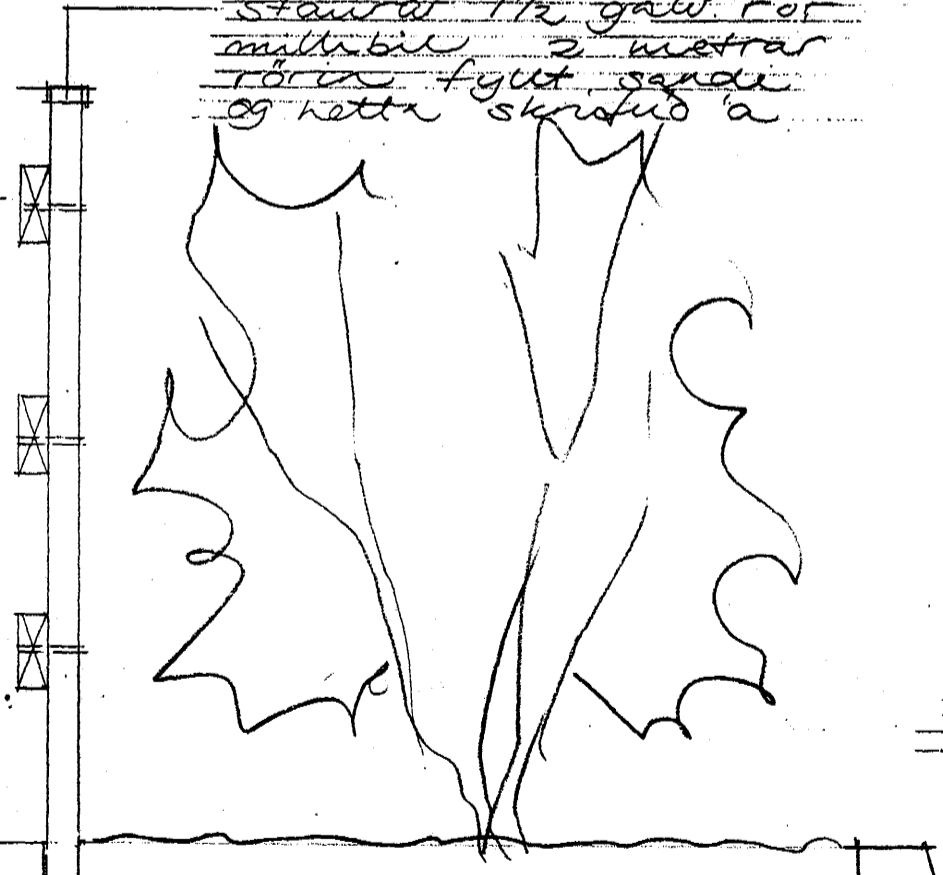

~~Bilastæði~~
Hjallabraut 33

HJALLABRAUT 33, HF
Girðing á Vöðumörku
1:200 1:10
17. 8. 1991

Landslags-
arkitektar
REYNIR VILHJÁLMSÓN FÍLA
BRAINN HAUSSÓN FÍLA.

Þ. Ö.