


Skýringar

- VC: vamssalemi : 100/100.
- HI: Handlaug . 32/40.
- B: Bæker 40/50.
- pv: þvottavél 40/50.
- sv: stotvaskur 40/50.
- Ev: Eldhúsvaskur 40/50.
- s: svalnidurfall
- þ: þaknidurfall.
- H: Hreinsistykki, sett neðst
- o Lóðrétta stofna.

Notuð eru fallrör og greinrör innanhúss úr plasti (polypropýlen). Rörin séu einangruð með 10mm. glerullarmottum og vatnið sisalpappa eða plastduk. Á vamssalemum eru 5-skitalar.

Halli greinröra 50<sup>mm</sup>.

Efni og frágangur lagna sem og pípuviðdír fylgi reglum um holræsalaqnrir í Ruk, nema viðurkenndar sérreglur leyfi annað.

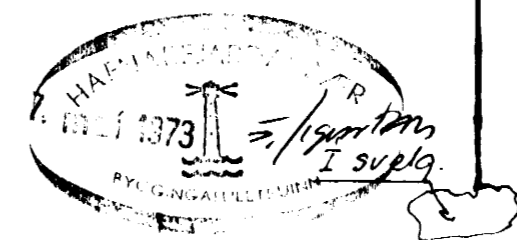

Tengd í holræsu utanhúss

Benedikt B. Siquiðsson vertetr.		
Hjallabraut nr. 37-Hf.		
M.	1.50	Frærennslisloqnr
D.	9. apr. '73	Leiðslukerti
Nr.	4. bl.	Þam. B. Siquiðsson

Stofnar eru séðir úr viðkomandi herbergi (staðið framom við tækin).