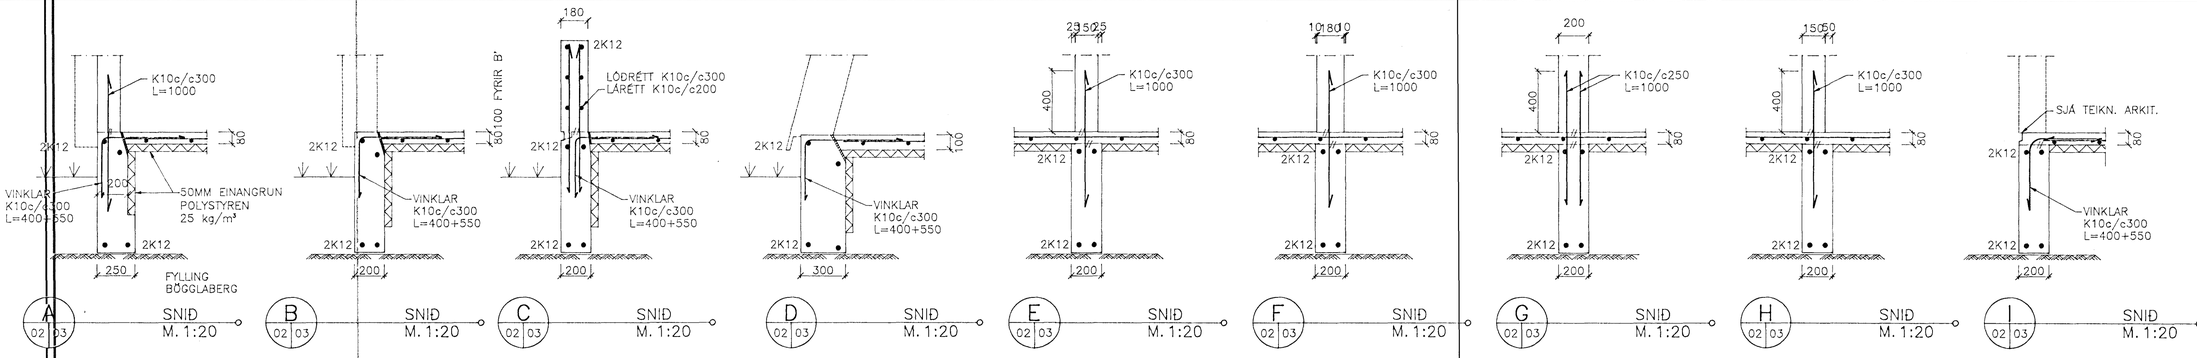

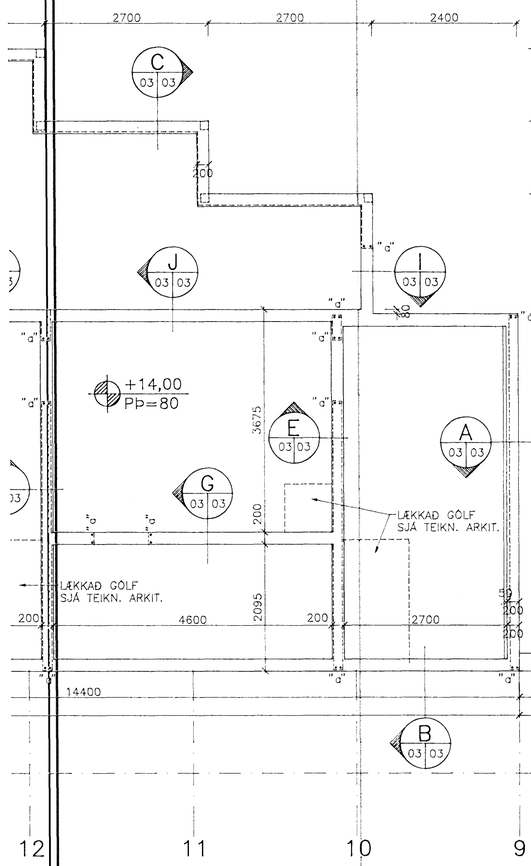

GRUNNMYND, SUÐUR HLUTI 1:50

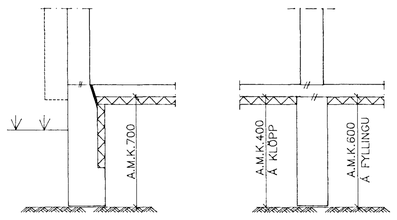

LÁGMARKSÞYKKT FYLLINGAR UNDIR UNDIRSTÖÐUR SÉ 300MM SJÁ BLAÐ NR. 01

KENNISNIÐ VEGNA UNDIRSTÖÐUBOTNS

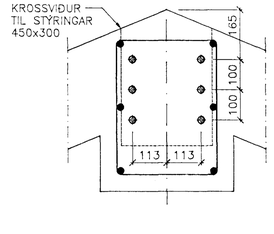

STAÐSETNING INNSTEYPTRA SNITTTEINA 1:10

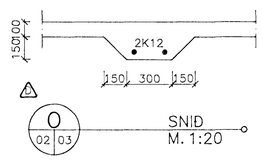

Í MIÐJA GRUNNPLÖTU KOMI K10c/c300# EÐA BENDINET K189

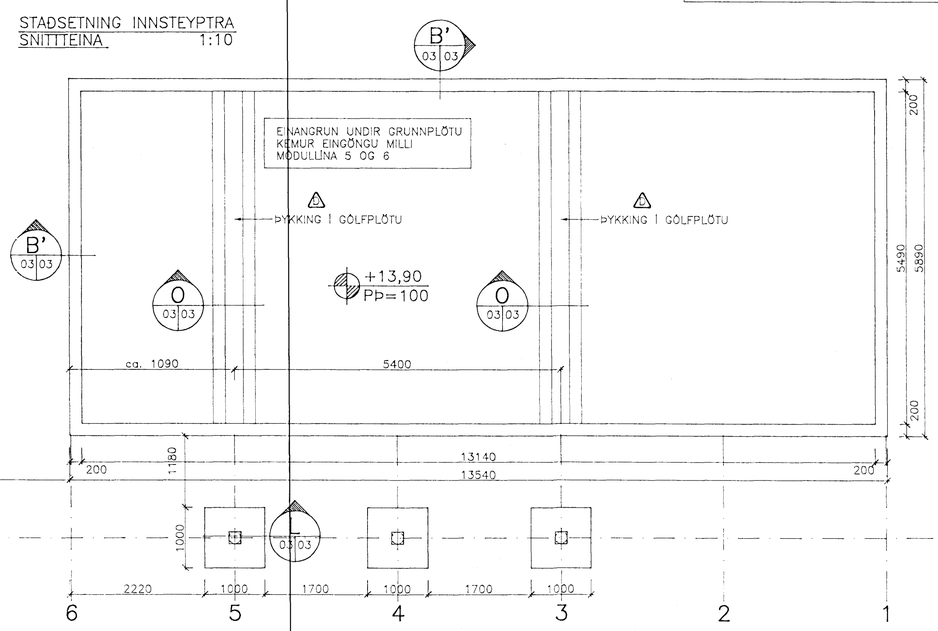

SKÝRINGAR OG FLEIRA SJÁ BLAÐ NR. 01

Byggingafulltrúi Hafnarfjarðar
Afgreitt þann
16 DES. 1996
Sigurbjartur Halldórsson

Nr.	Dags:	Breyting:	Af:
D	26.11.1996	ÞYKKING Í PLÖTU	ASÞ
C	16.11.1996	PLÖTUÞYKKT	ASÞ
B	8.10.1996	UNDIRSTÖÐUR Í FJÖLNÝTISAL	ASÞ
A	25.09.1996	ÝMSAR BREYTINGAR	ASÞ

HJALLABRAUT 51, HAFNARFIRÐI

UNDIRSTÖÐUR
GRUNNMYND, SUÐURHLUTI OG SNIÐ

VERKÞJÓNUSTA KRISTJÁNS ehf
Reykjavíkurvegur 68, 220 Hafnarfjörður Sími 565-2100 Fax 565-4050

Hannað: KS/ASÞ	Teiknað: ASÞ	Mælkv.: 1:50,1:20	Verk nr.: 613
Samb.:		Dags.: AGU.'96	Flokkur: B GU Blað nr.: 03 D