



Sigríður Magnúsdóttir

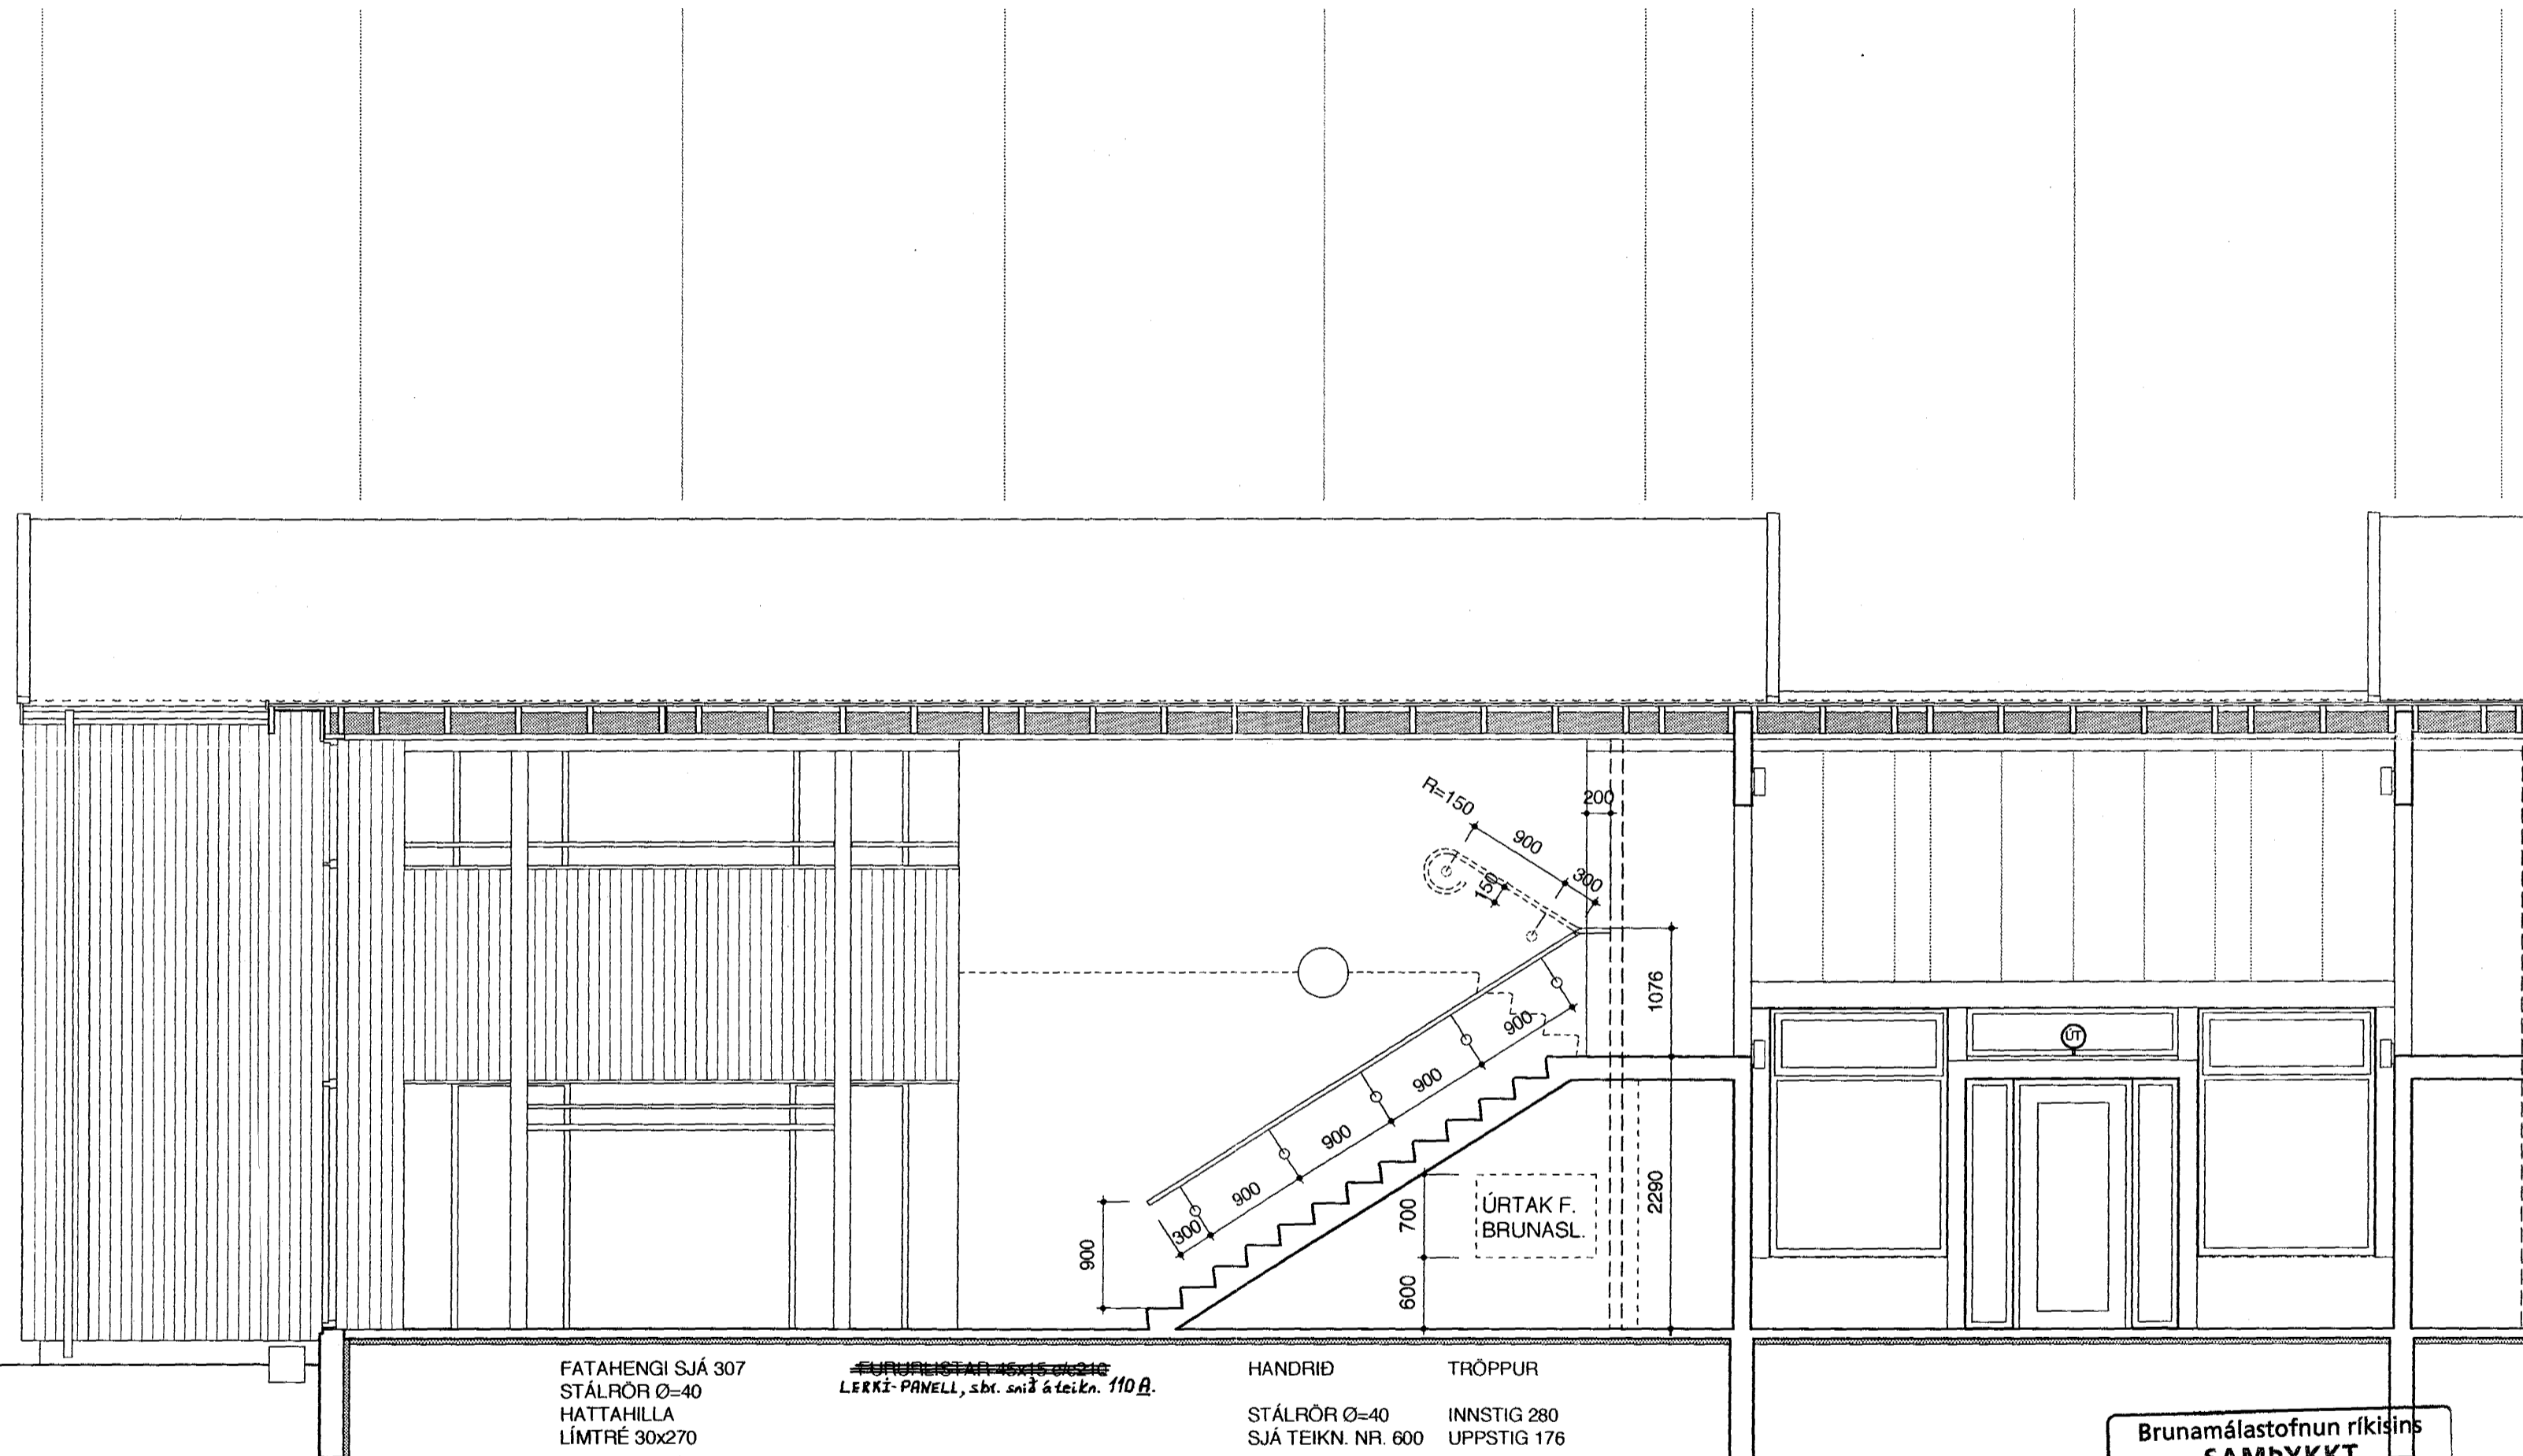

C. 15.7.1997 PANILL INNI Í LÍNU D

**NÝTT HRAUNBYRGI
Á VÍÐISTAÐATÚNI**
HJALLABRAUT 51

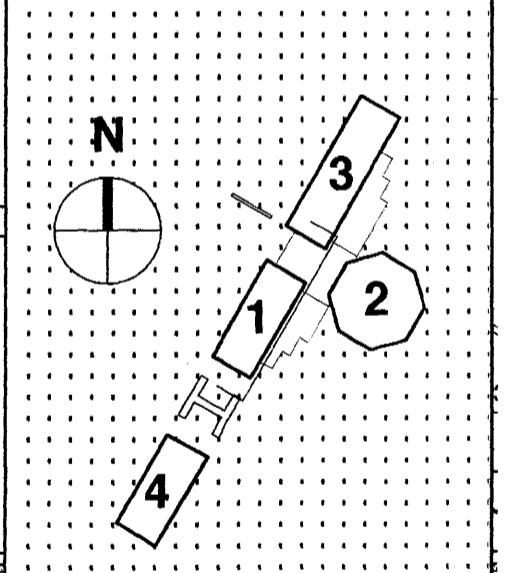

FATAHENGI SJÁ 307
STÁLROÐR Ø=40
HATTAHILLA
LÍMTRÉ 30x270

~~HUNDISTAR 45x45x216~~
LERKI-PANELL, sbr. snið á teikn. 110 B.

HANDRIÐ
STÁLROÐR Ø=40
SJÁ TEIKN. NR. 600

TRÖPPUR
INNSTIG 280
UPPSTIG 176

Brunamálastofnun ríkisins
SAMPYKKT
m. fylgisskrá sbr. fylgubréf
11 AUG. 1997
Steinar Harðarson
Steinar Harðarson

VINNUTEIKNINGAR

SNÍÐ
L D-E
HÚSHLUTI: 1. 2.
MÆLIKVARÐI: 1:50
DAGSETNING: 25.11.1996
TEIKNINGANÚMÉR: 254C
SÍÐAST LAGFÆRT: 15.7.1997