

Samþykkt þann
13 OKT. 1997

Byggingatulltrúinn í Hafnarfirði
Erlendur Hjálmarsson

SJA BRÉF BRUNAM ST 11/8/97
STIMPILREITUR

TEIKNISTOFAN

T R Ö Þ

SIGRÍÐUR MAGNÚSDÓTTIR ARK.FAÍ.
HANS-OLAV ANDERSEN FAÍ. MNAL.
©
BURUDVN, 1, N 1350 LOMMEDELEN
NORGE. SÍMI OG FAX: +47 6756 3549


Sigríður Magnúsdóttir

FLATARMÁLSÚTREIKN. 1.HÆÐ
Heildarflatarmál: 467.1 m²
Gólfflatarmál: 415.2 m²
Flatarmál veggir: 51.9 m²
Netto / Brutto: 0.89

BREYTINGAR:

A. 17.7.1997:
BR. GÓLFKÓTI
BR. ÚTFÆRSLA SKÁSÚLUR UNDIR PAKI
STEYPTUR VEGGUR MILLI LÍNU 10, 12
PYKKRI STEYPTUR VEGGUR MILLI
LÍNU 22 OG 23
BR. FLATARMÁL Í HERB. 110 OG 111
HERB. 107, HURÐ OPNAST INN
HERB. 108, HURÐ MINKUÐ
HERB. 307, HURÐ OPNAST INN
HERB. 306, HURÐ FLUTT
HERB. 202, STÆRRI TVÖFÓLD HURÐ
HLIDARHURDIR FALLA ÚT
BR. LJÓSFLATARMÁL

**NÝTT HRAUNBYRGI
Á VÍÐISTADATÚNI**
HJALLBRAUT 51

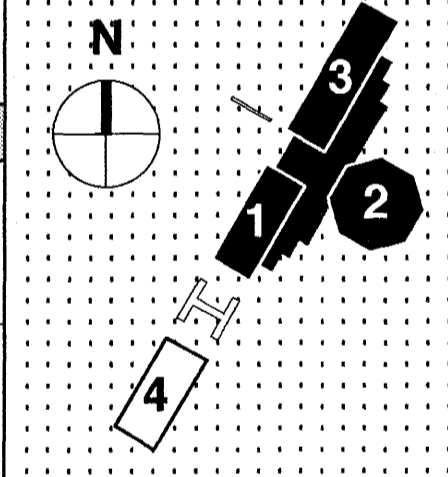

ADALTEIKNINGAR

**GRUNNMYND
1.HÆÐ**

HÚSHLUTI: 1-3
MÆLIKVARÐI: 1:100
DAGSETNING: 10.6.1996
TEIKNINGANÚMÉR: 102A
SÍÐAST LAGFÆRT: 17.7.1997

