



Samþykkt þann

13 OKT. 1997

Byggingafultrúinn í Hafnarfirði  
Erlendur Hjálmarsson

TEIKNISTOFAN


T R Ö Ð

SIGRÍÐUR MAGNÚSDÓTTIR ARK.FAÍ.  
HANS-OLAV ANDERSEN FAÍ. MNAL.

BURUDVN. 1, N 1350 LOMMEDALEN  
NORGE. SÍMI OG FAX: +47 6756 3549

STIMPILREITUR




*Sigríður Magnúsdóttir*

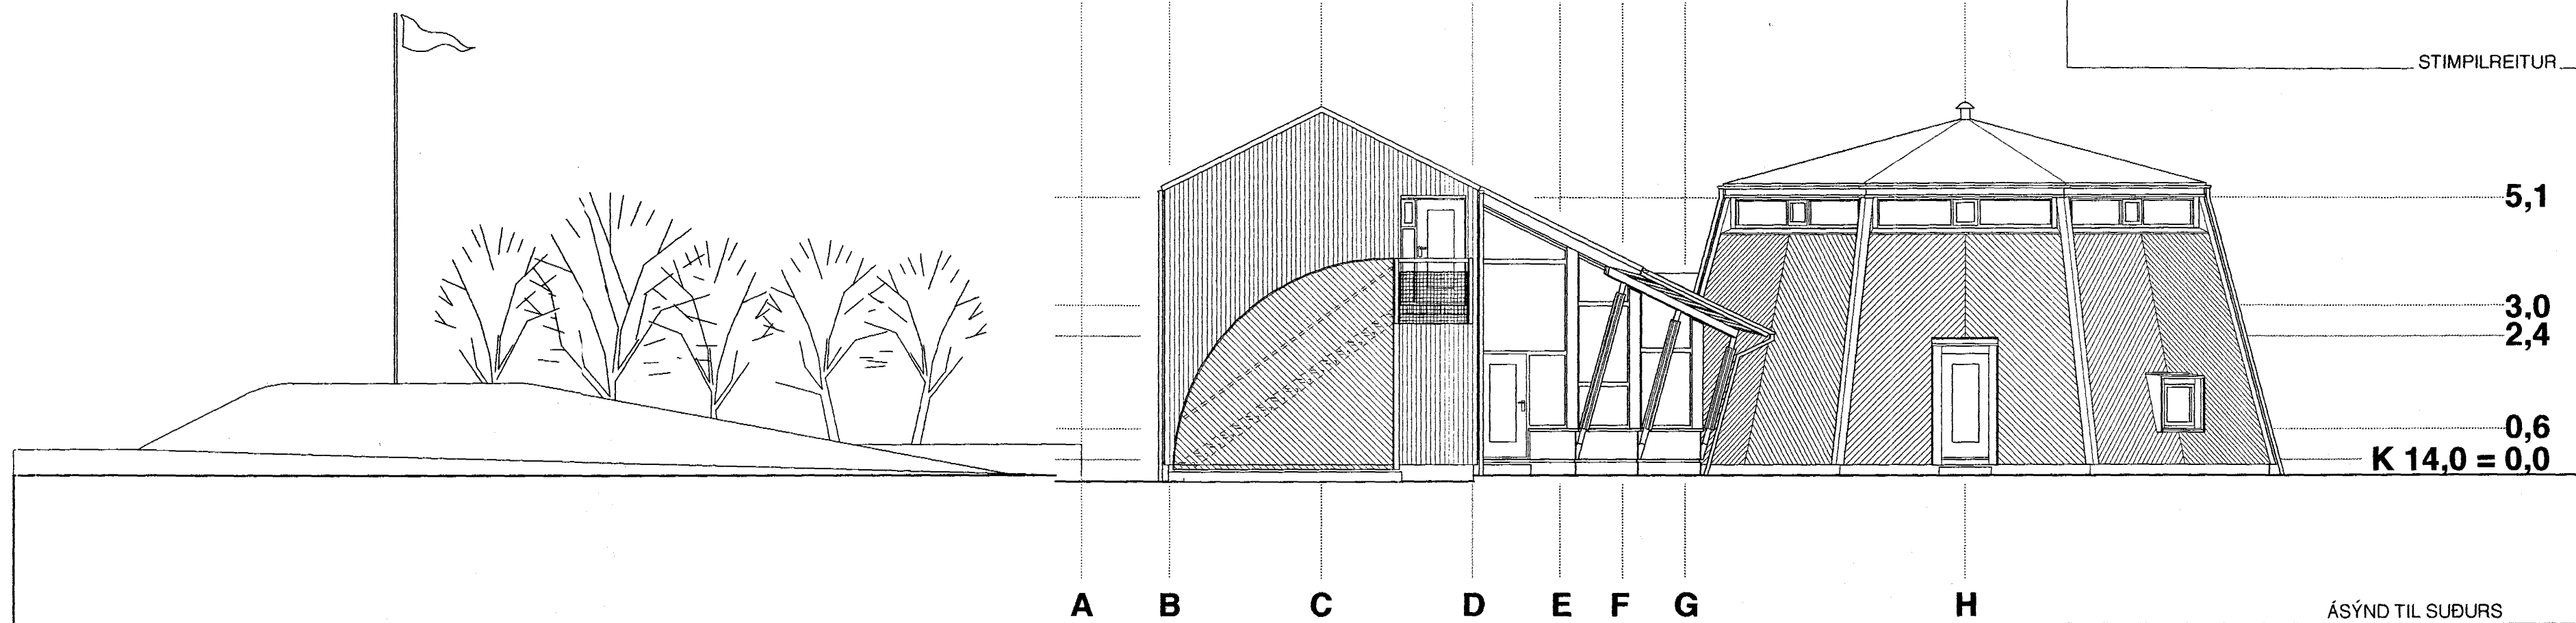

BREYTINGAR:

- A. 17.7.1997:
- BR. GÓLFKÓTI
- MINNI PANILBORD Í KLÆÐNINGU
- BR. ÚTFÆRSLA HANDRÍÐS
- RÝMINGARSTIGA OG SVALA
- BR. ÚTFÆRSLA SKÁSÚLU
- LOFTTÚÐA Í LÍNU H/16
- GLUGGI Í HURÐ Í LÍNU H
- LÖÐRÉTTIR GLUGGAR Í FJÖLNÝTISAL
- ÁSÝND TIL VESTURS:
- BR. ÚTLIT GLUGGA VIÐ LÍNU 15-17

NÝTT HRAUNBYRGI  
Á VÍÐISTAÐATÚNI  
HJALLABRAUT 51

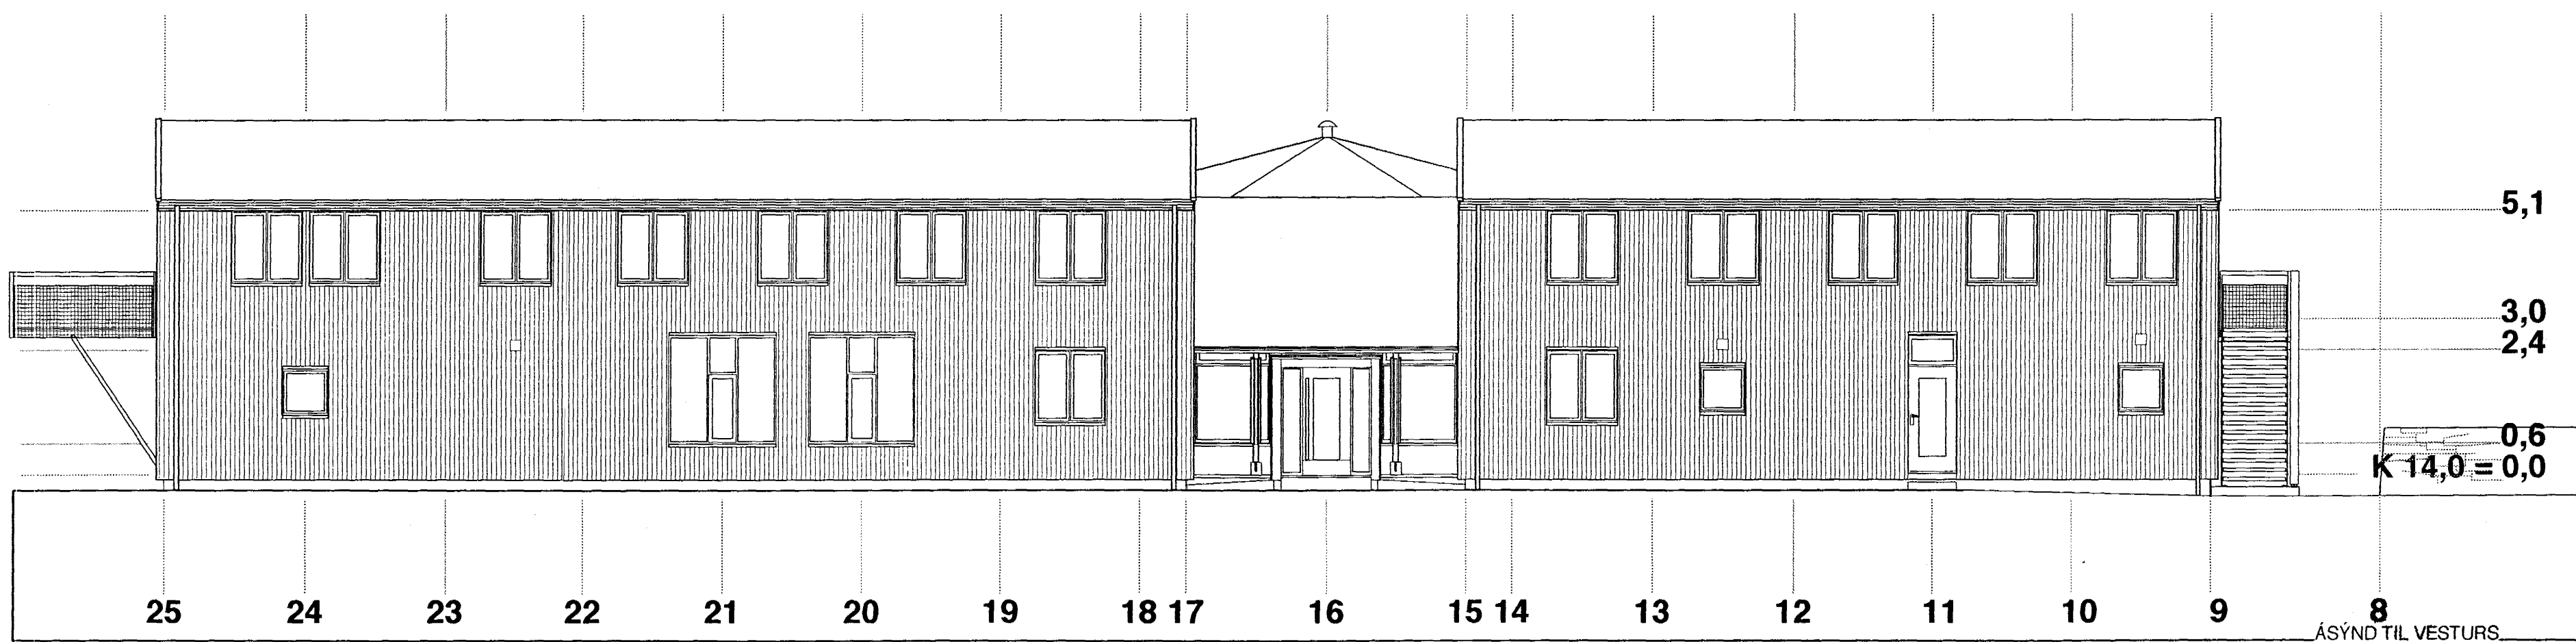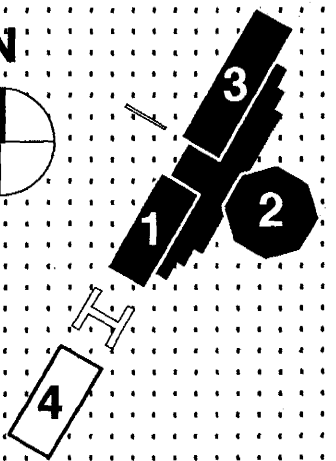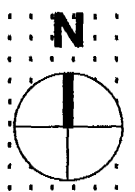

ADALTEIKNINGAR

ÚTLITSMYNDIR  
SUÐUR, VESTUR

- HÜSHLUTI: 1 - 3
- MÆLIKVARÐI: 1:100
- DAGSETNING: 10.6.1994
- TEIKNINGANÚMÉR: 105A
- SÍÐAST LAGFÆRT: 17.7.1997