



Samþykkt þann

13 OKT. 1997

Byggingafulltrúinn í Hafnarfirði
Erlendur Hjálmarsson

TEIKNISTOFAN


T R Ö Ð

SIGRÍÐUR MAGNÚSDÓTTIR ARK.FAÍ.
HANS-OLAV ANDERSEN FAÍ. MNAL.

BURUDVN. 1, N 1350 LOMMEDALEN
NORGE. SÍMI OG FAX: +47 6756 3549

STIMPILREITUR


Sigríður Magnúsdóttir

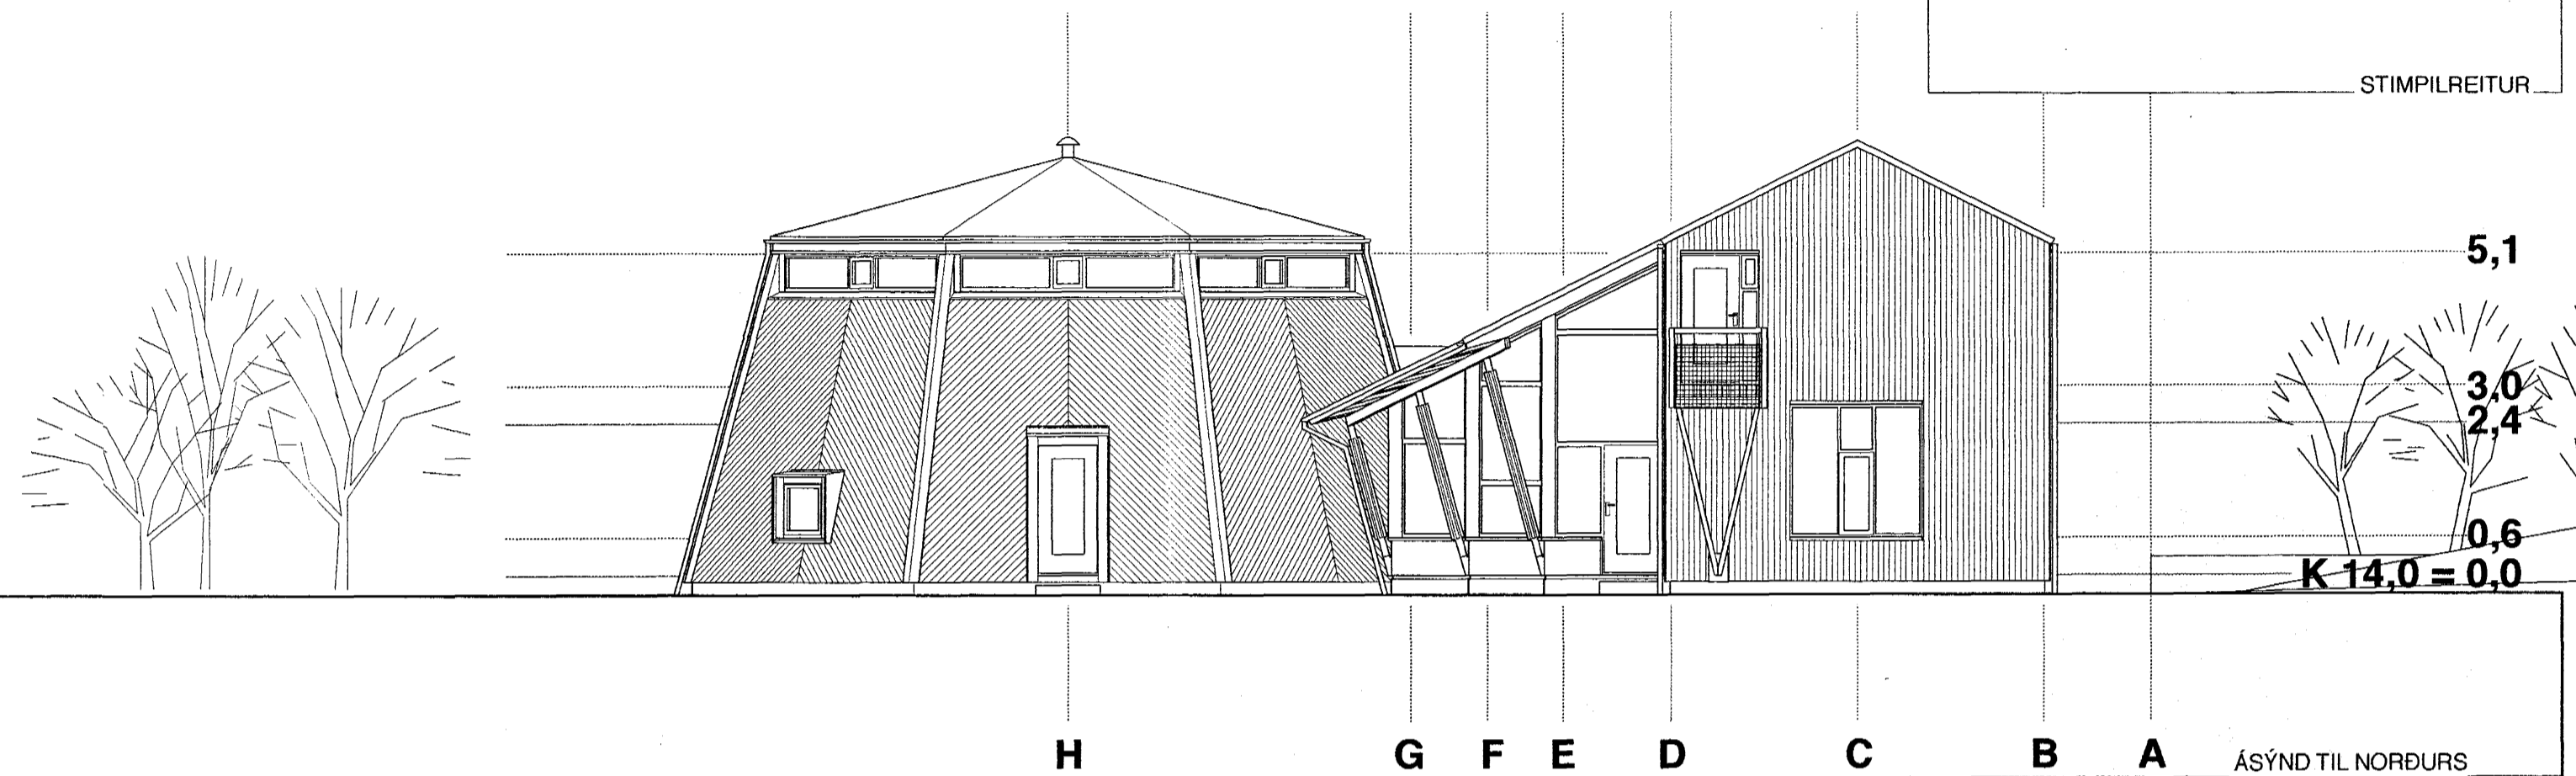

BREYTINGAR:

A. 17.7.1997:
BR. GÓLFKÓTI
MINNI PANILBORÐ Í KLÆÐNINGU
BR. ÚTFÆRSLA HANDRÍÐS
RÝMINGARSTIGA OG SVALA
BR. ÚTFÆRSLA SKÁSÚLU
LOFTTÚÐA Í LÍNU H/16
LÖÐRÉTTIR GLUGGAR Í FJÖLNÝTISAL

**NÝTT HRAUNBYRGI
Á VÍDISTAÐATÚNI**
HJALLABRAUT 51

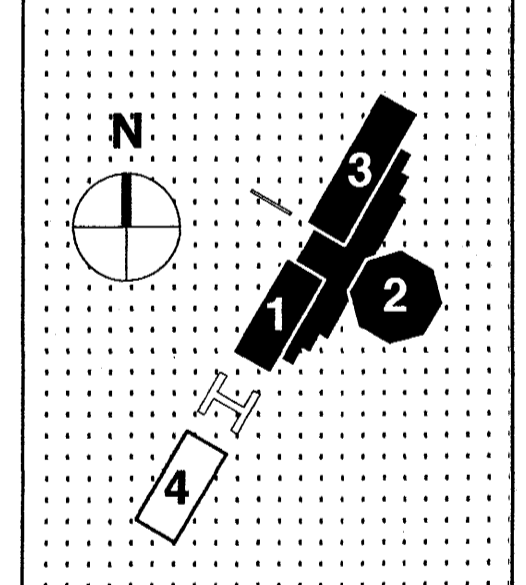

ÆDALTEIKNINGAR

**ÚTLITSMYNDIR
NORÐUR, AUSTUR**

HÚSHLUTI: 1 - 3
MÆLIKVARÐI: 1:100
DAGSETNING: 10.6.1996
TEIKNINGANÚMÉR: 106A
SÍÐAST LAGFÆRT: 17.7.1997

