



Samþykkt á fundi bygginga-
nefndar þ. 2. 13 1989
BYGGINGAFULLTRÚINN
Í HAFNARFIRÐI

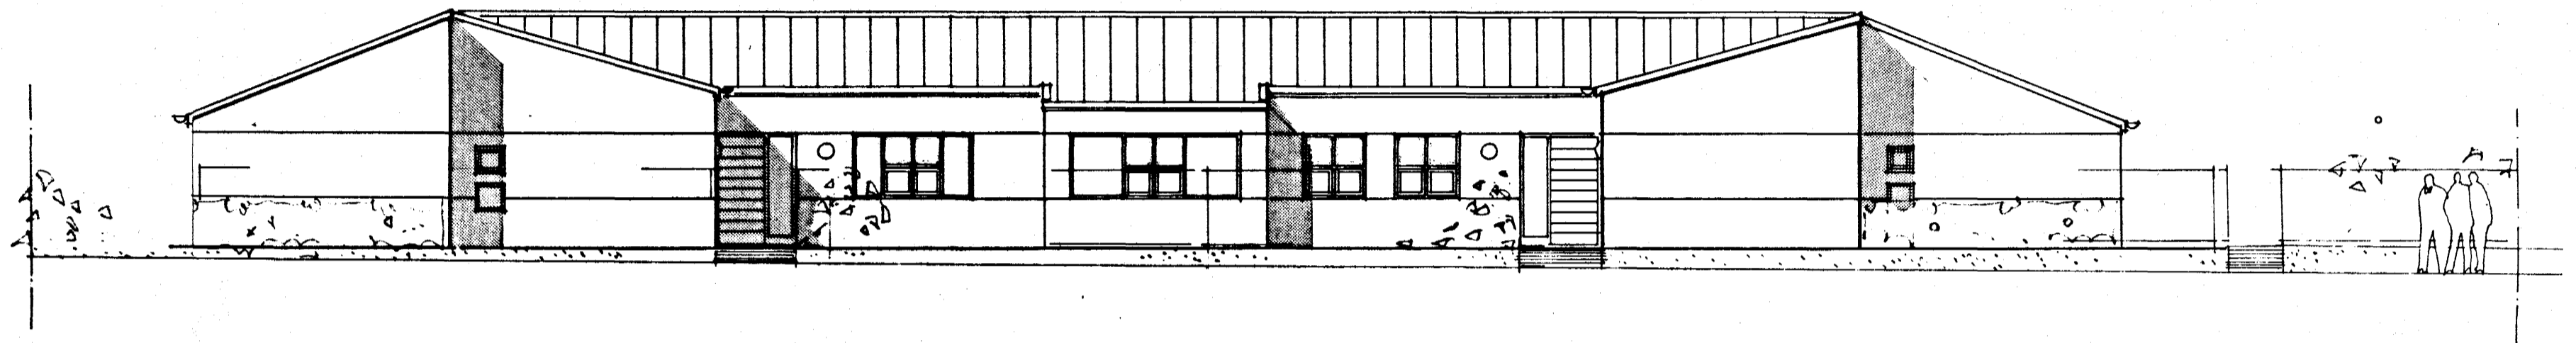

VESTURHLIÐ (að Hjallabraut)
mkv. 1:100

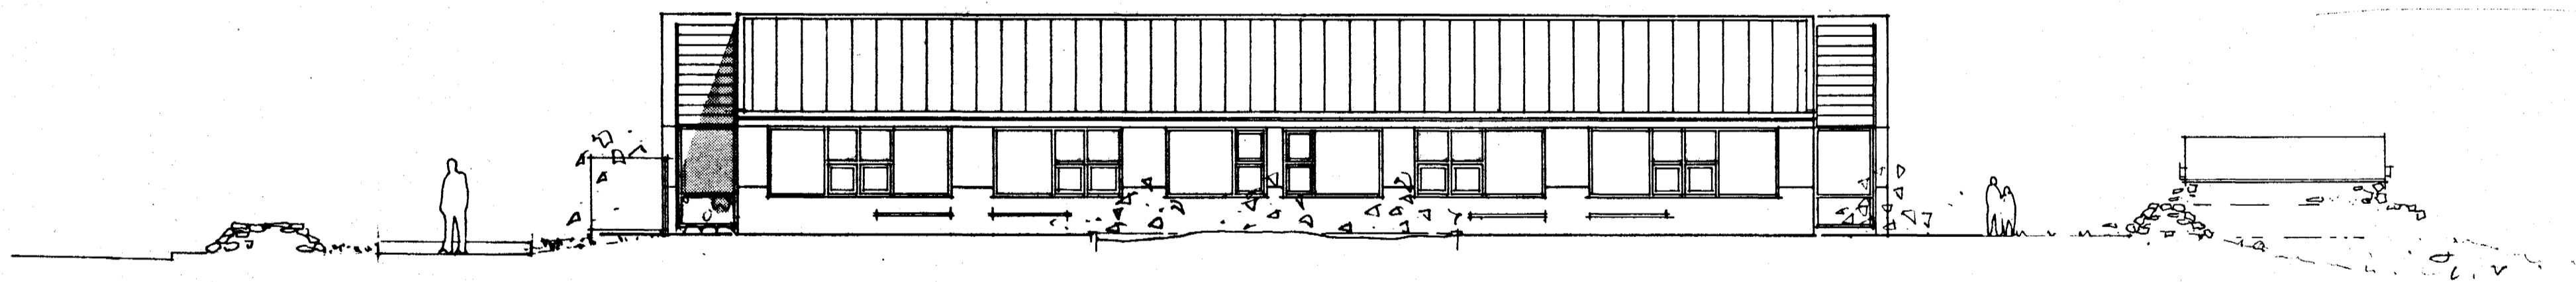

SUÐURHLIÐ
mkv. 1:100

DAGVISTUNARHEIMILI
HJALLABRAUT, HAFNARFIRÐI

Dags. FEB. 1989 Tekn.nr.
Mkv. 1:100
Breytingar MARS '89 03

OPNANLEG FÖG FÆRÐ 15.03.'89

Arkitektar sf

Laufásvegi 19
101 Reykjavík
Símar (91) 11010 - 19580

Arni Friðriksson arkitekt FAI
Páll Gunnlaugsson arkitekt FAI
Valdimar Harðarson arkitekt FAI

Páll Gunnlaugsson Valdimar H.