


Samþykkt á fundi bygginga-
nefndar þ. 19.5.1976
BYGGINGAFLTRÚINN
I HAFNARFIRÐI

Ganga skal frá opnu
elektrofni á kammurum við
afþakningu

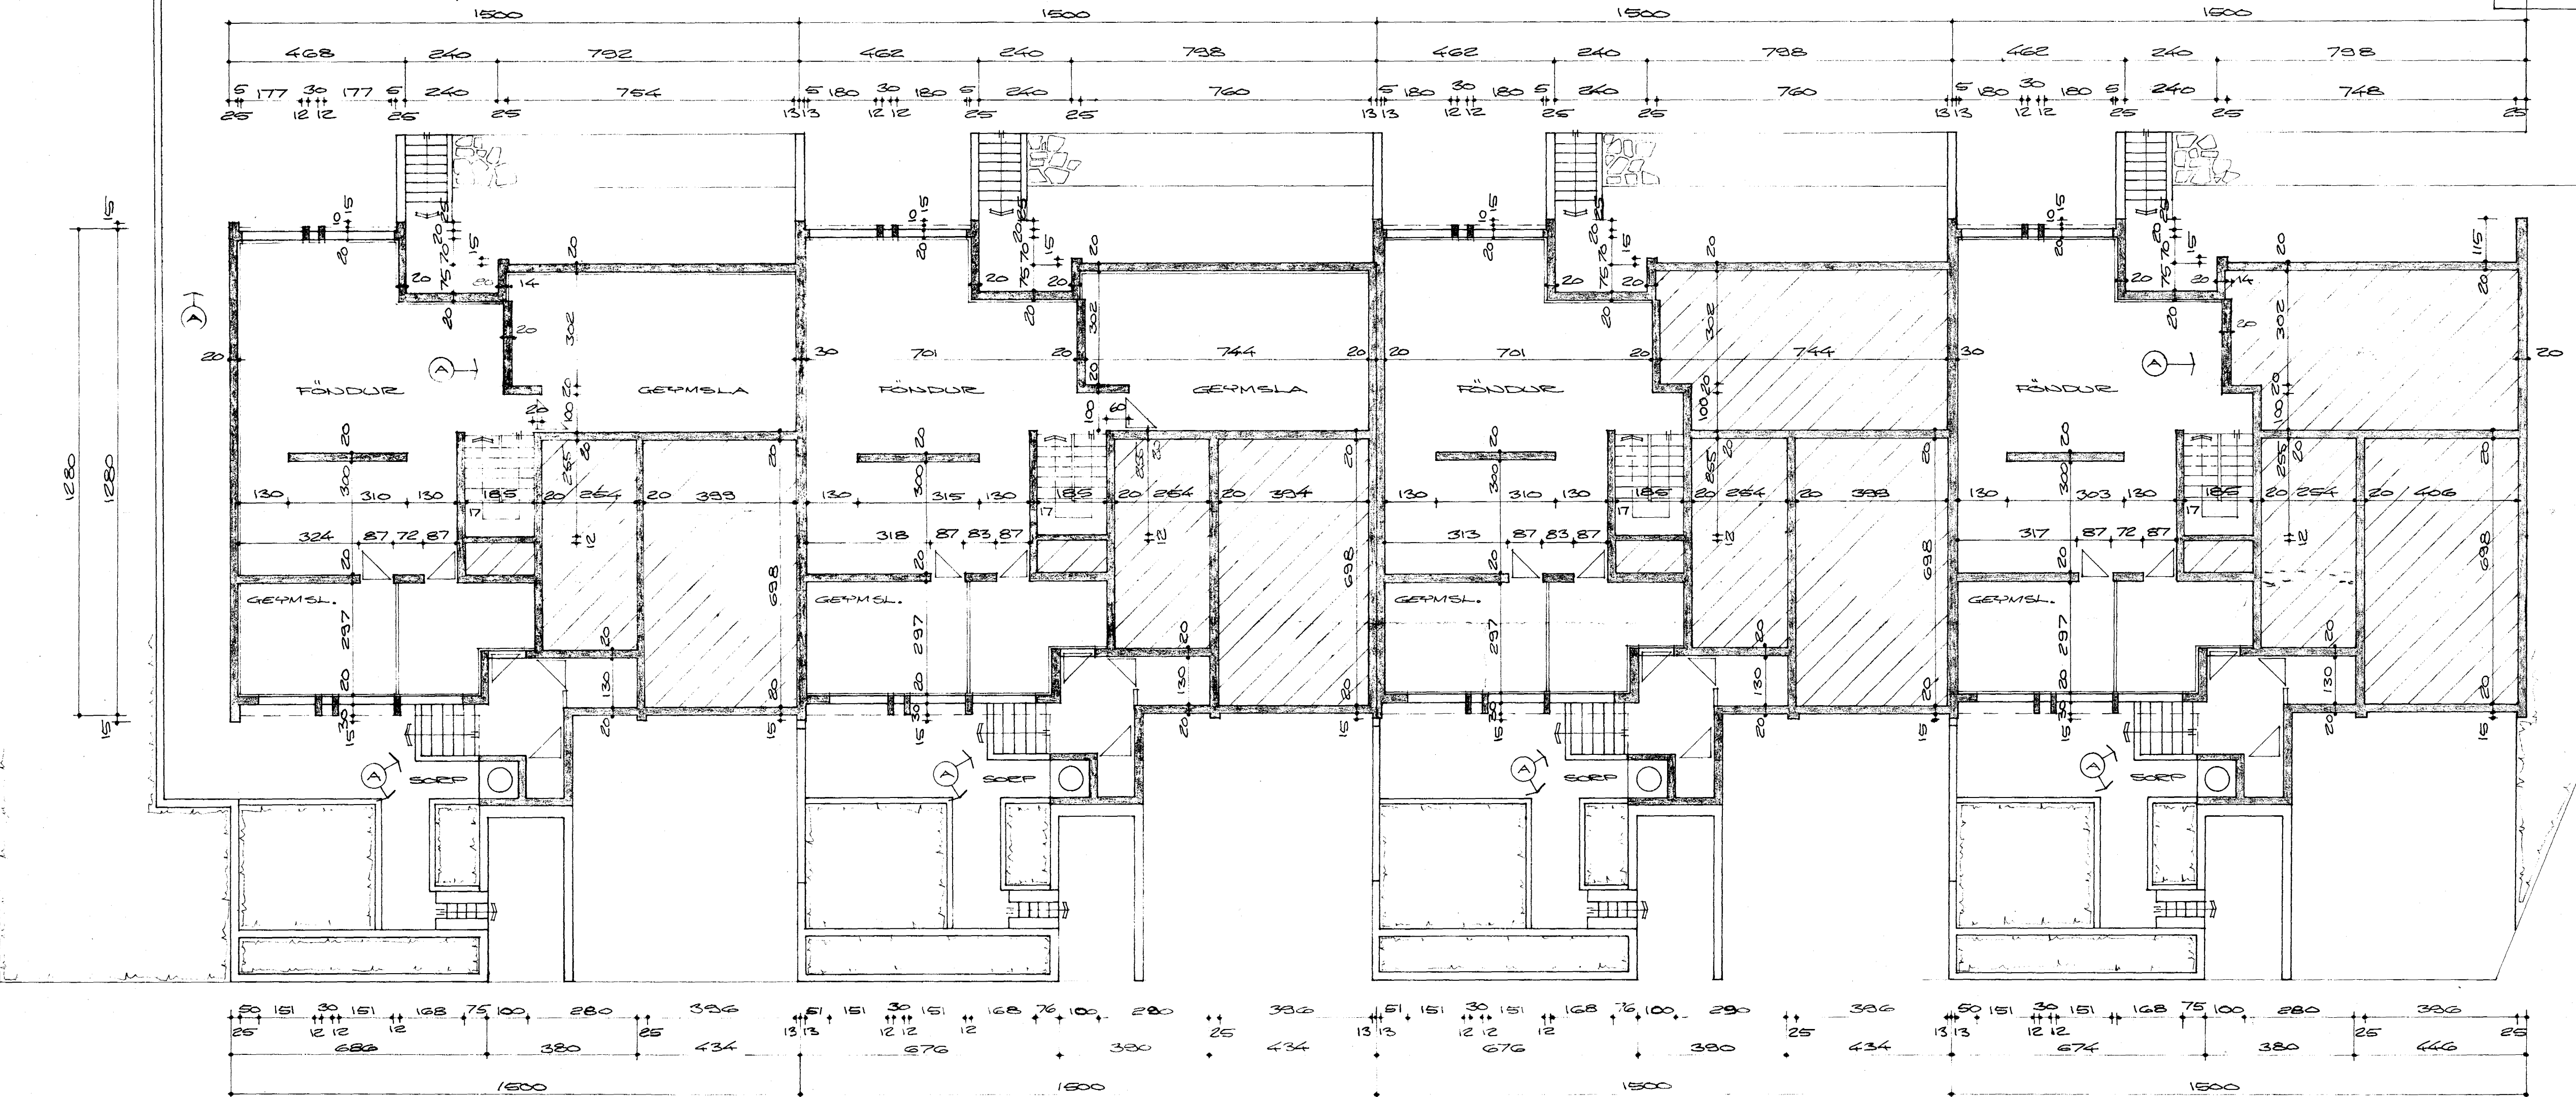

HJALLABRAUT
N

GEUJNMUND KJALLARA

Ⓐ BEYTT 3.6.1976, SÖÁ
TEIAND AF UNDRSTÖÐUM
BEYTT 19.5.1976

HJALLABRAUT NR. 58-64, M=1:100
HAFNARFIRÐI Í MAÍ 1976
ARNARHEIÐUNI 47, 50587

Arnar Magnússon FVF