




Samþykkt þann


0 2 SEPT. 2002

Byggingafultrúinn í Hafnarfirði
F.h. Kristján Þórarinnsson

Handwritten initials

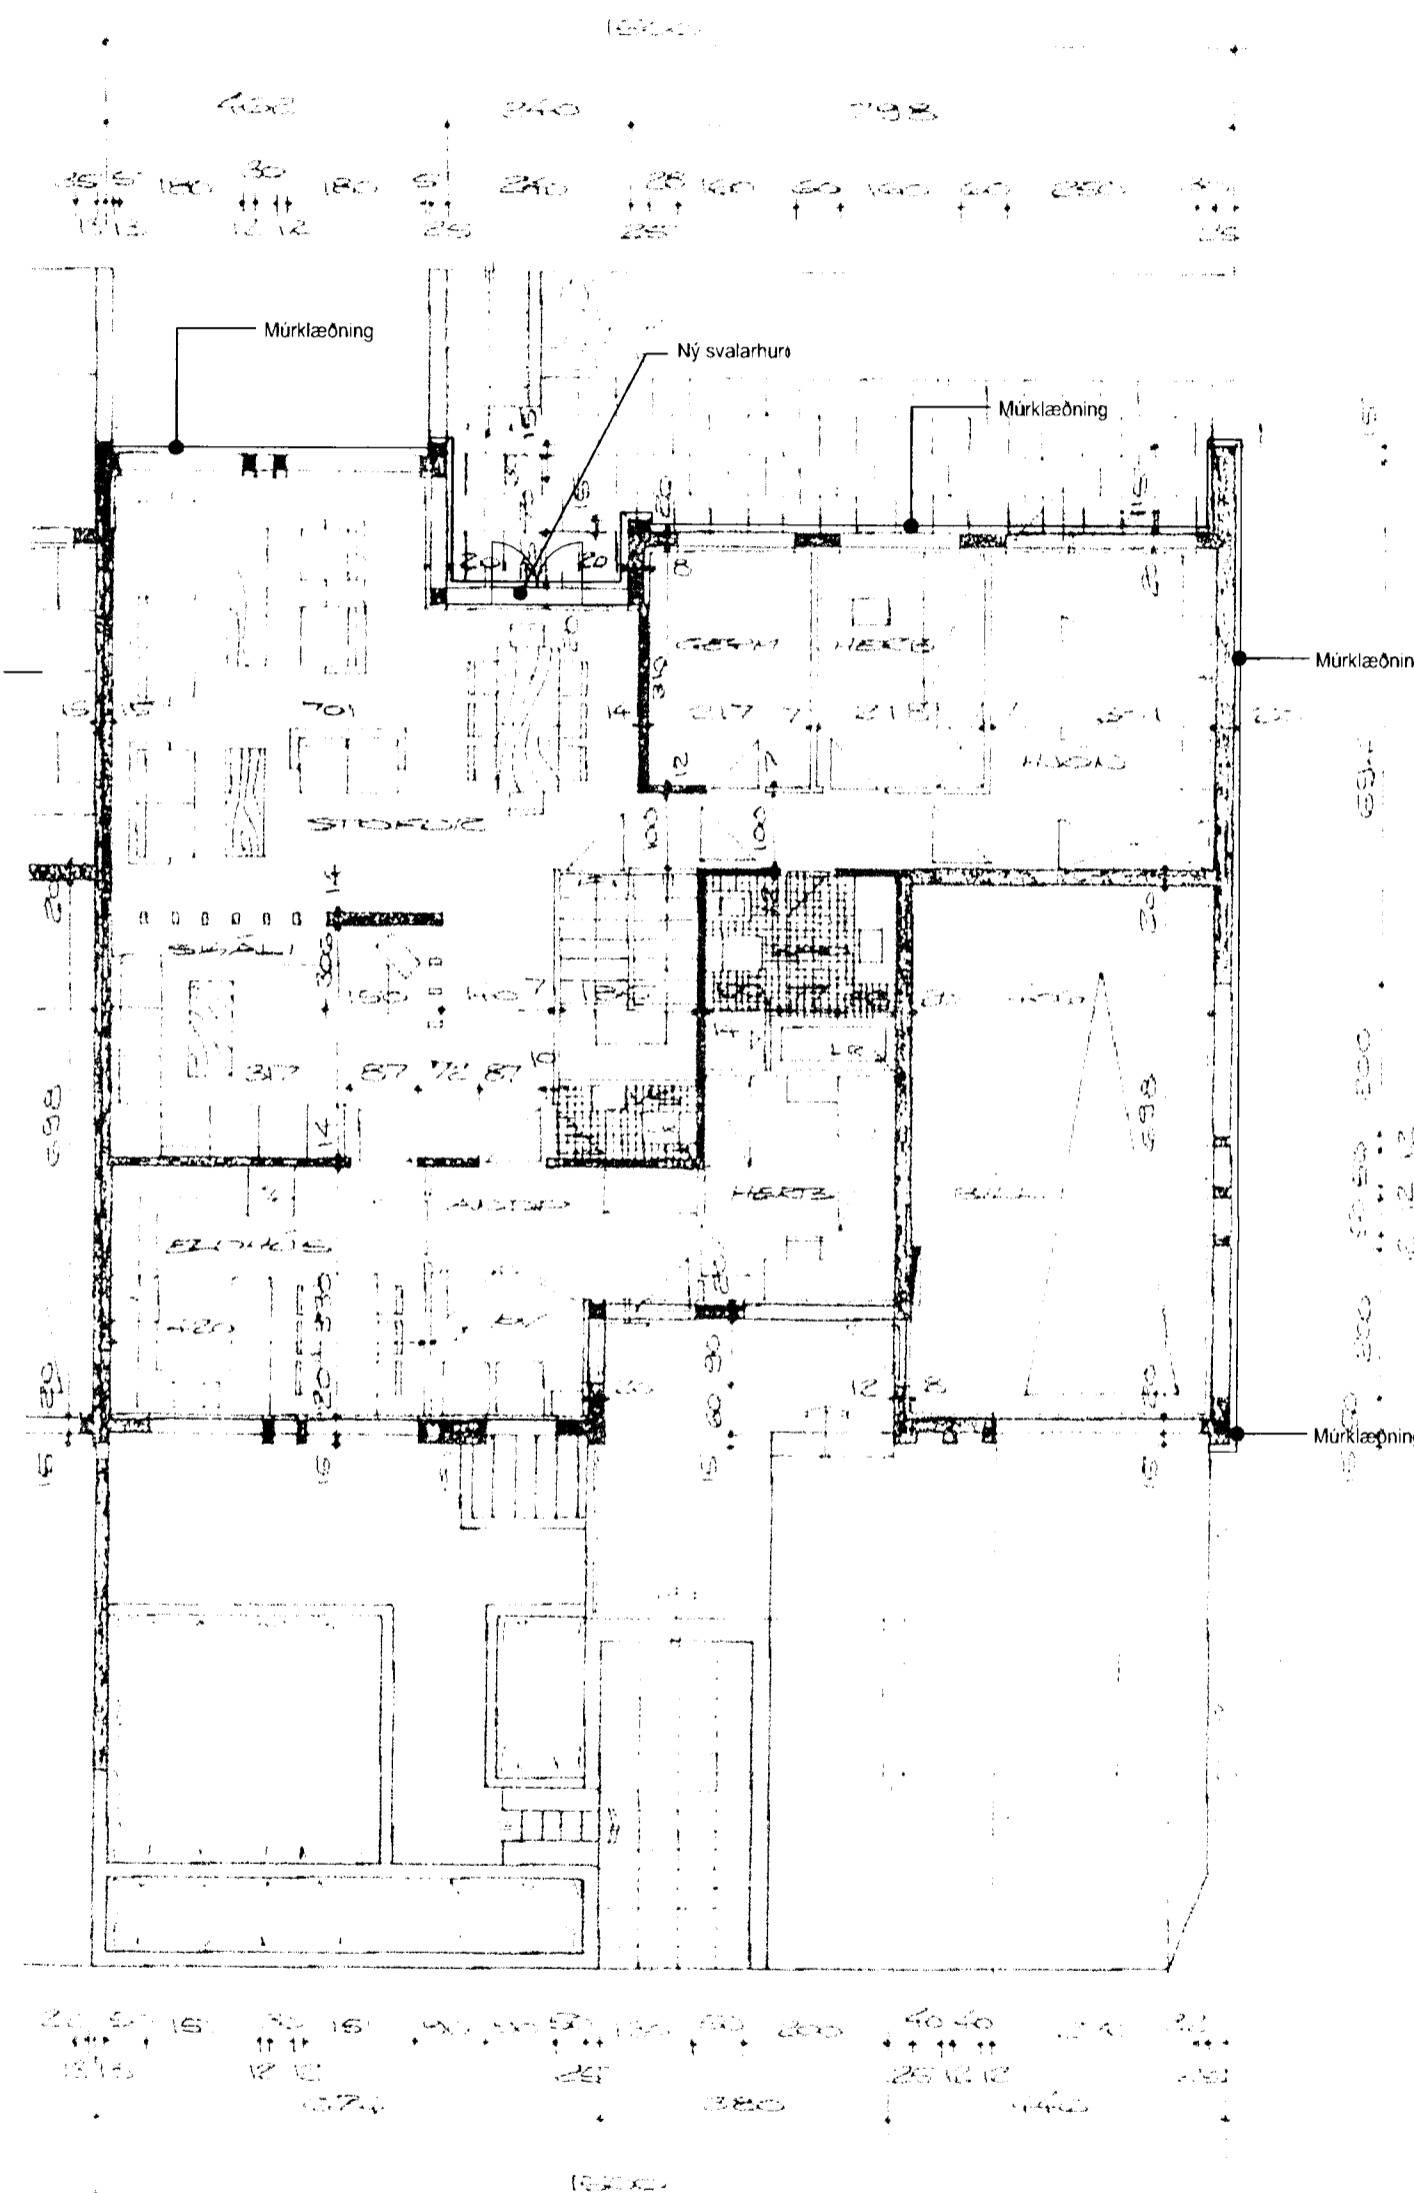

Grunnmynd

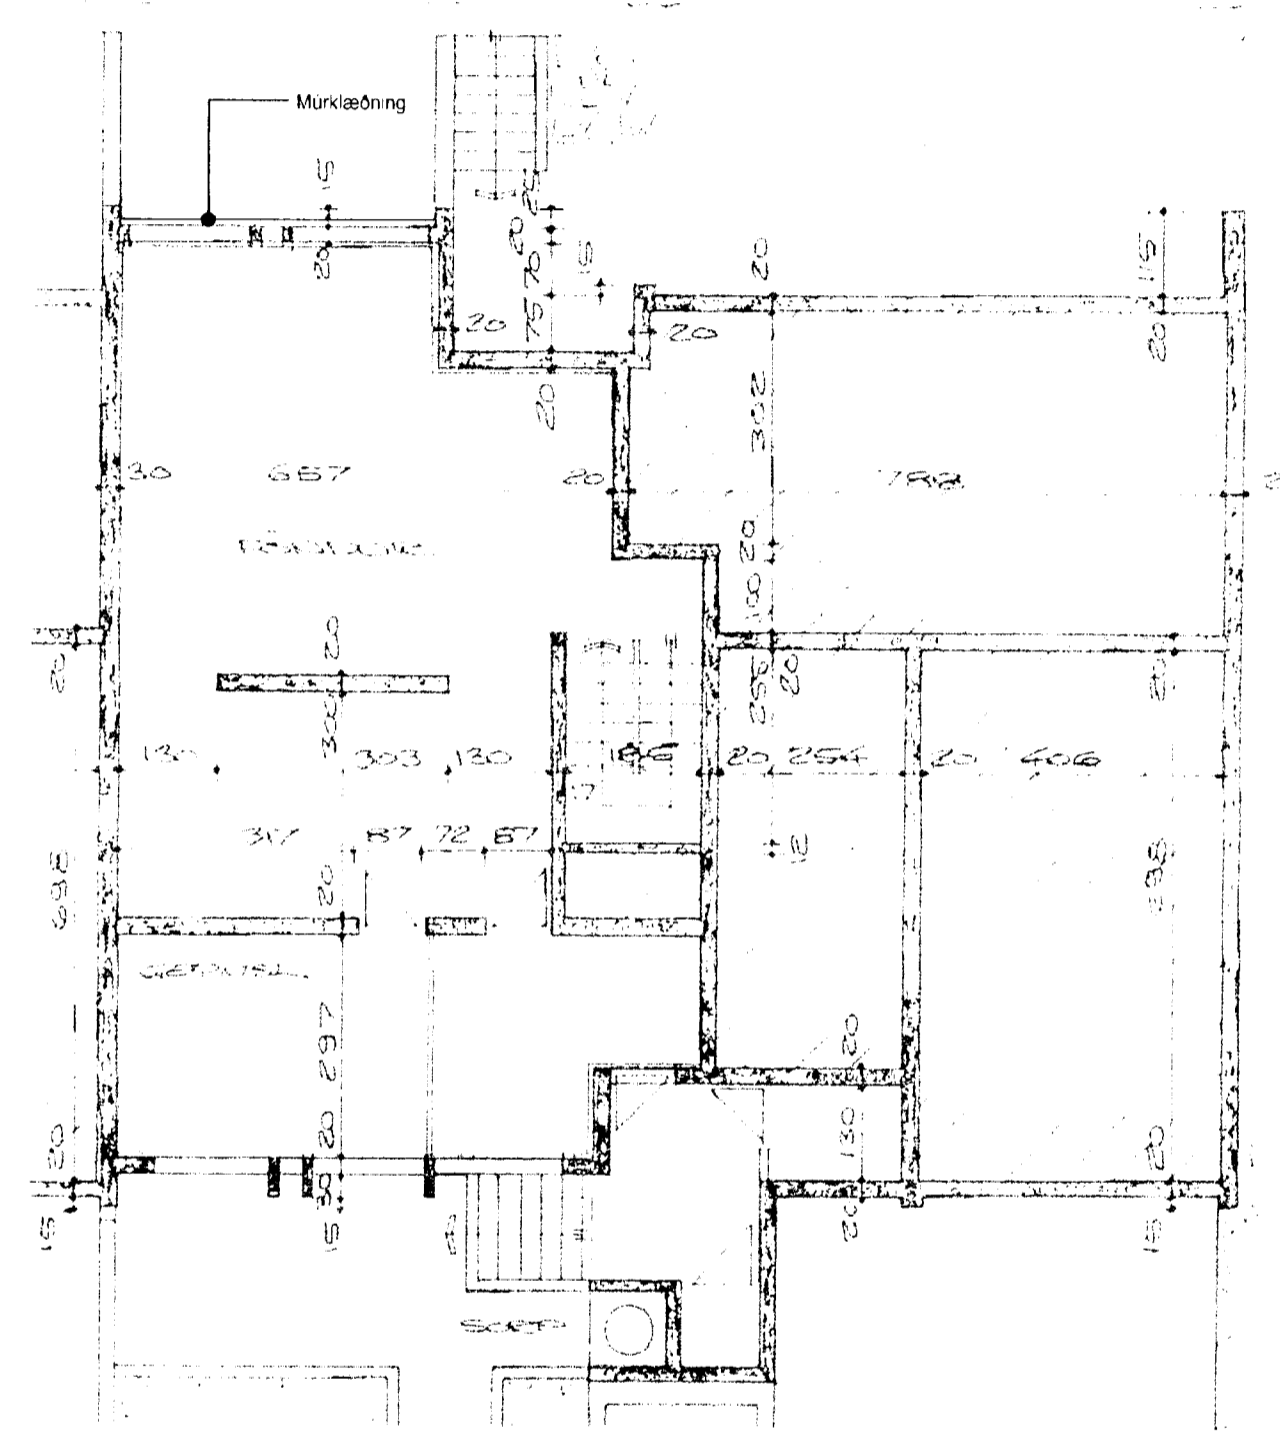

Grunnmynd kjallara



Afstöðumynd mál: 1/500

Skýringar:

Suðvestur og norðaustur hliðar eru einangraðar að utan með 50mm einangrun og klæddar með múrkerfi, málað að utan með litum í samráði við aðra eigendur. Klætt er ofan á veggj sem stand upp úr þaki með aluzink flasningum.

Stækkun á húsi:	Kjallari:	0,30 m2	0,25 m3
	1. Hæð:	2,10 m2	7,17 m3
	Alls stækkun	2,40 m2	4,42 m3

001
Hjallabraut 64
Grunnmyndir/ afstöðumynd

Handwritten signature
hanna?/tekn: 11/5A mkv: 1/00
dags: 07.08.2007 verknr.: 02/3

