HJALLABRAUT NR. 66

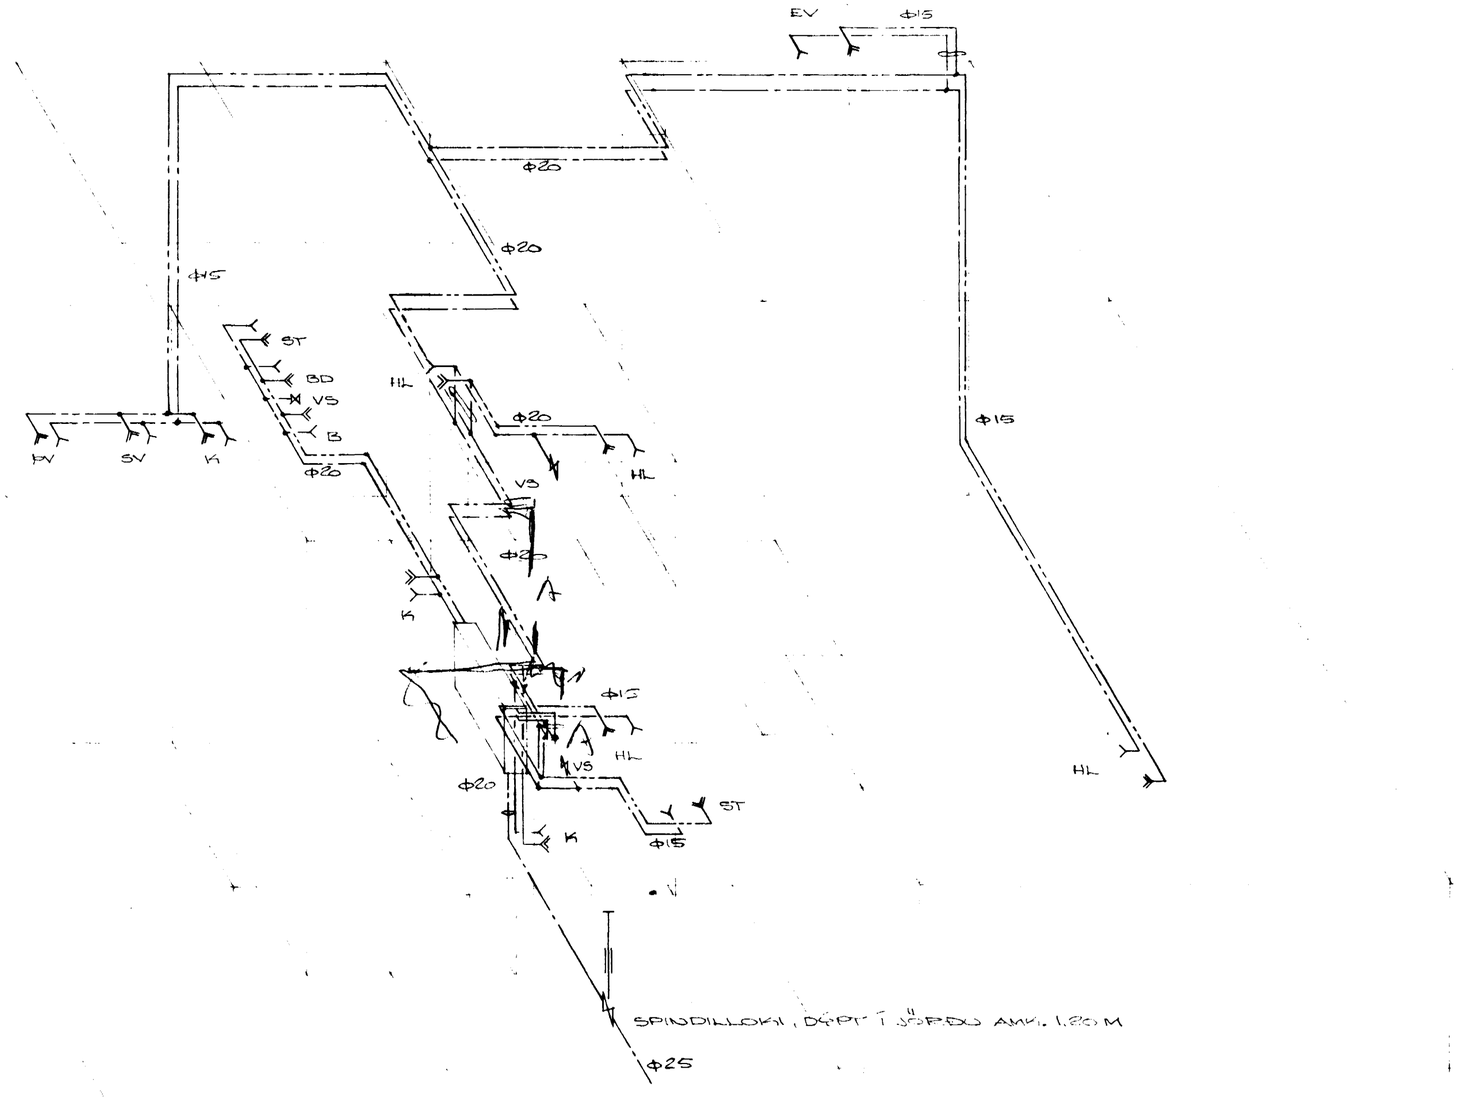

RÚMMYND

SKÝRINGAR

PÍPUR SÉU GALVANISERAÐAR MEÐ SKRÚFUÐUM TENGISTYKKJUM.
PÍPUR SKAL EINANGRA MEÐ 2 CM GLERULLARHÖLKUM OG VERJA MEÐ PLASTDÚK.
KALDAVATNSPÍPUR VERJIST MEÐ SÍSALPAPPA ÁÐUR EN EINANGRAÐ ER.
NEYSLUVATNSKERFI SKAL PRÝSTIPRÓFA VIÐ 8 KG/CM² PRÝSTING Í 24 TÍMA.
EFNI OG FRÁGANGUR SÉ Í SAMRÆMI VIÐ REGLUGERÐ FYRIR VATNSVEITU REYKJAVÍKUR.

HJALLABRAUT NR. 66

HAFNARFIRÐI Í JANÚAR 1977
ARNARHRAUNI 47 50587

NEYSLUVATNSKERFI
RÚMMYND

Agnes Magnusson, ÍVÍ

BREYTT 23.5.1977

1