


Ganga skal frá önnu
eldstöð í samráði við
sökkviðsýjara

Lofki þarf smíðar. í kjall.

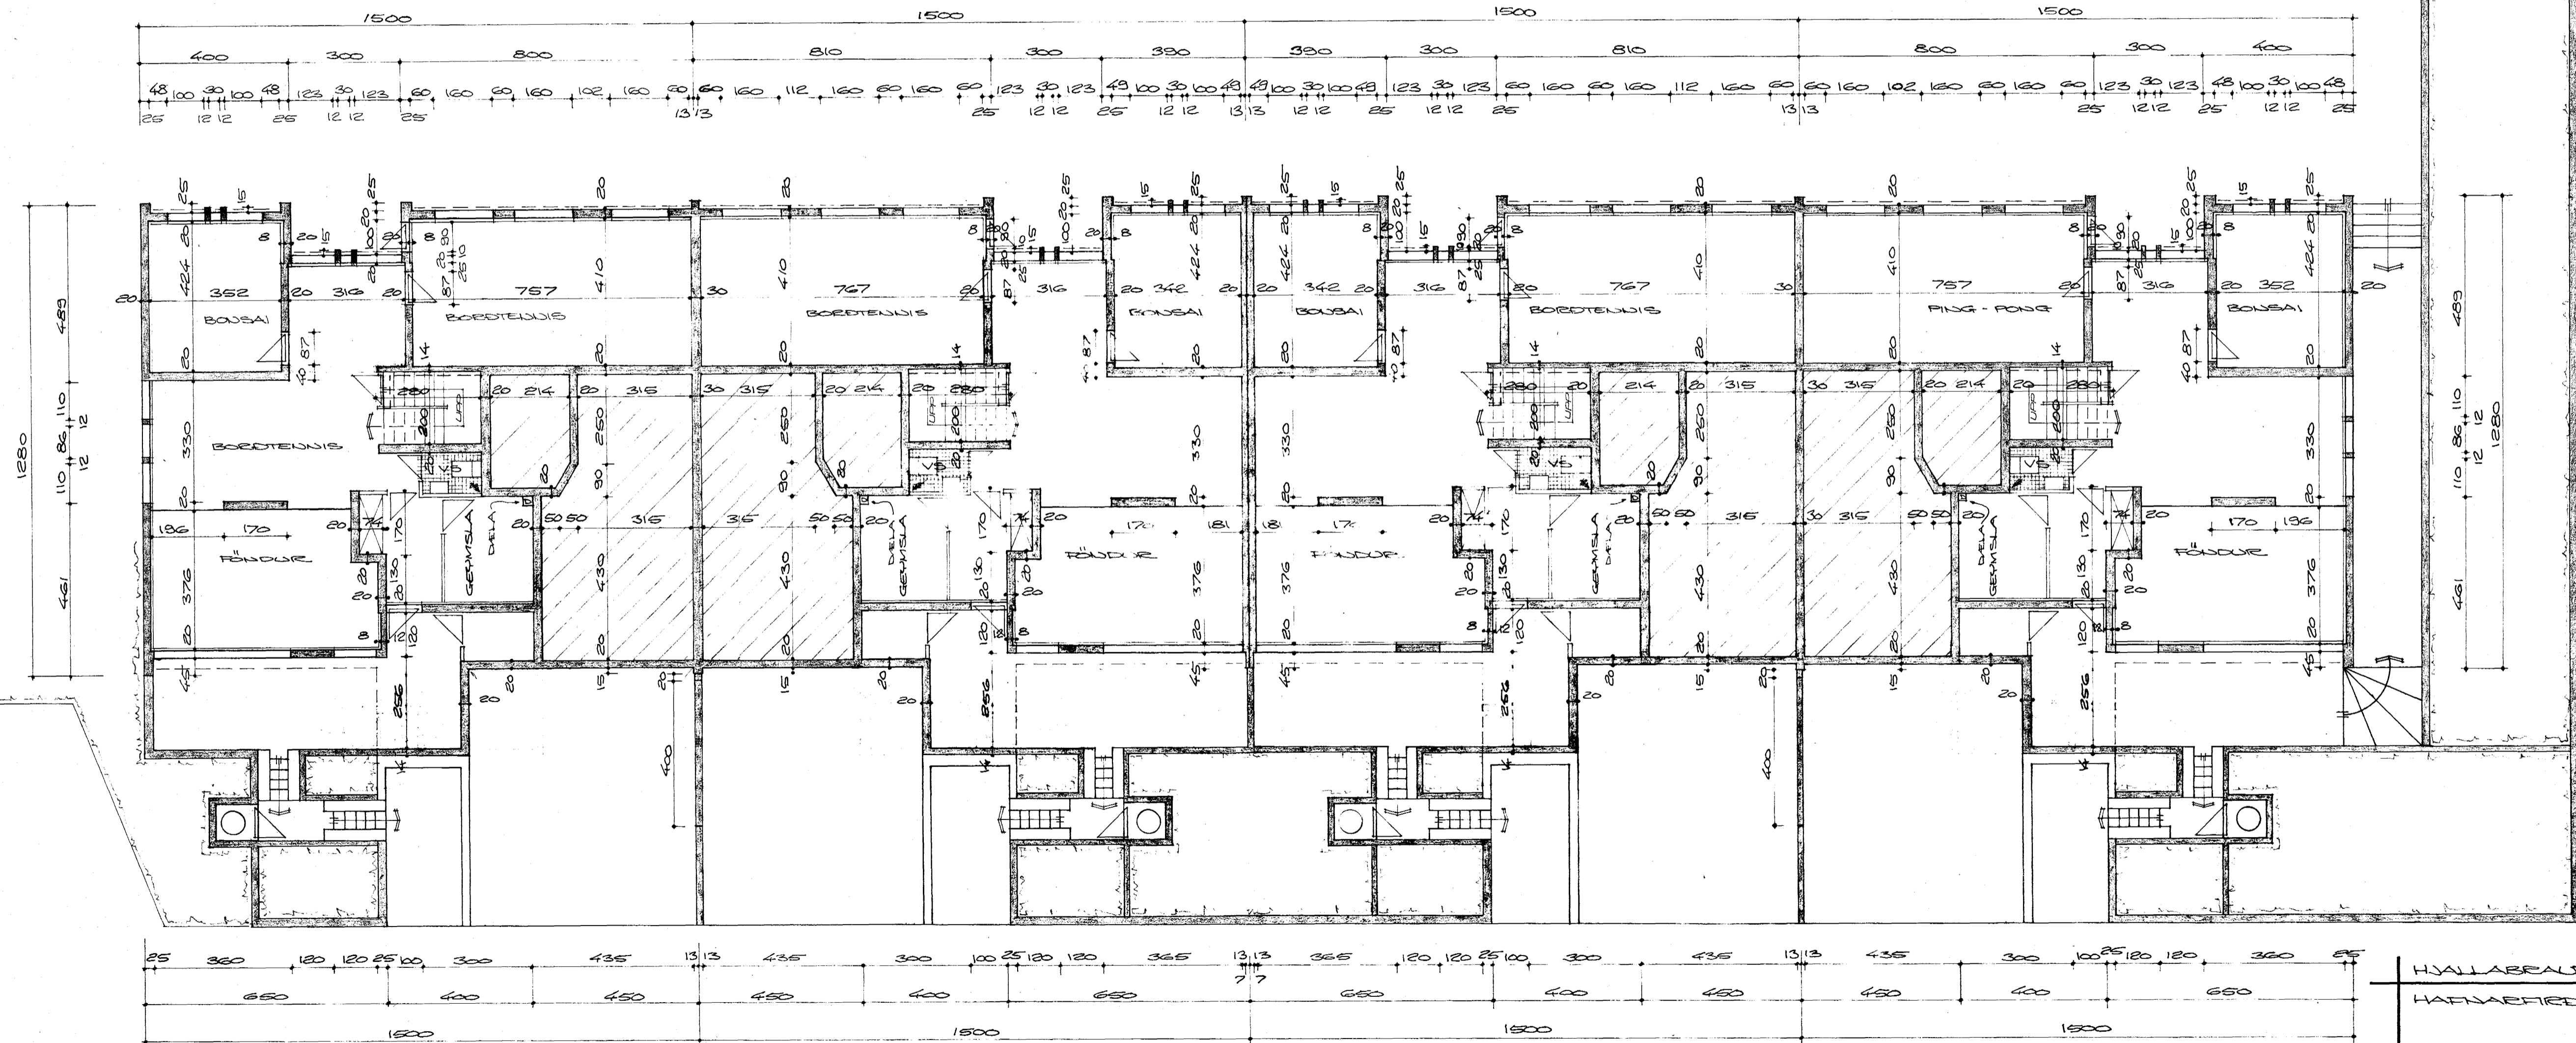

HJALLABRAUT



GRUNNMYND KJALLARA

BRÉTT 11. MAÍ 1976

HJALLABRAUT NR. 66-72, M=1:800
HAFNARFIRÐI Í APRÍL 1976

Agnes Magnúsdóttir