



Samþykkt á fundi bygginga-
nefndar þ. 5/5 1976
BYGGINGAFULLTRÚI N
Í HAFNARFIRÐI
Agustín

Ganga skal frá opnu
skrifstofu í samráði við
skrifstofu stjórnara


Loftr. þarf smíðar. í kjölf.

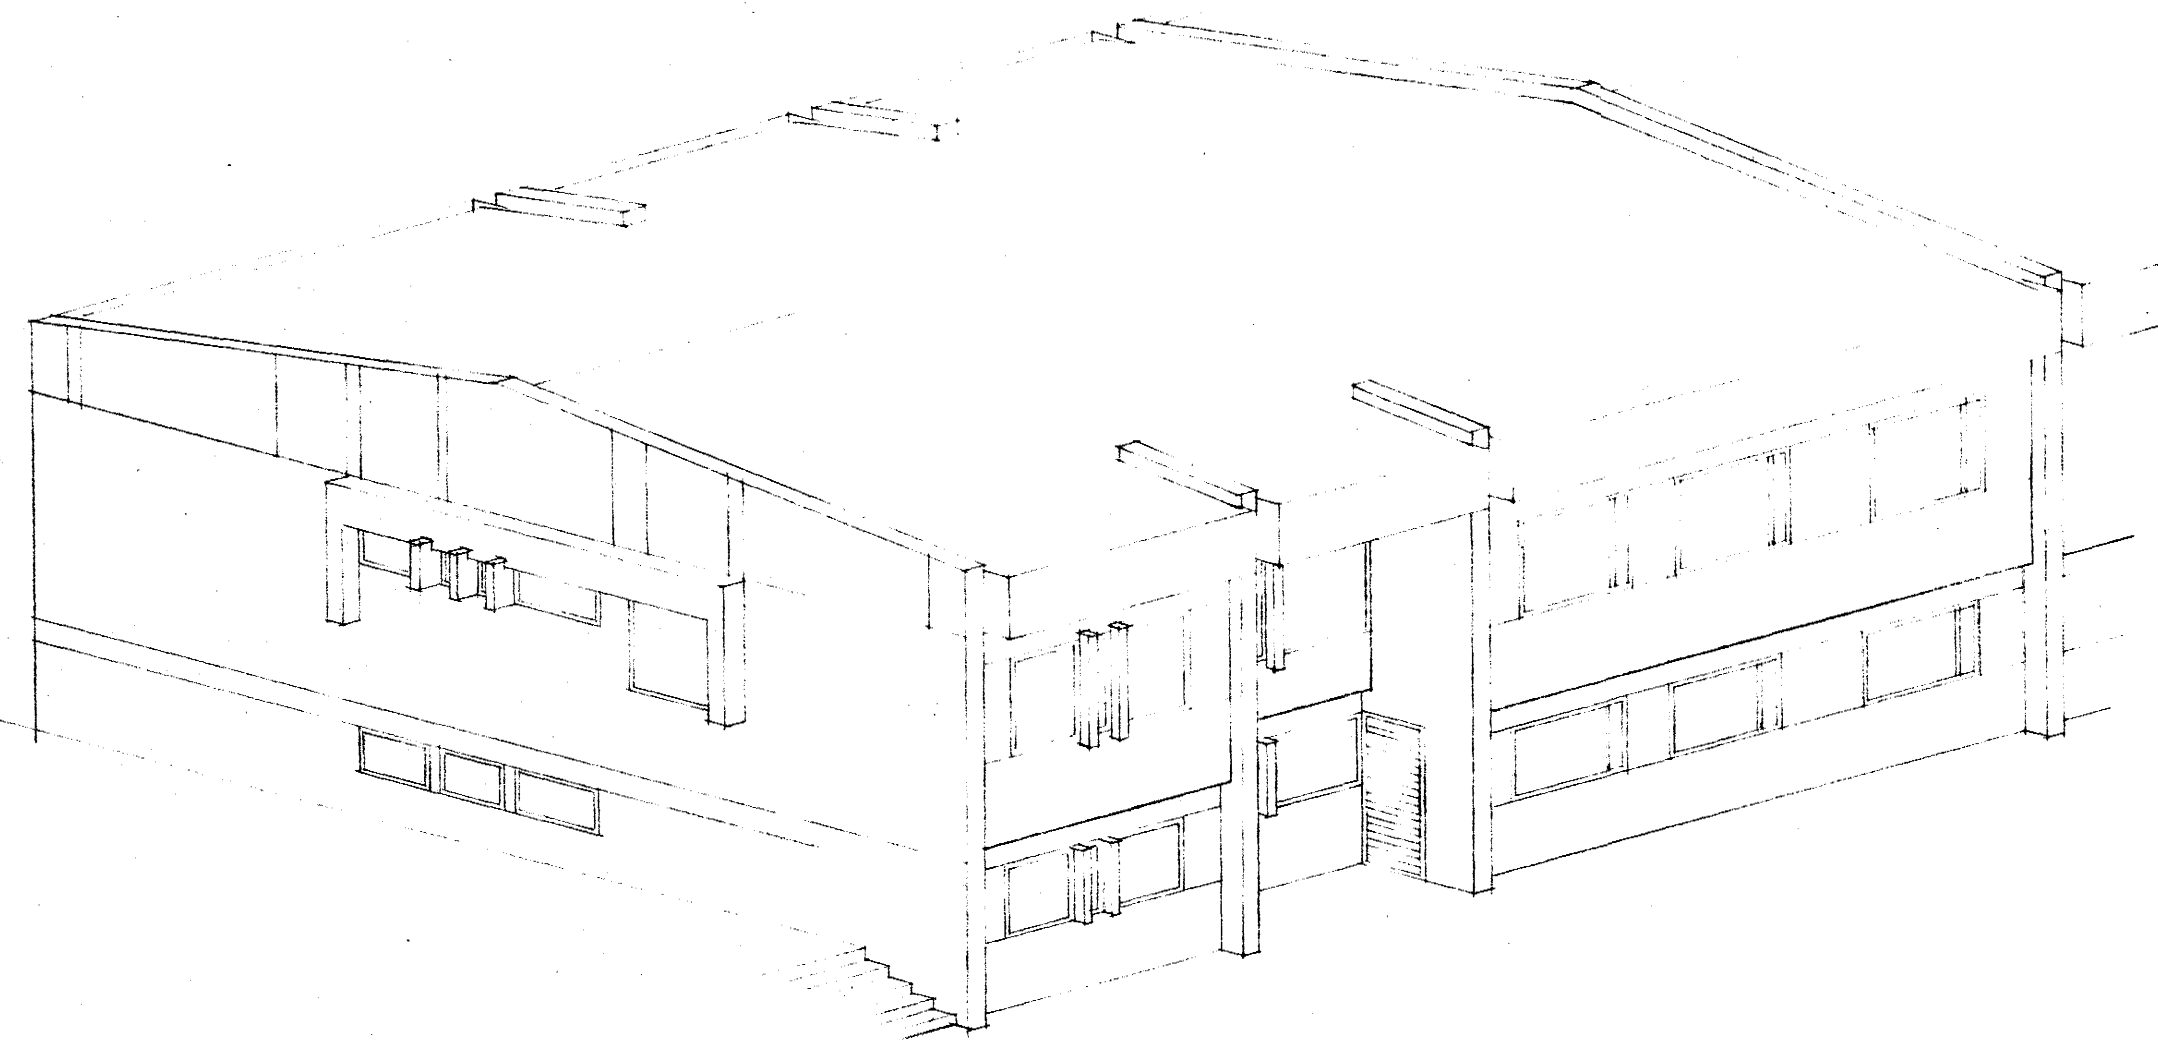


ÍSOMETRÍA NORÐVESTUR

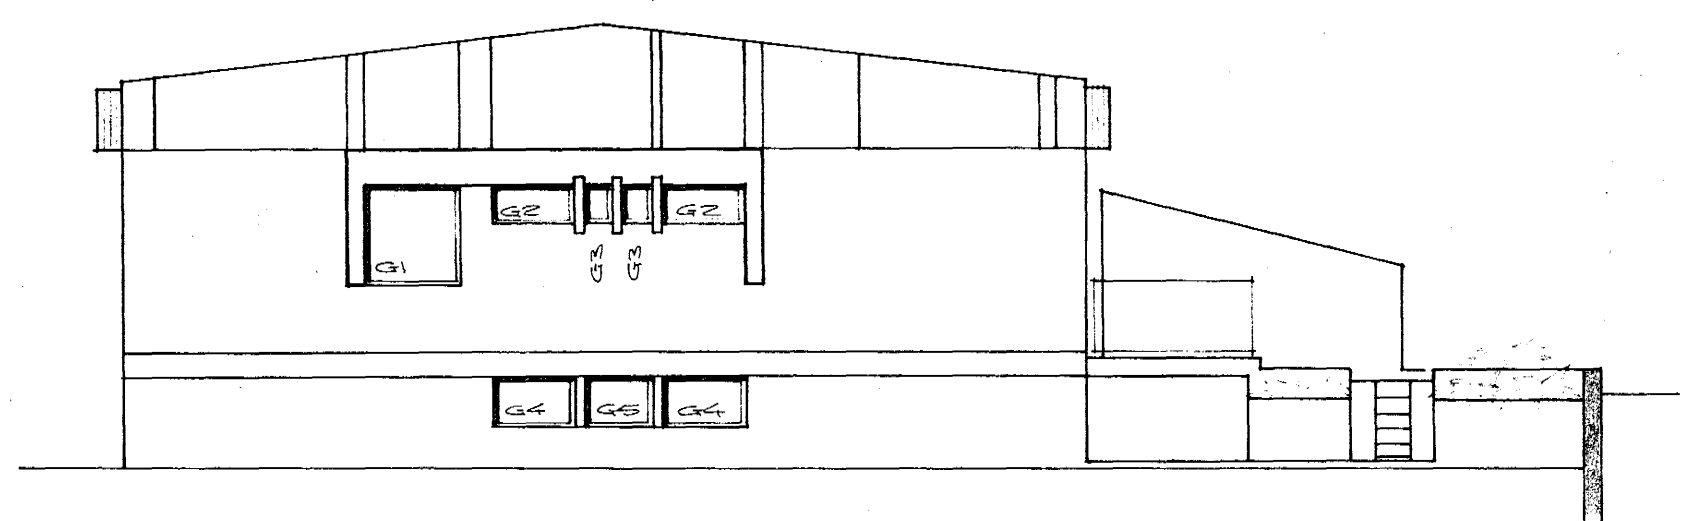

NORÐVESTUR

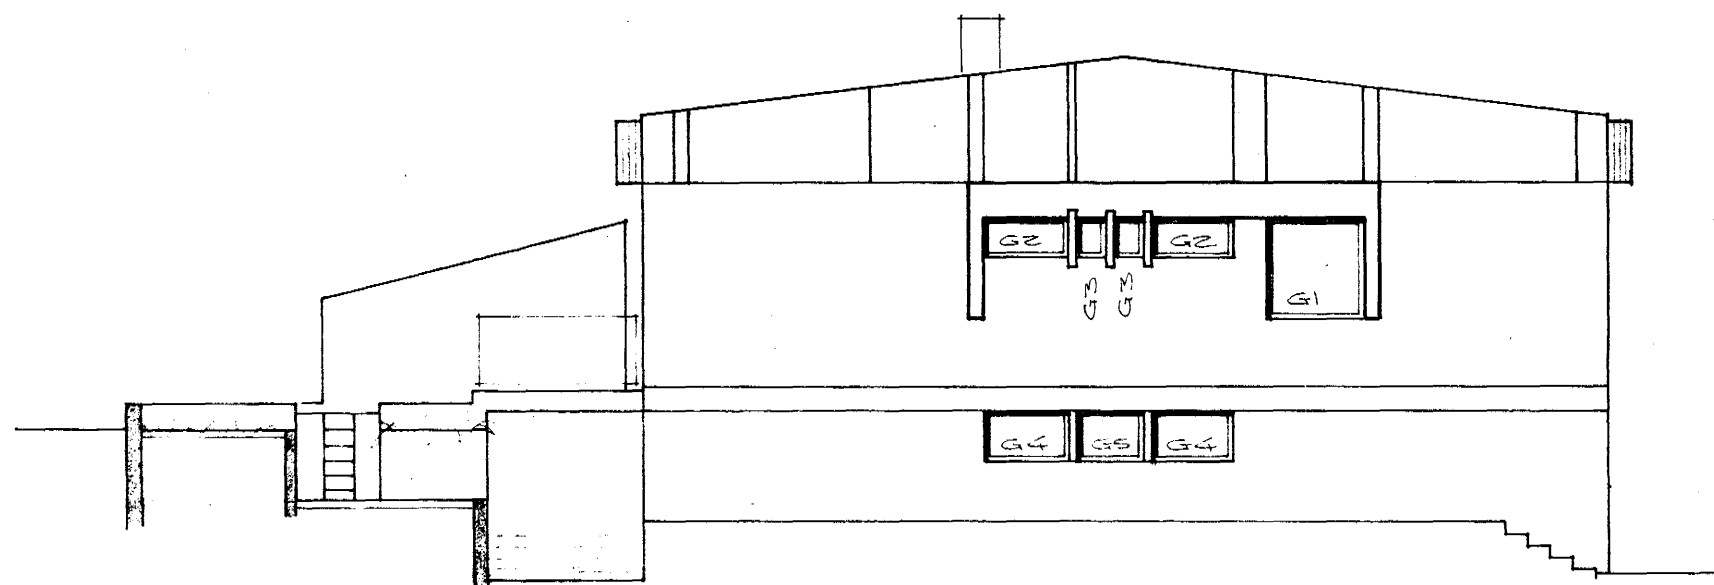


SÚÐAUSTUR

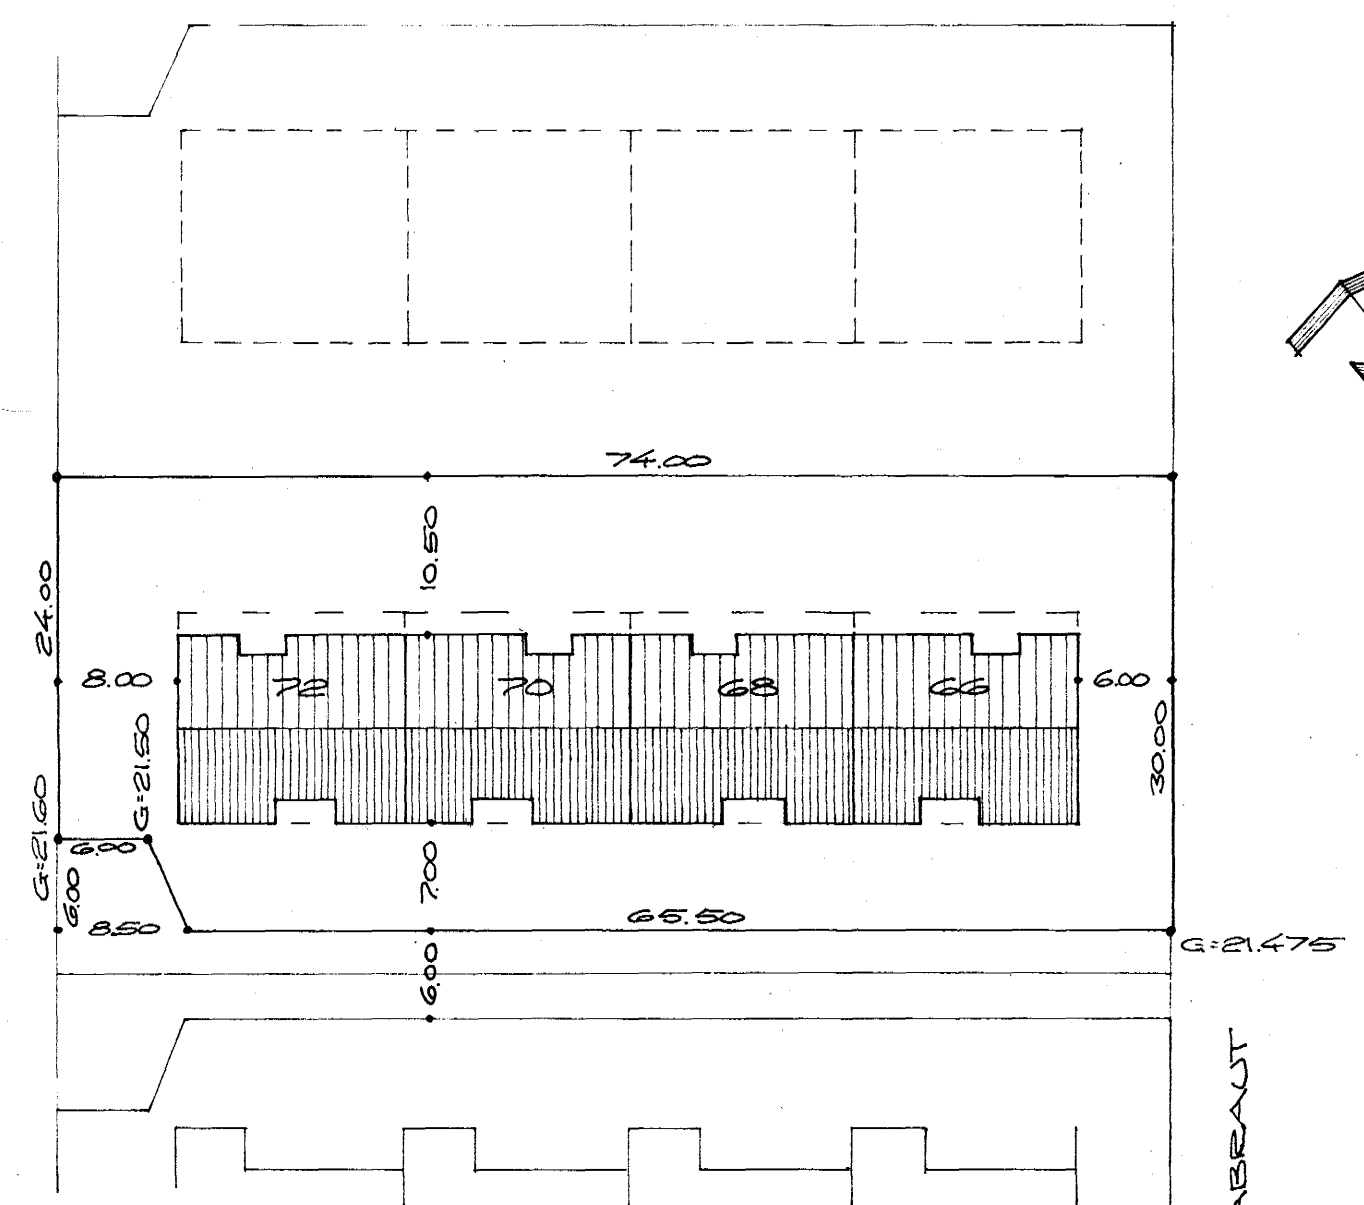


AFSTÖÐLUMPUD, M=1:500


FLATAHMÁL HÖSS = 144.82 M²
FLATAHMÁL BÍLSKURS = 33.08 M²

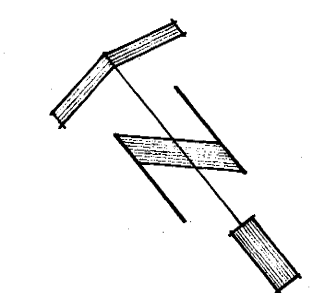

HJALLABRAUT

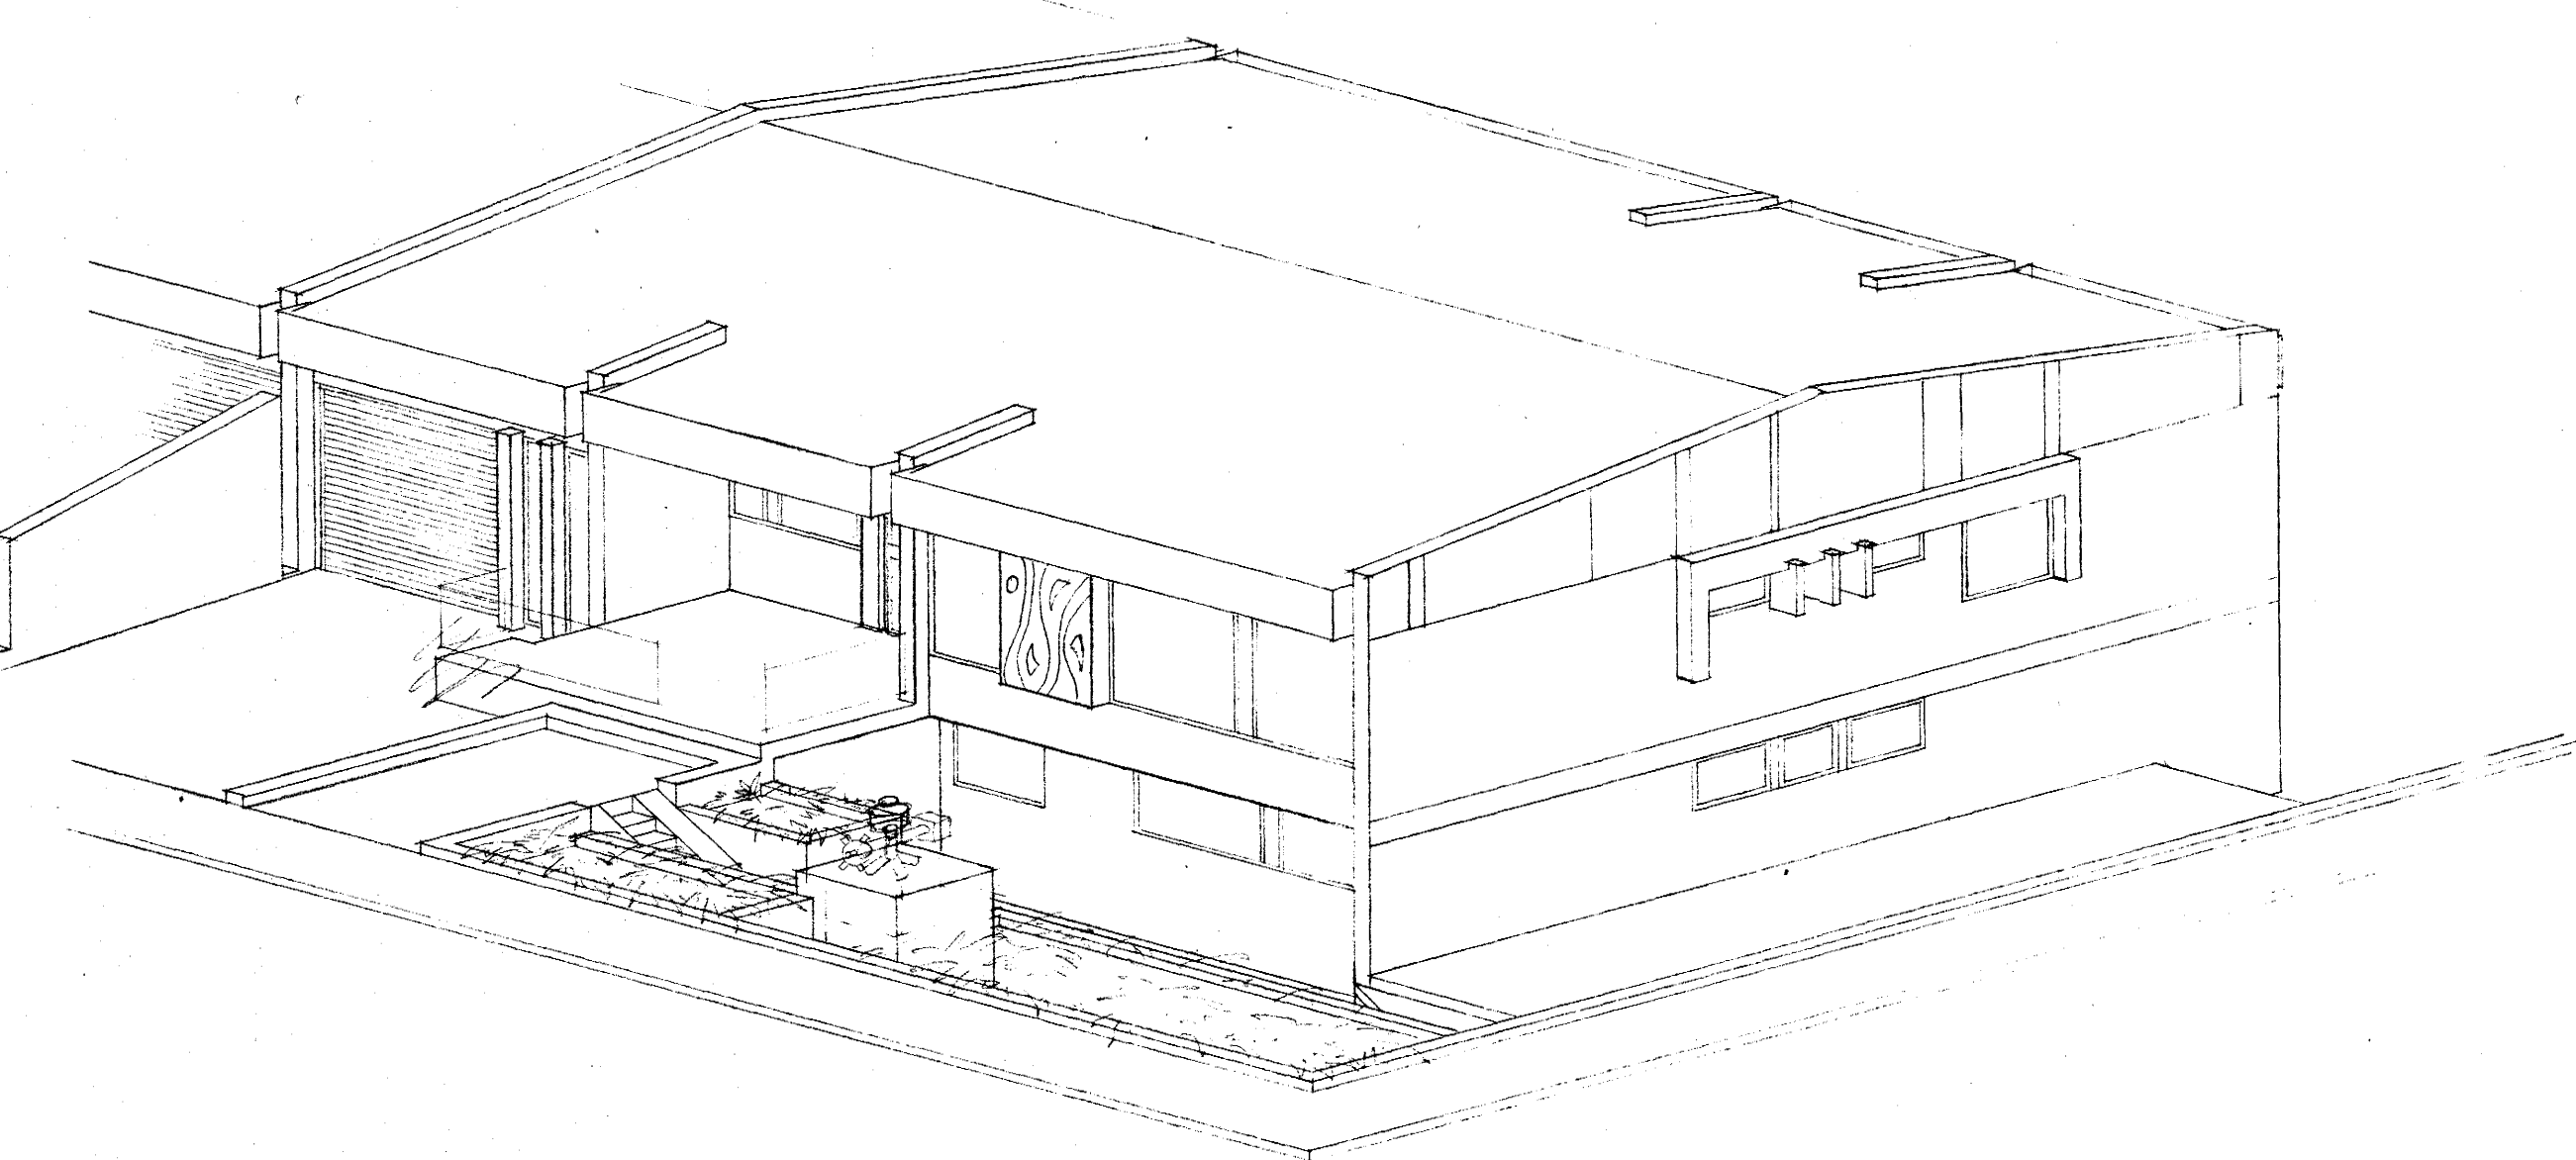

ÍSOMETRÍA SÚÐUR

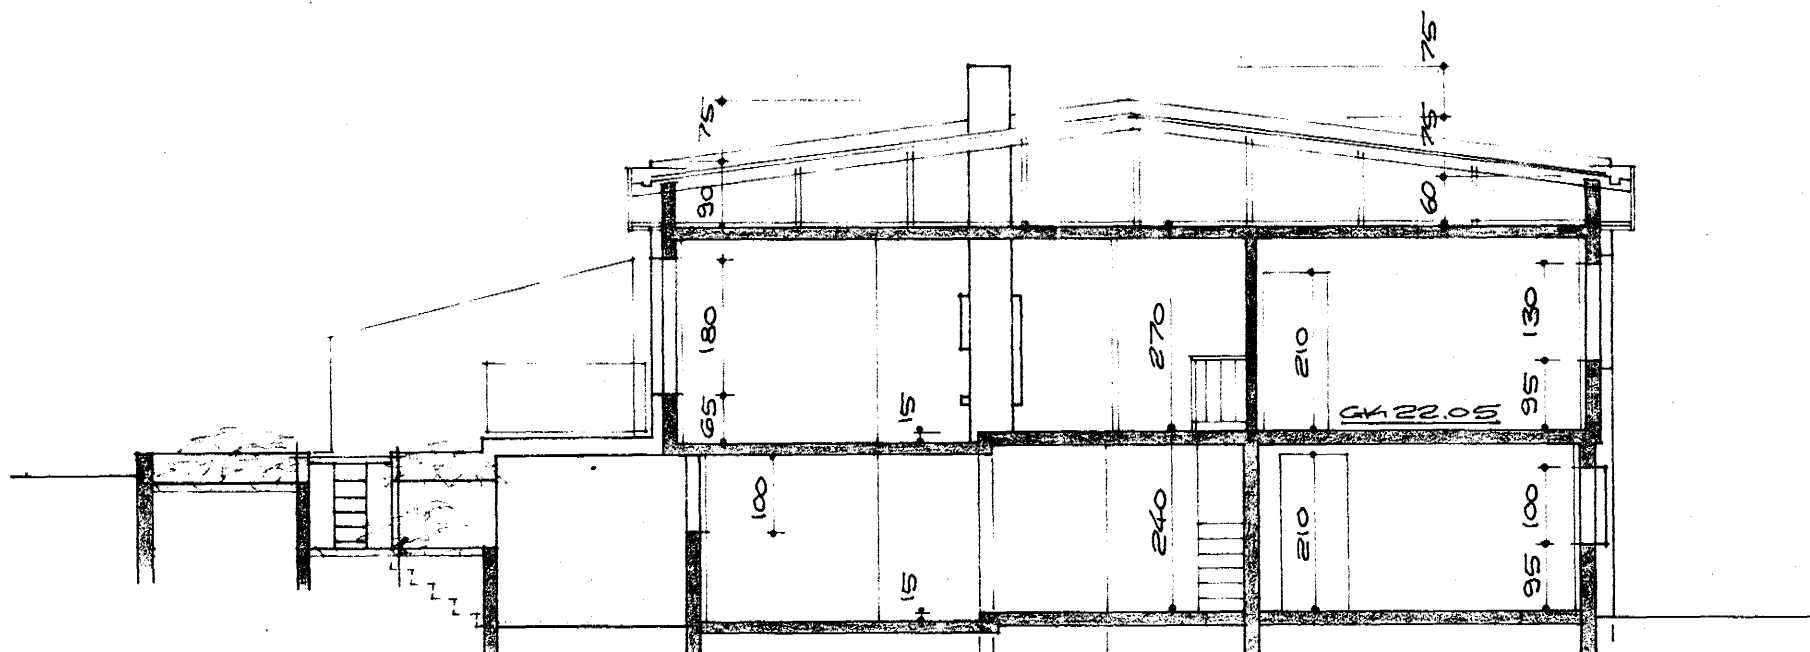

SKURDUE A-A

HJALLABRAUT NR. 66-72, M=1:100
HAFNARFIRÐI Í APRÍL 1976

Agustín Magnússon FVEI