



Samþykkt á fundi bygginga-  
nefndar þ. 5/5 1976  
BYGGINGAFULLTRÚINN  
Í HAFNARFIRDI

Þessi skil frá önnu  
skilfesti í samráði við  
stúkuváðgjafa

*Left. þak sm. h. í kjall.*

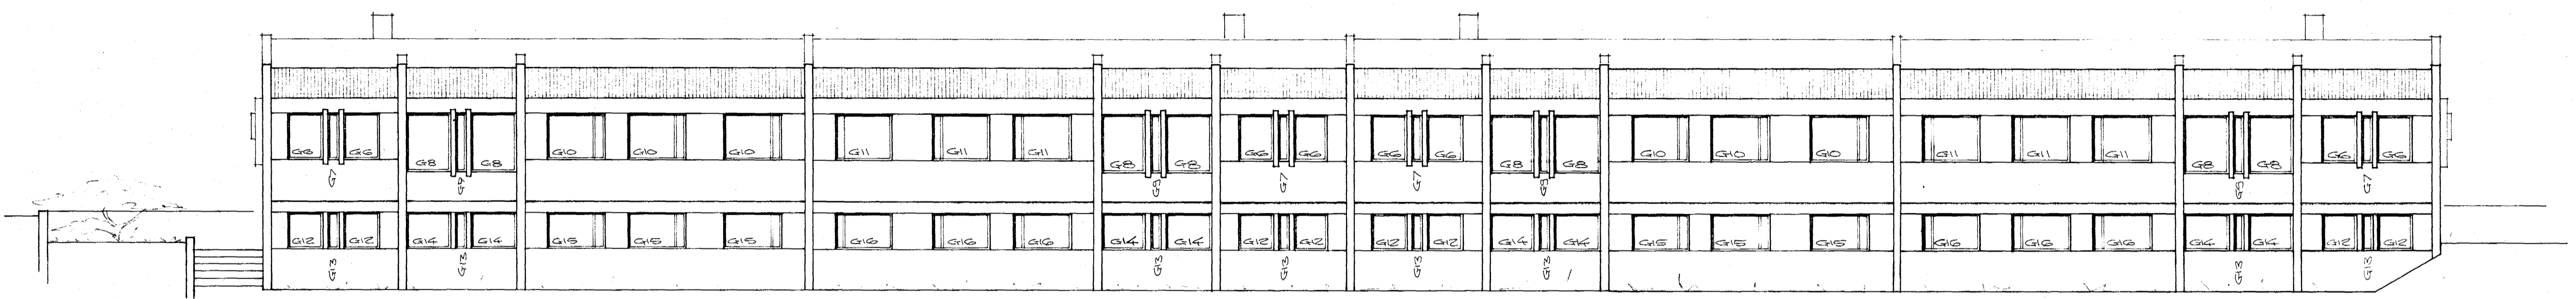

NORÐAUSTUR

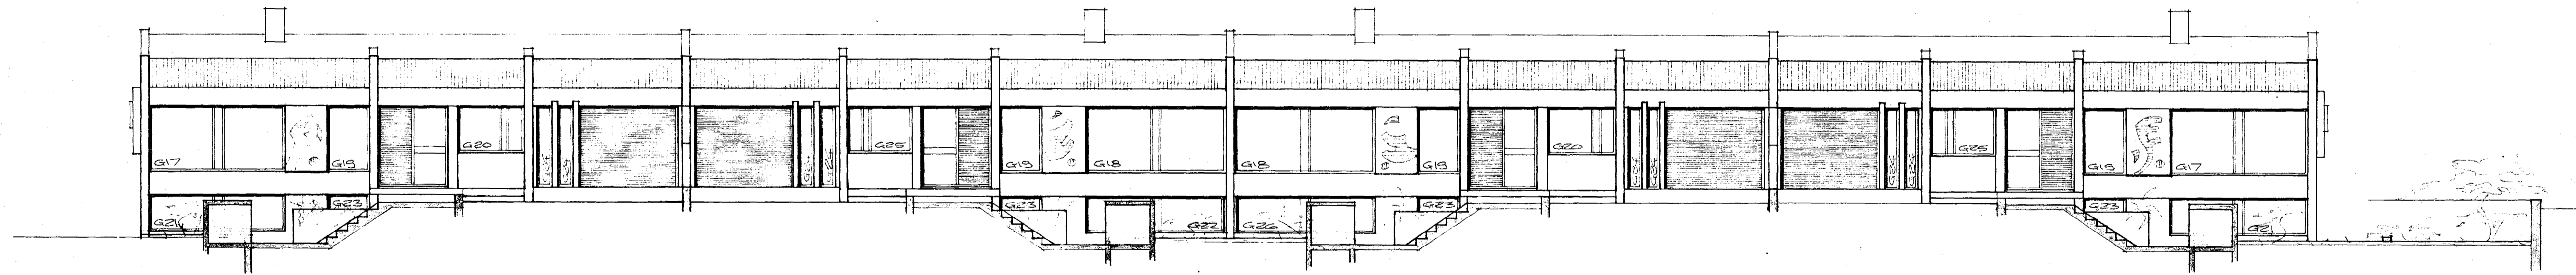

SUDVESTUR

BRETT 11. MAI 1976

HJALLABRAUT NR. 66-72, M=1:100  
HAFNARFIRDI Í APRIL 1976

*Agnar Magnússon RVI*