


Samþykkt á fundi byggingar-
nefndar 18/9 1991
BYGGINGAVALUTRÚNN
Í HAFNARFIRÐI

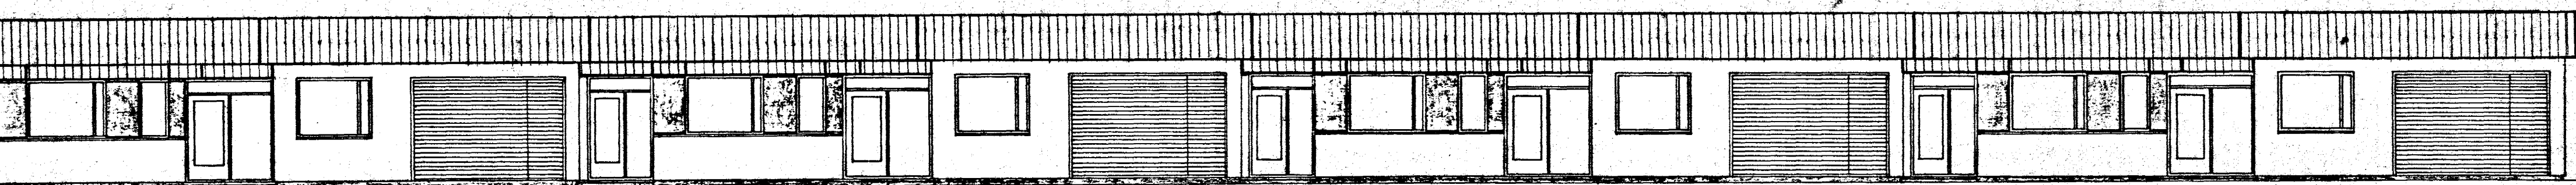

NORDAUSTUR



SÜÐVESTUR

KLEDA ÞÆF ÞAKKATÍÐ OG SÍTTAGNIÐ
GARÐASTÁLI VEGNA STEYRPOSÍEMMDA.

HAFNARFIRÐI 1. MAI 1975
ARNARHRAUNI 47. 80687

BRETT 28.8.1991

Agnes Magnúsdóttir MFI