HJALLABRAUT NR. 74 , M=1:100

Samþykkt á fundi bygginga-
nefndar þ. 28/5 1975
BYGGINGAFULLTRÚINN
Í HAFNARFIRÐI
F. Sigurðsson

Verði húsið hitað upp til bráðabirgða, með olíukynditeekjum eða á annan háttskal haft full. samráð við byggingafulltrúin og slökkviliðsstjóra um frágang sliks útbúnaðar.

toftræsta þarf kjallara og gera grein fyrir hitaveitumitaki
F. Sig.

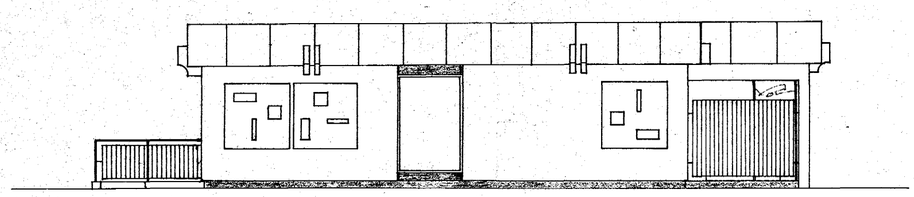

SUÐAUSTUR

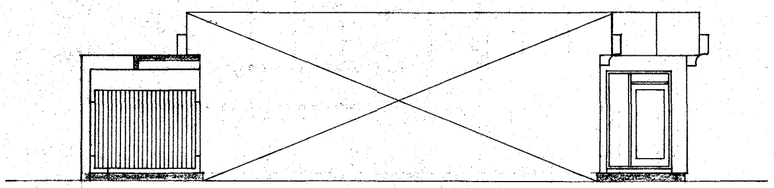

NORÐVESTUR

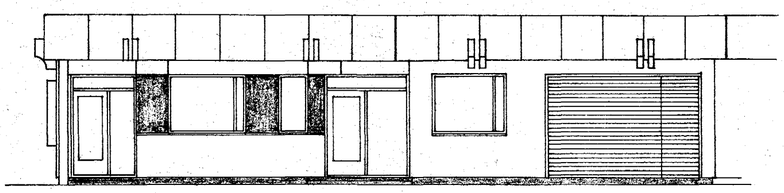

NORÐAUSTUR

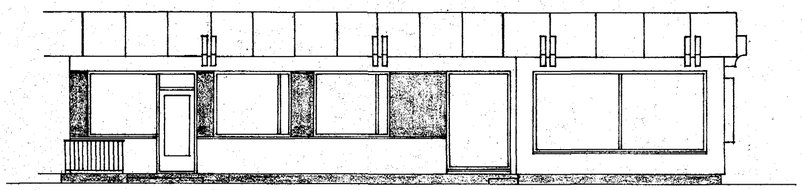

SUÐVESTUR

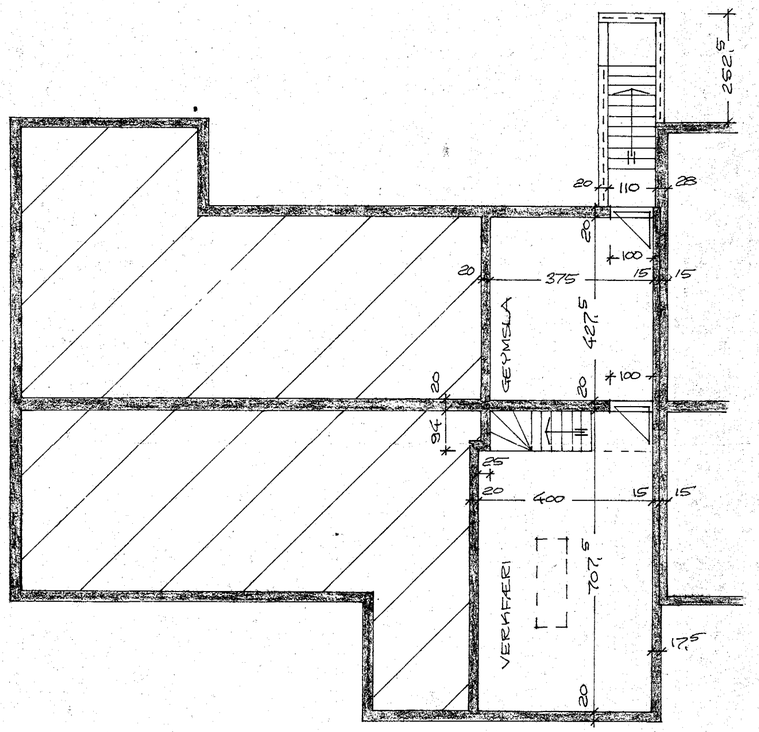

GRUNNMYND KJALLARA

HAFNARFIRÐI Í MAI , 1975
ARNARHRAUNI 47, 50587

Agnar Magnússon, MNFÍ

2