



Samþykkt á fundi bygginga-
nefndar þ. 28. 5 1975
BYGGINGAFULLTRÚFIN
Í HAFNARFIRDI
F. Sigurðsson

Verði húsið hitið upp til bráð-birgða,
með olíukyndiltekjum eða á annan hátt,
skal hafi fullt samráð við byggingaulltrúna
og slökkviliðsfora um frágang slíks
útbúnaðar.


Loftrafa þarf kjallara og gætt
grein þris íntavarnimitaki.
F. Sj.

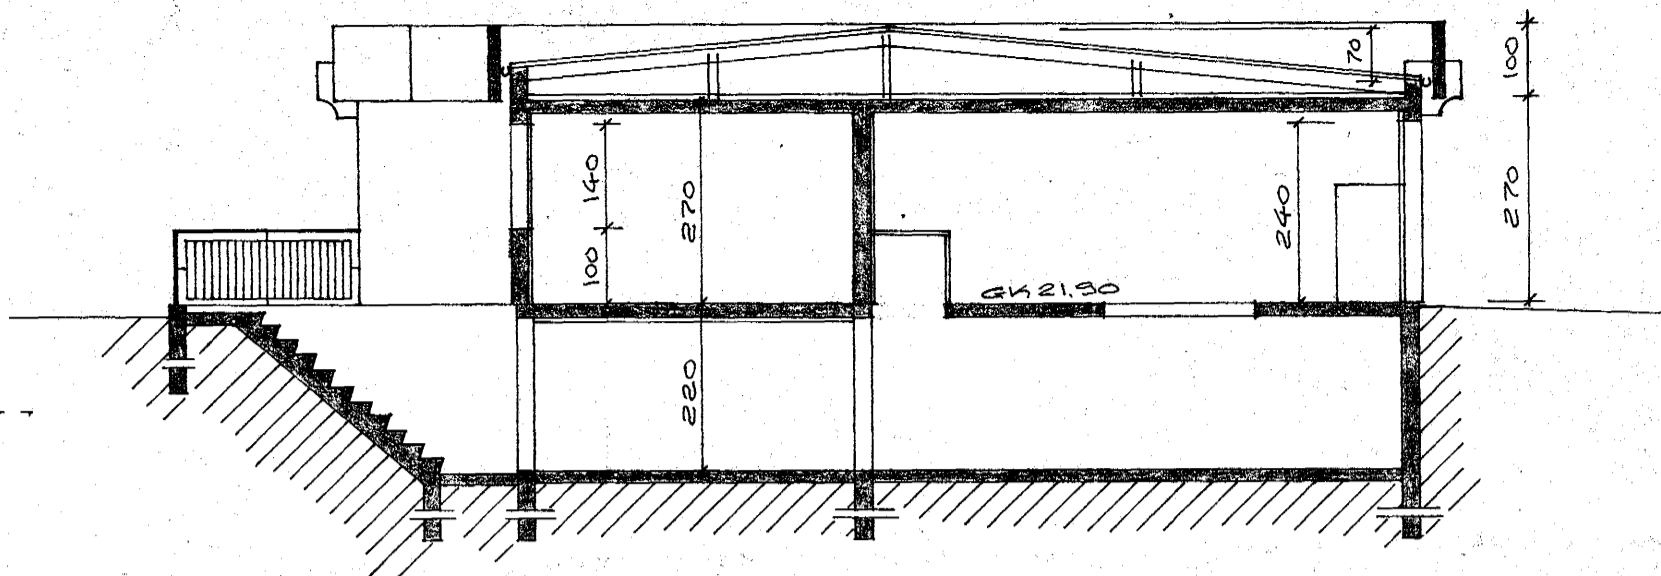


SKURÐUR B-B, M=1:100

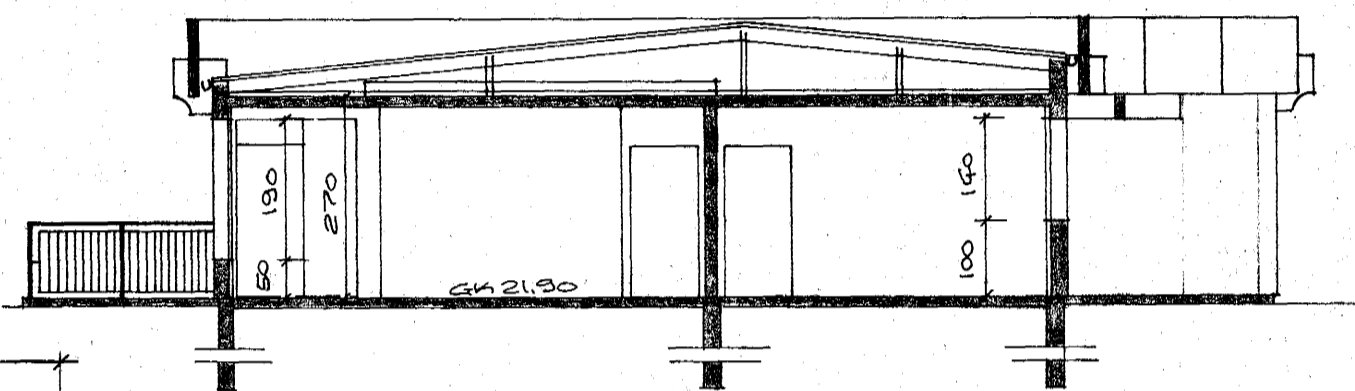

SKURÐUR A-A, M=1:100

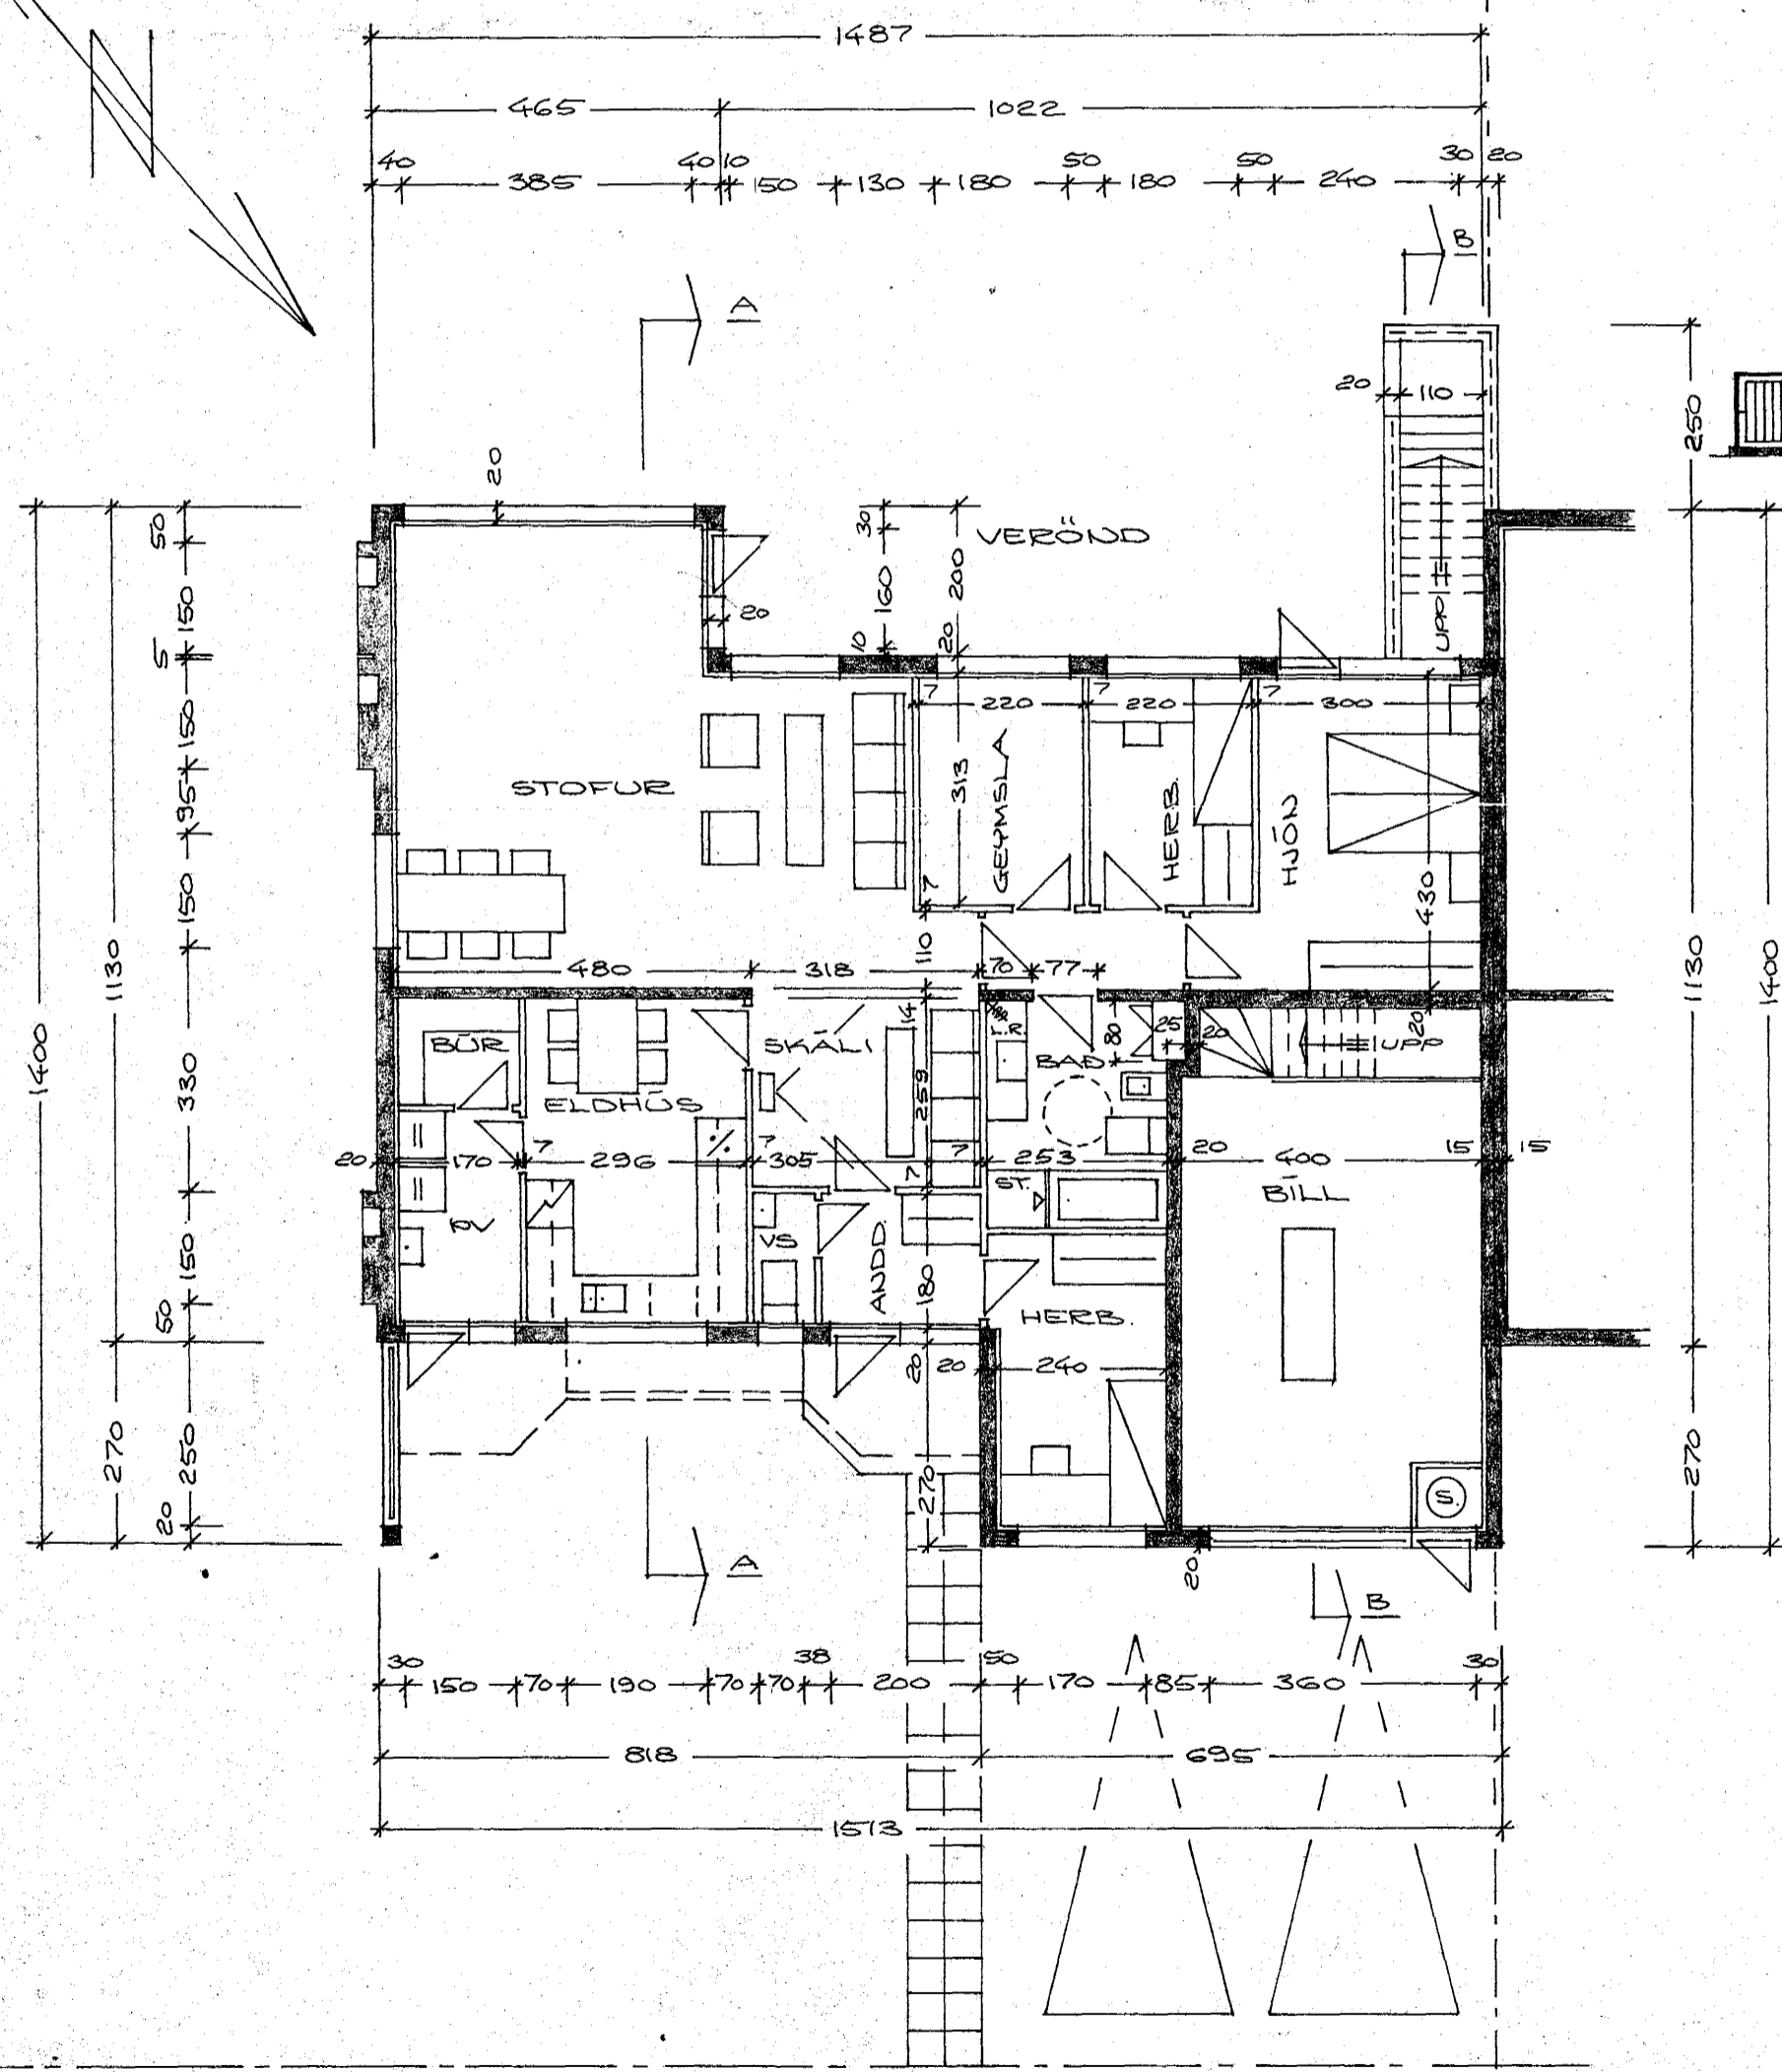

GRUNNMYND, M=1:100

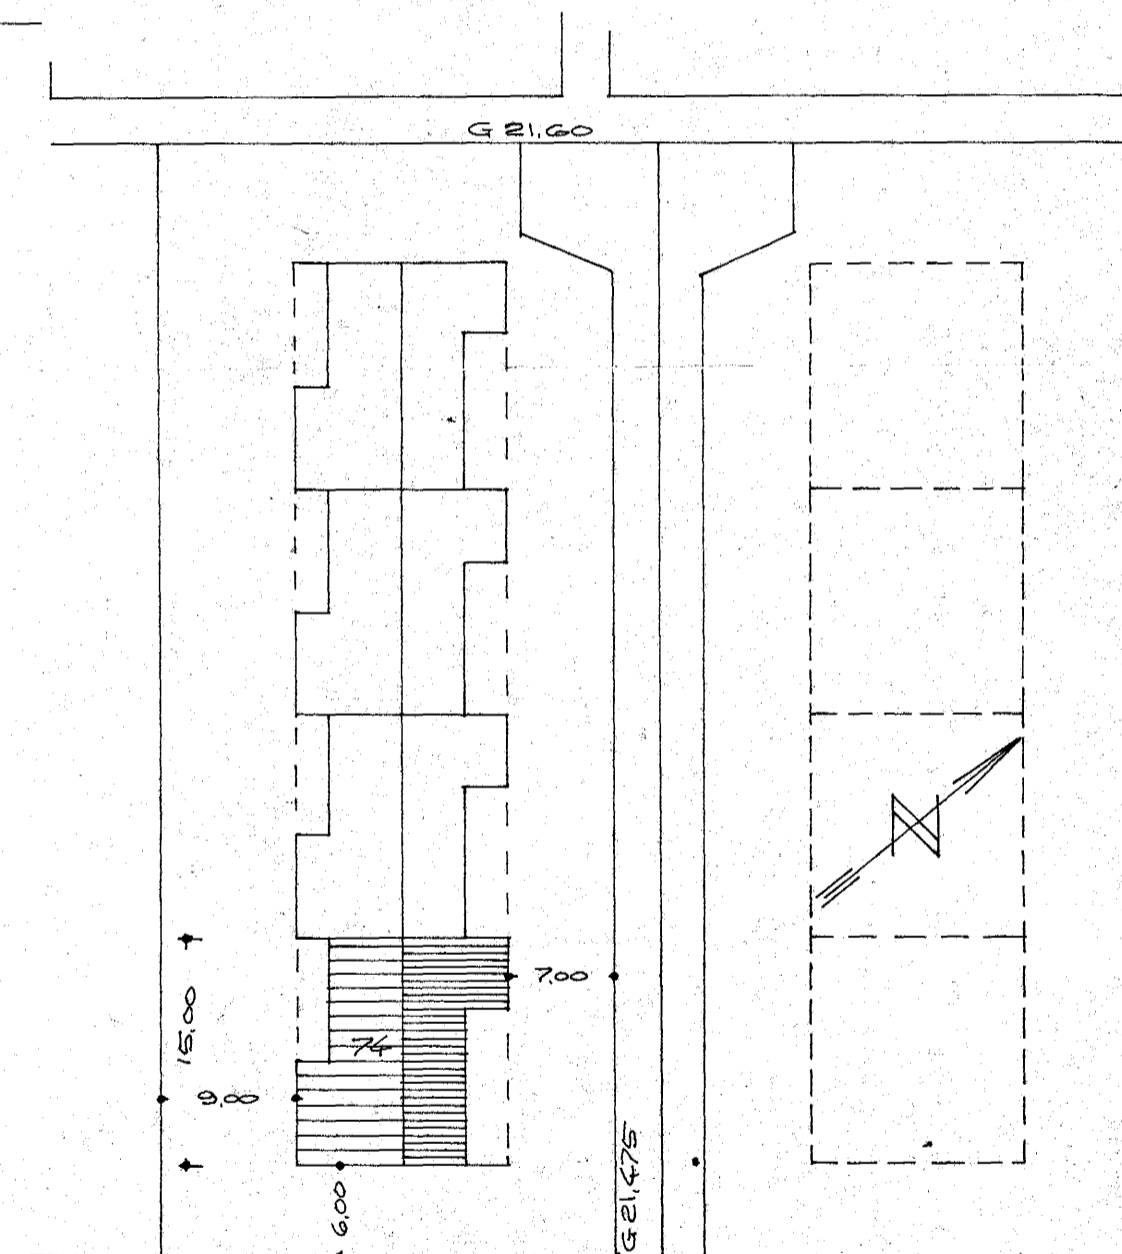

HJALLABRAUT

AFSTÖÐUMYND, M=1:500

FLATARMÁL HÚSS & BÍLSKÚRS = 168,00 M²

HAFNARFIRDI Í MAÍ 1975
ARVAKTRÁUNI 47, 50587

Agnar Magnússon, MAFÍ