



Samþykkt á fundi bygginga-  
nefndar þ. 28/5 1975  
BYGGINGAFULLTRÚI N  
Í HAFNARFIRÐI  
F. Sigurðsson

Verði húsið hlið upp til tröð-birgða,  
með ofnbrottakljám eða á annan hátt,  
skal hafi farið samráð við Byggingafulltrúa  
og stéttarvöldsfórn um frágang slíks  
útbúnaðar.

Lothrestu skal kveðlanna og gera opum  
fyrir inntektarmarknaði.  
F. Sig.

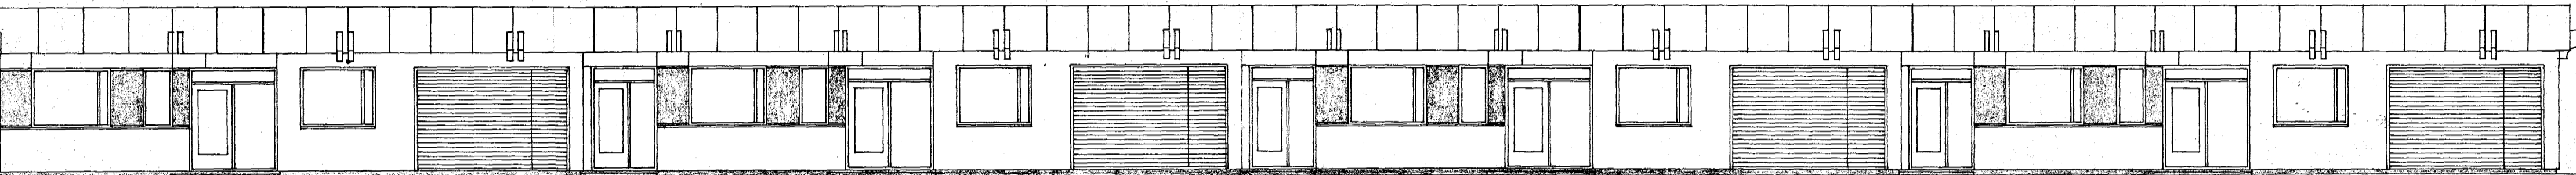

NORÐAUSTUR

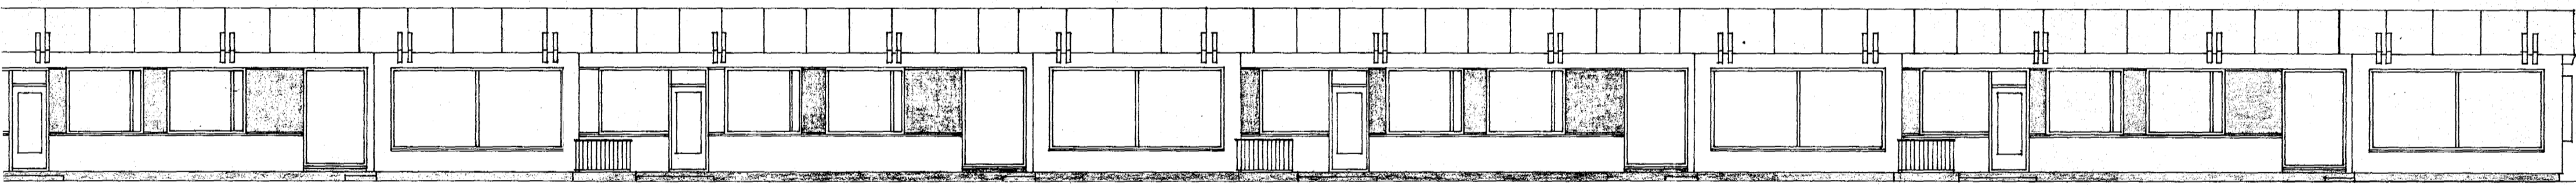

SÜÐVESTUR

HAFNARFIRÐI Í MAÍ 1975  
ARNARHRAUNI 47. 50587

Agnar Magnússon, MFI